

Protokoll for oppmålingsforretning etter lov om eiendomsregistrering (Matrikkellova)

Journalnr
20212112

Oppdragsnr

Matrikkeletat				
Kommune	K.nr	Adresse	Postnr	Poststad
Alver Kommune	4631	Postboks 4	5906	Frekhaug

Matrikkeleining					
Gateadresse	Gnr	Bnr	Fnr	Snr	Registrert eigar/festar
Mykingvegen 660	29	32	0	0	Kvinge Ida (Hjemmelshaver)
Mykingvegen 660	29	32	0	0	Nordås Anders Storebø (Hjemmelshaver)

Om oppmålingsforretninga			
Forretninga avvika:	Dato	Kl	Stad
	22.06.2021	10.00	Mykingvegen 660

Forretninga gjeld oppretting av matrikkeleining
☐ Grunneigedom ☐ Festgrunn ☐ Anleggseigedom ☐ Uteareal eigarseksjon

Forretninga gjeld registrering av eksisterande grunn
☐ Grensejustering ☒ Klarlegging av eksisterande grense ☐ Nymerking av eksisterande grense ☐ Registrering av ureg. jordsameige ☐ Matrikulering av umatrikulert grunn
☐ Arealoverføring ☐ Anna

Forklaring
Rekvirent er tidlegare eigar av gnr. 29, bnr. 32 - Laila Bjørnevoll Kvinge. Grensepåvisning for gnr. 29, bnr. 32.

Grensa mot gnr. 29, bnr. 51 er koordinatfesta frå tidlegare oppmåling.

Saks-	Løyvedato	Dato for fullstendig rekvisisjon	Pårekna dato for fullført matrikulering
Rekvirent			Rekvisisjonsdato
Laila Bjørnevoll Kvinge			02.03.2021

Habilitet	
Landmåleren sitt namn	
Liv Berit Ones	
☒ Landmålar orienterte partane om det låg føre forhold av personleg eller økonomisk art som kunne tilseia inhabilitet.	
☒ Hadde nokon av partane merknader/innvending til gjennomføringa av forretninga? ☒ Nei ☐ Ja (jfr. vedlegg)	

Varsling og oppmøte	
Varselet om oppmålingsforretning inneheld ei liste over dei personane som var varsla, deira partsstilling, varslingsdato og varslingsmåte. Under forretninga vart det oppmoda om å stadfesta sitt frammøte ved underskrift på lista og framsyning av legitimasjon. (Jfr. vedlegg).	
Ev. merknader til varslinga	
Ingen	

Saksdokument - bakgrunn for forretninga				
	Forklaring	Journalpost nr	Vedlegg nr	Urelevant
Søknad etter pbl				X
Vedtak (tillatelse) etter pbl				X
Rekvisisjon av oppmålingsforretning				X
Varsel om oppmålingsforretning				X
Situasjonskart og situasjonsplan				X
Konsesjonsdokument				X
Servitutt				X
Uttalelse/tillatelse fra andre myndigheter				X
Avtaler				X

Omtale av grenser, grensemerke, inngåtte avtaler, skilssdom, påstandar frå partane m.m.

Pkt.nr	Type merke	Status	Punkt godkj. av partane	Partspåstandar (journalpost/ vedl.nr.)	Skilssdom/forlik (journalpost/ vedl.nr.)
1	Kross i fjell	Eksisterande			
2	Kross i fjell ↓ Erstatte med off. godkj. grensemerke i fjell	-11- Nytt		Godkjent	
3A	Kross i fjell	Eksisterande		Godkjent	
3	Kross i fjell Gjerdestolpe i krossen	-11- -11-		-11-	
4A	Kross i fjell ↓ Erstatte med off. godkj. grensemerke i fjell	Eksisterande Nytt		Godkjent	
4	Kross i fjell ↓ Erstatte med off. godkj. grensemerke i fjell	Eksisterande Nytt		Godkjent	
5A	Kross i fjell ↓ Erstatte med off. godkj. grensemerke i fjell	Eksisterande Nytt		Godkjent	
5	Kross i fjell ↓ Erstatte med off. godkj. grensemerke i fjell	Eksisterande Nytt		Godkjent	
6	Kross i fjell => off. godkj. grensemerke i fjell ca. 20cm fra krossen. Den lot seg ikkje merke/måle	Eksisterande Nytt		Godkjent	
8	Kross i fjell ↓ Erstatte med off. godkj. grensemerke i fjell	Eksisterande Nytt		Godkjent	
X1	Off. godkjent grensemerke i fjell	Nytt		Godkjent	

Oppsummering og fråsegn frå landmålar

Landmålar vurderer og gjev ev. kommentarar til: • løyve • rekvisisjonen • varsel om oppmålingsforretninga • førebuing av oppmålingsforretninga • oppmålingsforretninga • måle- og berekningsarbeid • fakturering • etablering/sletting av rettar • matrikulering •

• fastsetjing av utgangspunkt for måling • fastsetjing av grenselinje

Det vert utført ei grensepåvisning for gnr. 29, bnr. 32.

Grensa mot gnr. 29, bnr. 51 (FV 397) følgjer frå kross i fjell i punkt 8 til kross i fjell i punkt 1. Grensa er koordinatfesta i samsvar med tidlegare oppmåling. Partane er samde i grenselinja.

Grensa mot gnr. 29, bnr. 3 følgjer frå kross i fjell i punkt 2 til kross i fjell i punkt 3A. I punkt 3 er det satt gjerdestolpe i kross i fjell. Vi fann kross i fjell i punkta 4A, 4, 5A, 5 og 6. Dette er i samsvar med skyldskifte over gnr. 29, bnr. 32 av 07.04.1962. Partane er samde i at punkt 6 blir flytta ca. 20 cm då det ikkje let seg gjere å merke/måle opprinneleg kross i fjell. Partane er samde i grensene.


Grensa mot gnr. 29, bnr. 15 følgjer frå kross i fjell i punkt 2 til kross i fjell i punkt 1. Denne grensa er koordinatfesta i samsvar med tidlegare oppmåling. Det blir berekna eit punkt på linja - punkt X1. Det vert merka med godkjent grensemerke. Partane er samde i grenselinja.

Det blir satt ut off. godkjente grensemerker i punkta X1, 2, 4A, 4, 5A, 5, 6 og 8. Rekvisient ønsker at kross i fjell blir erstatta med godkj. grensemerke i desse punkta. Gamle og nye grensemerke blir målt med leica GPS. Målingane blir utført etter standard for eigedomsmåling.

Hauge/Klave, 22.06.2021

diu Berit Ønes

(saksdokument som kjem til under oppmålingsforretninga)		Vedlegg		
Relevant	Dokumenttype	Forklaring	Journalpost nr.	Vedlegg nr.
	Partsliste			
	Beregningsdokumentasjon			
	Fullmakt			
	Avtaler			
	Hjemmelsdokument (matrikkelbrev, ekspropriasjonsvedtak, andelsbevis, tinglyst skjøte)			
	Arealregnskap			
	Begjæring/tillatelse til seksjonering/reseksjonering			
	Partspåstander			
	Forlik/voldgift			
	Kartvedlegg til protokoll			

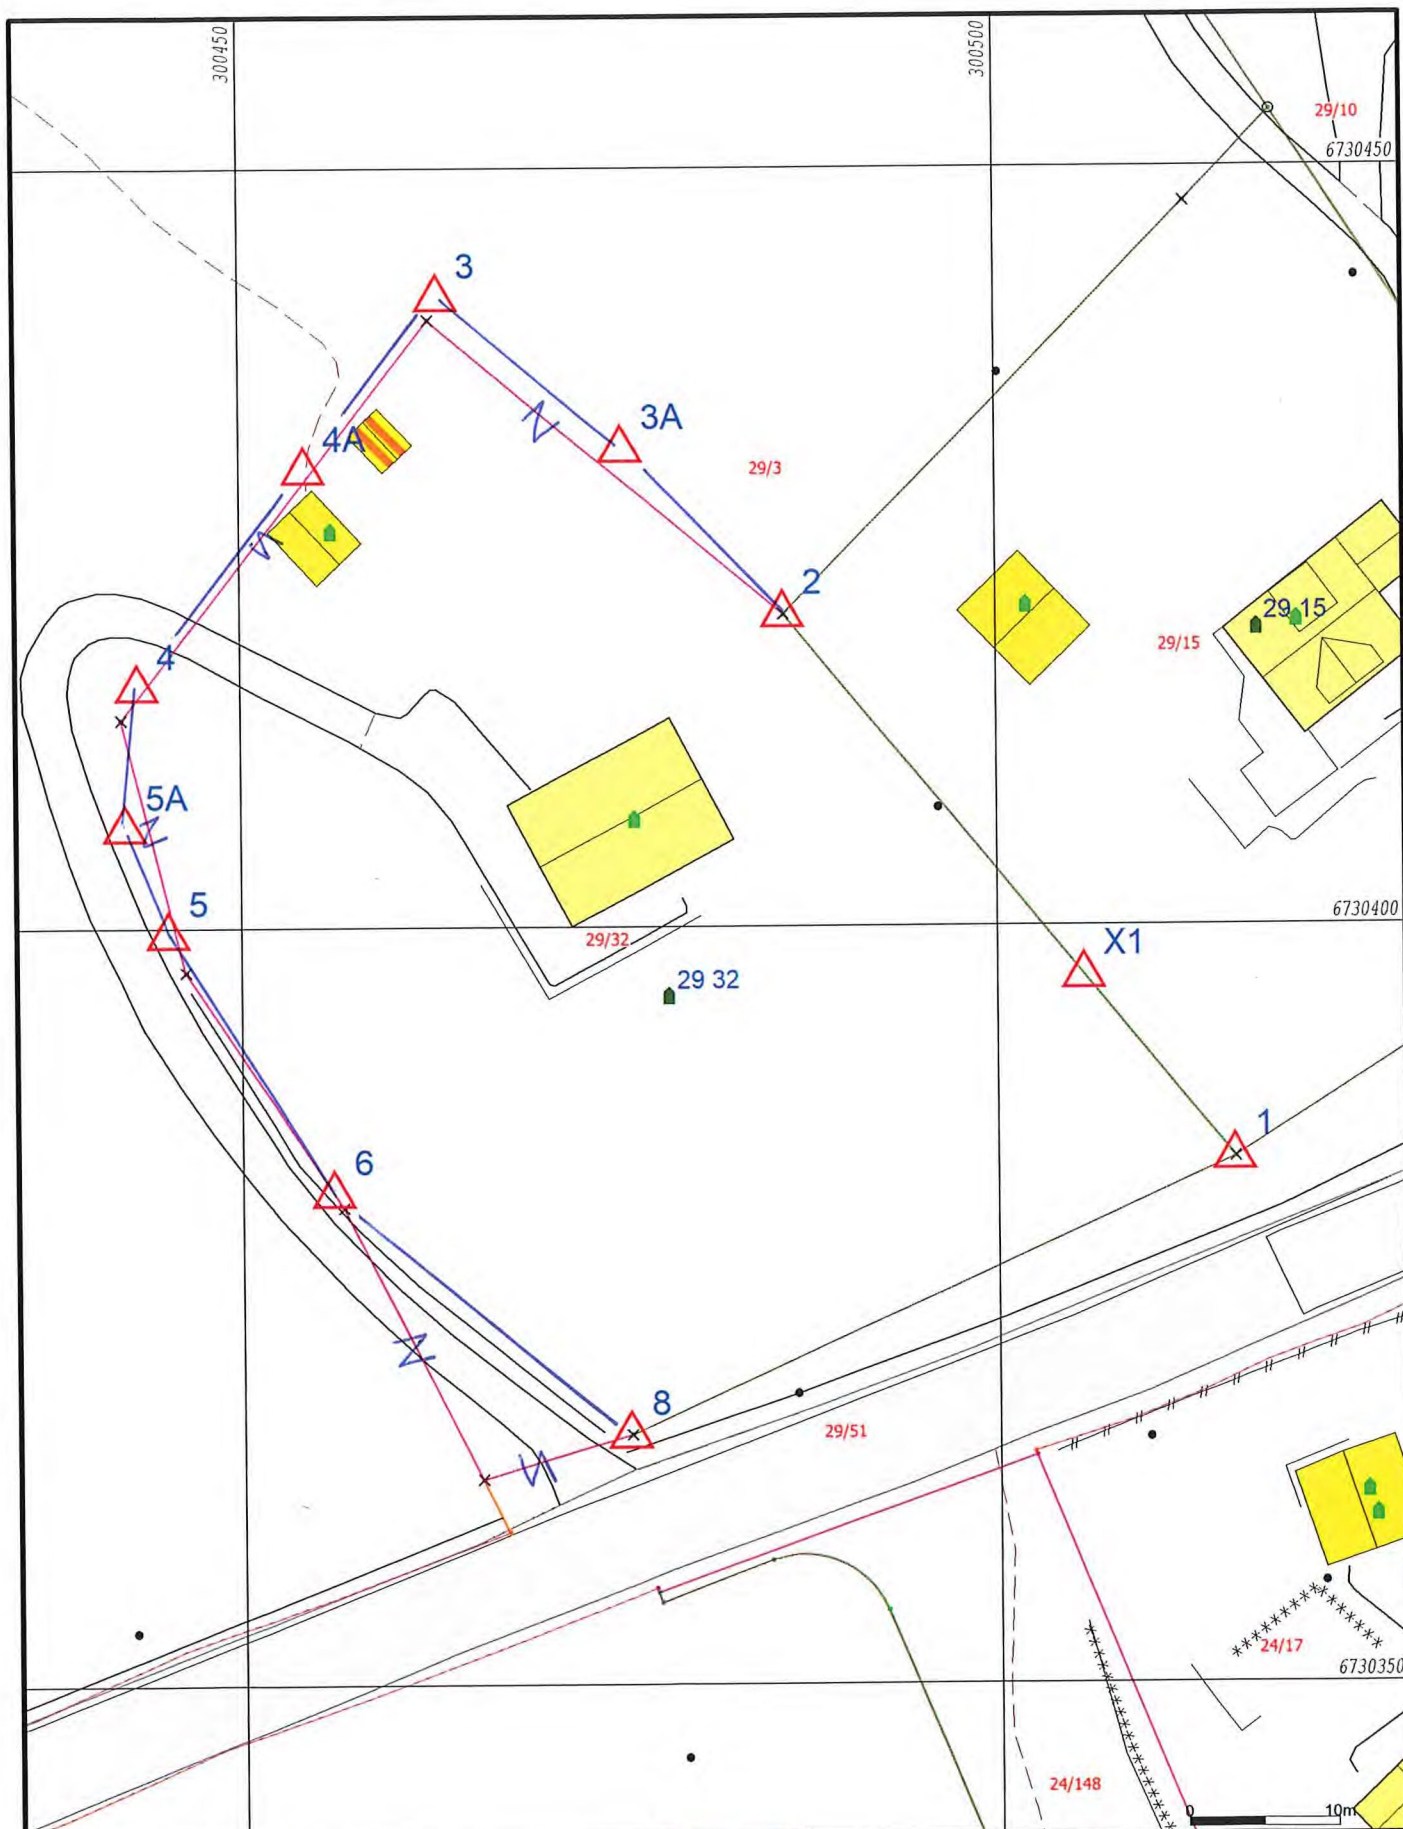

- | | |
|--------------------------|-------------------|
| — Målte Grenser | ■ Våningshus |
| — Registrerte Grenser | ■ Større bustader |
| — Udefinert grense | ■ Hytte/feriehus |
| — Terrengmålte grense | ■ Garasje/uthus |
| — Konstruert grensepunkt | ■ Industri/lager |
| ■ Bolig | ■ Andre bygg |
| ■ Bustad m/leilighet | |

Beliggenhet og høyder må oppfattes som orienterende.
 Koordinatsystem: EUREF89 - SONE 32 (EPSG:25832)
 Høydesystem: NN 2000 høyder (EPSG:5941)



Lindås kommune
 Geodataavdeling

Dato: 2021.07.14
 Sign: lili



Målestokk
 1:500

Partsliste

[illegible]

