

Protokoll for oppmålingsforretning etter lov om eiendomsregistrering (Matrikkellova)

Journalnr
20212112

Oppdragsnr

Matrikkeletat				
Kommune	K.nr	Adresse	Postnr	Poststad
Alver Kommune	4631	Postboks 4	5906	Frekhaug

Matrikkeleining					
Gateadresse	Gnr	Bnr	Fnr	Snr	Registrert eigar/festar
Mykingvegen 660	29	32	0	0	Kvinge Ida (Hjemmelshaver)
Mykingvegen 660	29	32	0	0	Nordås Anders Storebø (Hjemmelshaver)

Om oppmålingsforretninga			
Forretninga avvikla:	Dato	Kl	Stad
	22.06.2021	10.00	Mykingvegen 660

Forretninga gjeld oppretting av matrikkeleining

Grunneigedom Festegrunn Anleggseigedom Uteareal eigarseksjon

Forretninga gjeld registrering av eksisterande grunn

Grensejustering Klarlegging av eksisterande grense Nymerking av eksisterande grense Registrering av ureg. jordsameige Matrikulering av umatrikulert grunn

Arealoverføring Anna

Forklaring

Rekvirent er tidlegare eigar av gnr. 29, bnr. 32 - Laila Bjørnevoll Kvinge. Grensepåvisning for gnr. 29, bnr. 32.

Grensa mot gnr. 29, bnr. 51 er koordinatfesta frå tidlegare oppmåling.

Saks-	Løyvedato	Dato for fullstendig rekvisisjon	Pårekna dato for fullført matrikulering
Rekvirent Laila Bjørnevoll Kvinge			Rekvisjonsdato 02.03.2021

Habilitet

Landmålararen sitt namn
Liv Berit Ones

Landmålar orienterte partane om det låg føre forhold av personleg eller økonomisk art som kunne tilseia inhabilitet.

Hadde nokon av partane merknader/innvending til gjennomføringa av forretninga? Nei Ja (jfr. vedlegg)

Varsling og oppmøte

Varslet om oppmålingsforretning inneheld ei liste over dei personane som var varsla, deira partsstilling, varslingsdato og varslingsmåte. Under forretninga vart det oppmoda om å stadfesta sitt frammøte ved underskrift på lista og framsyning av legitimasjon. (Jfr. vedlegg).

Ev. merknader til varslinga

Ingen

Saksdokument - bakgrunn for forretninga				
	Forklaring	Journalpost nr	Vedlegg nr	Urelevant
Søknad etter pbl				X
Vedtak (tillatelse) etter pbl				X
Rekvisisjon av oppmålingsforretning				X
Varsel om oppmålingsforretning				X
Situasjonskart og situasjonsplan				X
Konsesjonsdokument				X
Servitutt				X
Uttalelse/tillatelse fra andre myndigheter				X
Avtaler				X

Omtale av grenser, grensemerke, inngåtte avtaler, skiltsdom, påstandar frå partane m.m.

Pkt.nr	Type merke	Status	Punkt godkj. av partane	Partspåstandar (journalpost/ vedl.nr.)	Skiltsdom/forlik (journalpost/ vedl.nr.)
1	Kross i fjell	Eksisterande			
2	Kross i fjell ↓ Erstatta med off. godkj. grensemerke i fjell	-11- Nytt	Godkjent		
3A	Kross i fjell	Eksisterande	Godkjent		
3	Kross i fjell Gjerdestolpe i krossen	-11-	-11-		
4A	Kross i fjell ↓ Erstatta med off. godkj. grensemerke i fjell	Eksisterande Nytt	Godkjent		
4	Kross i fjell ↓ Erstatta med off. godkj. grensemerke i fjell	Eksisterande Nytt	Godkjent		
5A	Kross i fjell ↓ Erstatta med off. godkj. grensemerke i fjell	Eksisterande Nytt	Godkjent		
5	Kross i fjell ↓ Erstatta med off. godkj. grensemerke i fjell	Eksisterande Nytt	Godkjent		
6	Kross i fjell => off. godkj. grensemerke i fjell ca. 20cm fra krossen. Den lot seg ikkje merke/måle	Eksisterande Nytt	Godkjent		
8	Kross i fjell ↓ Erstatta med off. godkj. grensemerke i fjell	Eksisterande Nytt	Godkjent		
X1	Off. godkjent grensemerke i fjell	Nytt	Godkjent		

Oppsummering og fråsegn frå landmålar

Landmålar vurderer og gjev ev. kommentarar til: • løyve • rekvisisjonen • varsel om oppmålingsforretninga • førebuing av oppmålingsforretninga • oppmålingsforretninga • måle- og berekningsarbeid • fakturering • etablering/sletting av rettar • matrikulering •

• ferdigheits- og utveksling av rettar • klage og fristar

Det vert utført ei grensepåvisning for gnr. 29, bnr. 32.

Grensa mot gnr. 29, bnr. 51 (FV 397) følgjer frå kross i fjell i punkt 8 til kross i fjell i punkt 1. Grensa er koordinatfesta i samsvar med tidlegare oppmåling. Partane er samde i grenselinja.

Grensa mot gnr. 29, bnr. 3 følgjer frå kross i fjell i punkt 2 til kross i fjell i punkt 3A. I punkt 3 er det satt gjerdestolpe i kross i fjell. Vi fann kross i fjell i punkta 4A, 4, 5A, 5 og 6. Dette er i samsvar med skyldskifte over gnr. 29, bnr. 32 av 07.04.1962. Partane er samde i at punkt 6 blir flytta ca. 20 cm då det ikkje let seg gjere å merke/måle opprinneleg kross i fjell.

Partane er samde i grensene.


Grensa mot gnr. 29, bnr. 15 følgjer frå kross i fjell i punkt 2 til kross i fjell i punkt 1. Denne grensa er koordinatfesta i samsvar med tidlegare oppmåling. Det blir berekna eit punkt på linja - punkt X1. Det vert merka med godkjent grensemerke. Partane er samde i grenselinja.

Det blir satt ut off. godkjente grensemerker i punkta X1, 2, 4A, 4, 5A, 5, 6 og 8. Rekvirent ønsker at kross i fjell blir erstatta med godkj. grensemerke i desse punkta. Gamle og nye grensemerke blir målt med Leica GPS. Målingane blir utført etter standard for eigedomsmåling.

Hauge/Klave, 22.06.2021

div Berit Ønes

(saksdokument som kjem til under oppmålingsforretninga)		Vedlegg		
Relevant	Dokumenttype	Forklaring	Journalpost nr.	Vedlegg nr.
	Partsliste			
	Beregningsdokumentasjon			
	Fullmakt			
	Avtaler			
	Hjemmelsdokument (matrikkelbrev, ekspropriasjonsvedtak, andelsbevis, tinglyst skjøte)			
	Arealregnskap			
	Begjæring/tillatelse til seksjonering/reseksjonering			
	Partspåstander			
	Forlik/voldgift			
	Kartvedlegg til protokoll			

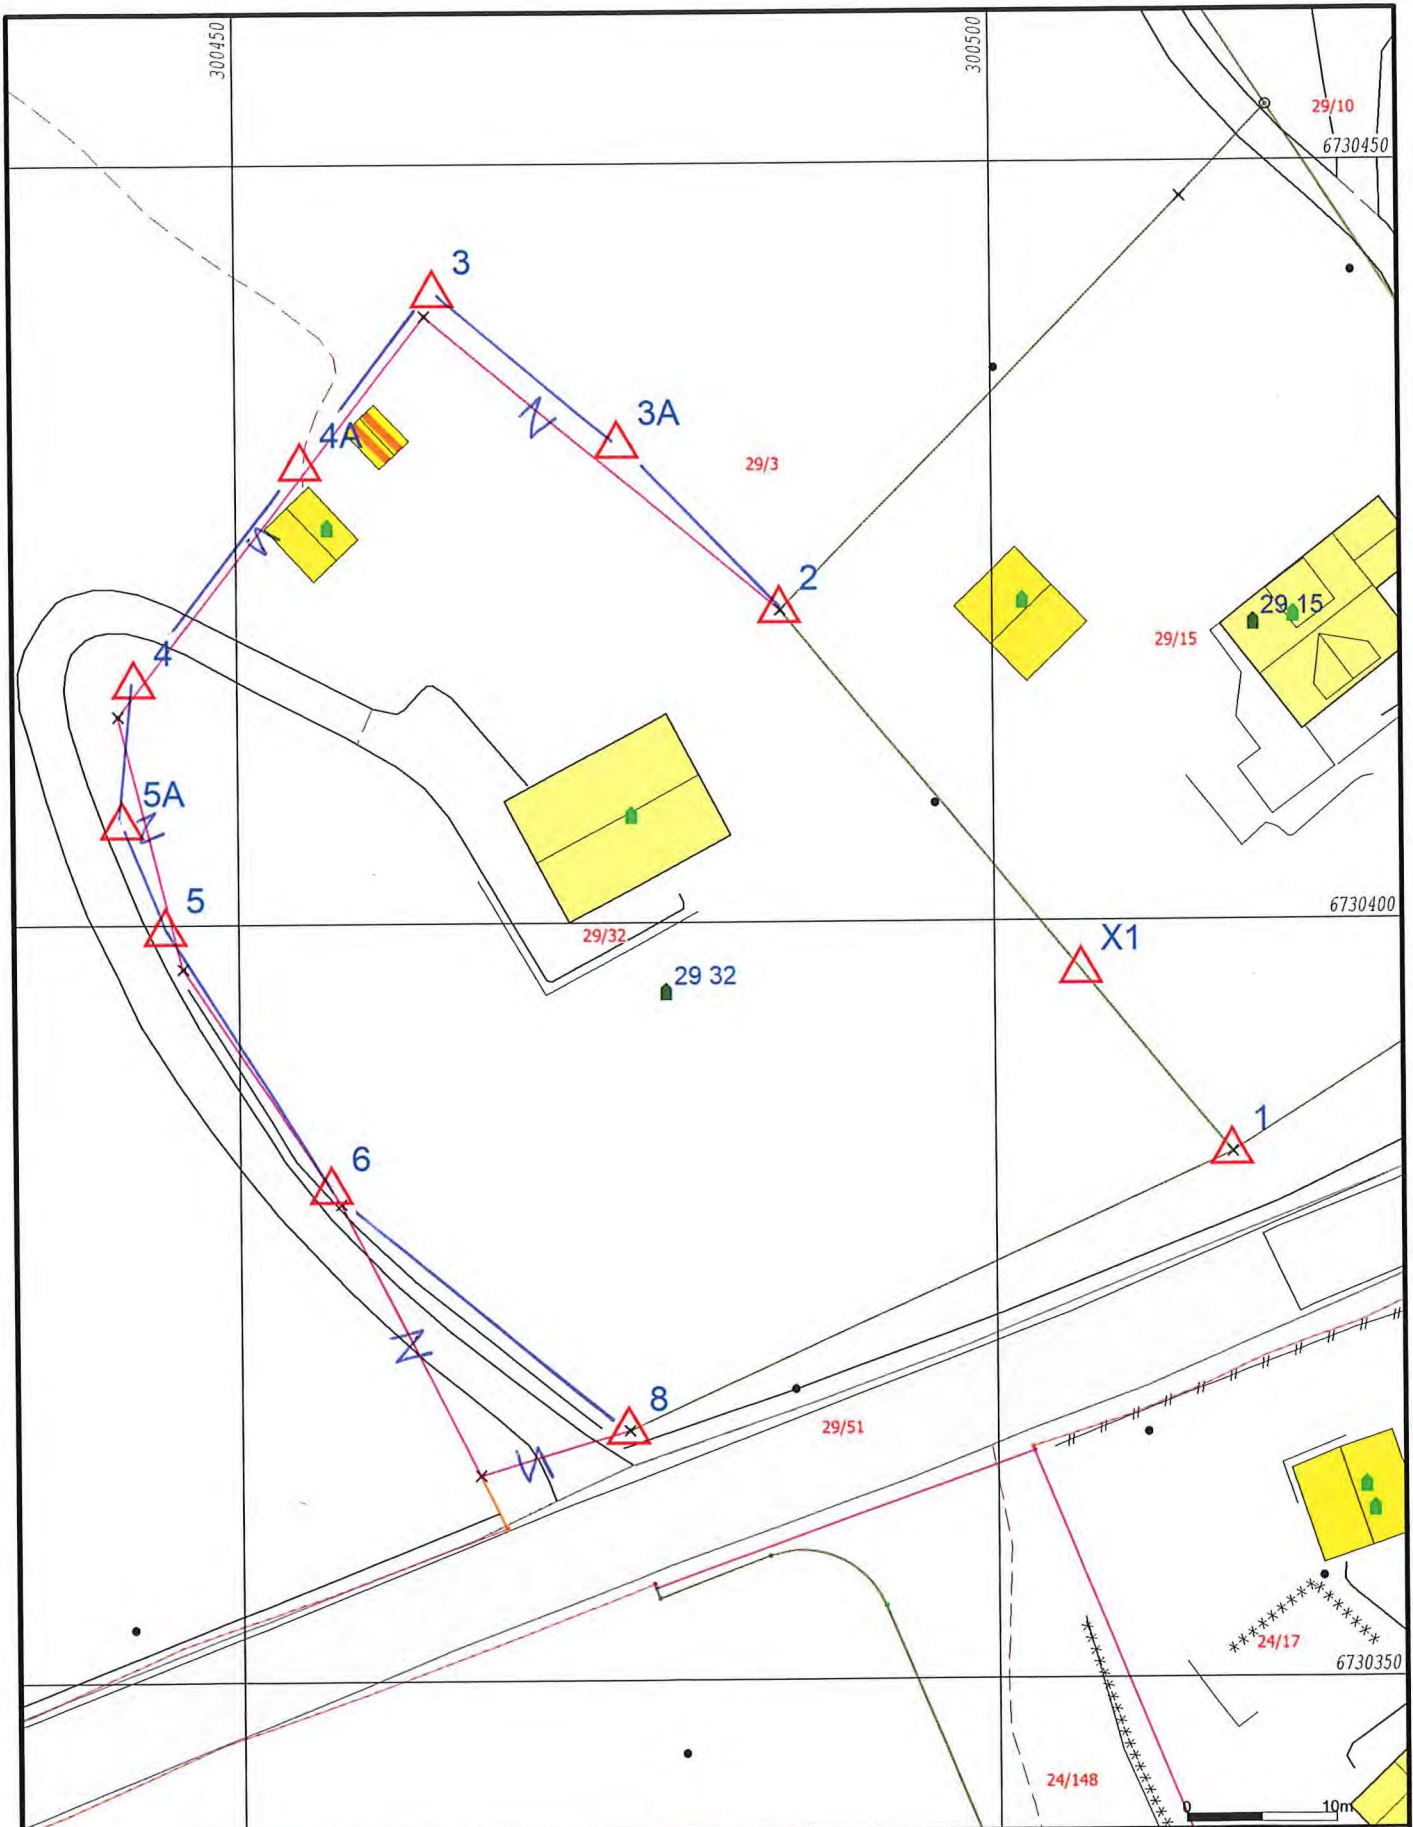

- | | |
|------------------------|-----------------|
| Målte Grenser | Våningshus |
| Registrerte Grenser | Større bustader |
| Udefinert grense | Hytte/feriehus |
| Terrengmålte grense | Garasje/uthus |
| Konstruert grensepunkt | Industri/lager |
| Bolig | Andre bygg |
| Bustad m/leilighet | |

Beliggenhet og høyder må oppfattes som orienterende.
 Koordinatsystem: EUREF89 - SONE 32 (EPSG:25832)
 Høydesystem: NN 2000 høyder (EPSG:5941)



Lindås kommune
 Geodataavdeling



Dato: 2021.07.14
 Sign: lili

Målestokk
 1:500



Partar		Varsling			Under oppmålingsforretninga						
Namn	Adresse	Gnr./Bnr./Fnr./Snr.	Partstillig	Dato	Mottakskvitt.	Ev. fullm. 1)	Oppmøte	Godkj.	Signatur ved avløysar		ID
									Eigarforhold	Måte	
Kvinge Ida	Skytterveien 33, 5038 Bergen	29/32	Rekvirent	09.06.2021			<input checked="" type="checkbox"/>	<input checked="" type="checkbox"/>	<i>in fullmakt John Bjørnvoll Kvinge</i>	F	
			Hjemmelshaver	Altinn				<input type="checkbox"/>			
Nordås Anders Storebø	Skytterveien 33, 5038 Bergen	29/32	Rekvirent	09.06.2021			<input checked="" type="checkbox"/>	<input checked="" type="checkbox"/>	<i>Anders Storebø</i>	F	
			Hjemmelshaver	Altinn				<input type="checkbox"/>			
Brunsvik Svein Olav	Mykingvegen 668, 5913 Eikangervåg	29/15	Nabo	09.06.2021			<input checked="" type="checkbox"/>	<input checked="" type="checkbox"/>	<i>Svein Olav Brunsvik</i>	F	
			Hjemmelshaver	Altinn				<input type="checkbox"/>			
Hauge Rita Merete Kjønes	Mykingvegen 761, 5913 Eikangervåg	29/3	Nabo	09.06.2021			<input checked="" type="checkbox"/>	<input checked="" type="checkbox"/>	<i>Rita Merete Hauge</i>	F	
			Hjemmelshaver	Altinn				<input type="checkbox"/>			
Hauge Sverre	Mykingvegen 761, 5913 Eikangervåg	29/3	Nabo	09.06.2021			<input type="checkbox"/>	<input type="checkbox"/>		F	
			Hjemmelshaver	Altinn				<input type="checkbox"/>			
Vestland Fylkeskommune	Postboks 7900, 5020 Bergen	29/51	Nabo	09.06.2021			<input type="checkbox"/>	<input type="checkbox"/>	<i>Motte Ildvik</i>	S	
			Aktuell eier	Altinn				<input type="checkbox"/>		<i>KoordinatHesta grense</i>	
							<input type="checkbox"/>	<input type="checkbox"/>			
							<input type="checkbox"/>	<input type="checkbox"/>			
1) Avløysar: (SUF) 2) Førarkort: (F)
 Avløysar med Pass: (P)
 avgjerdsfullmakt: (SMF) Bankkort m/ billete: (B)

