


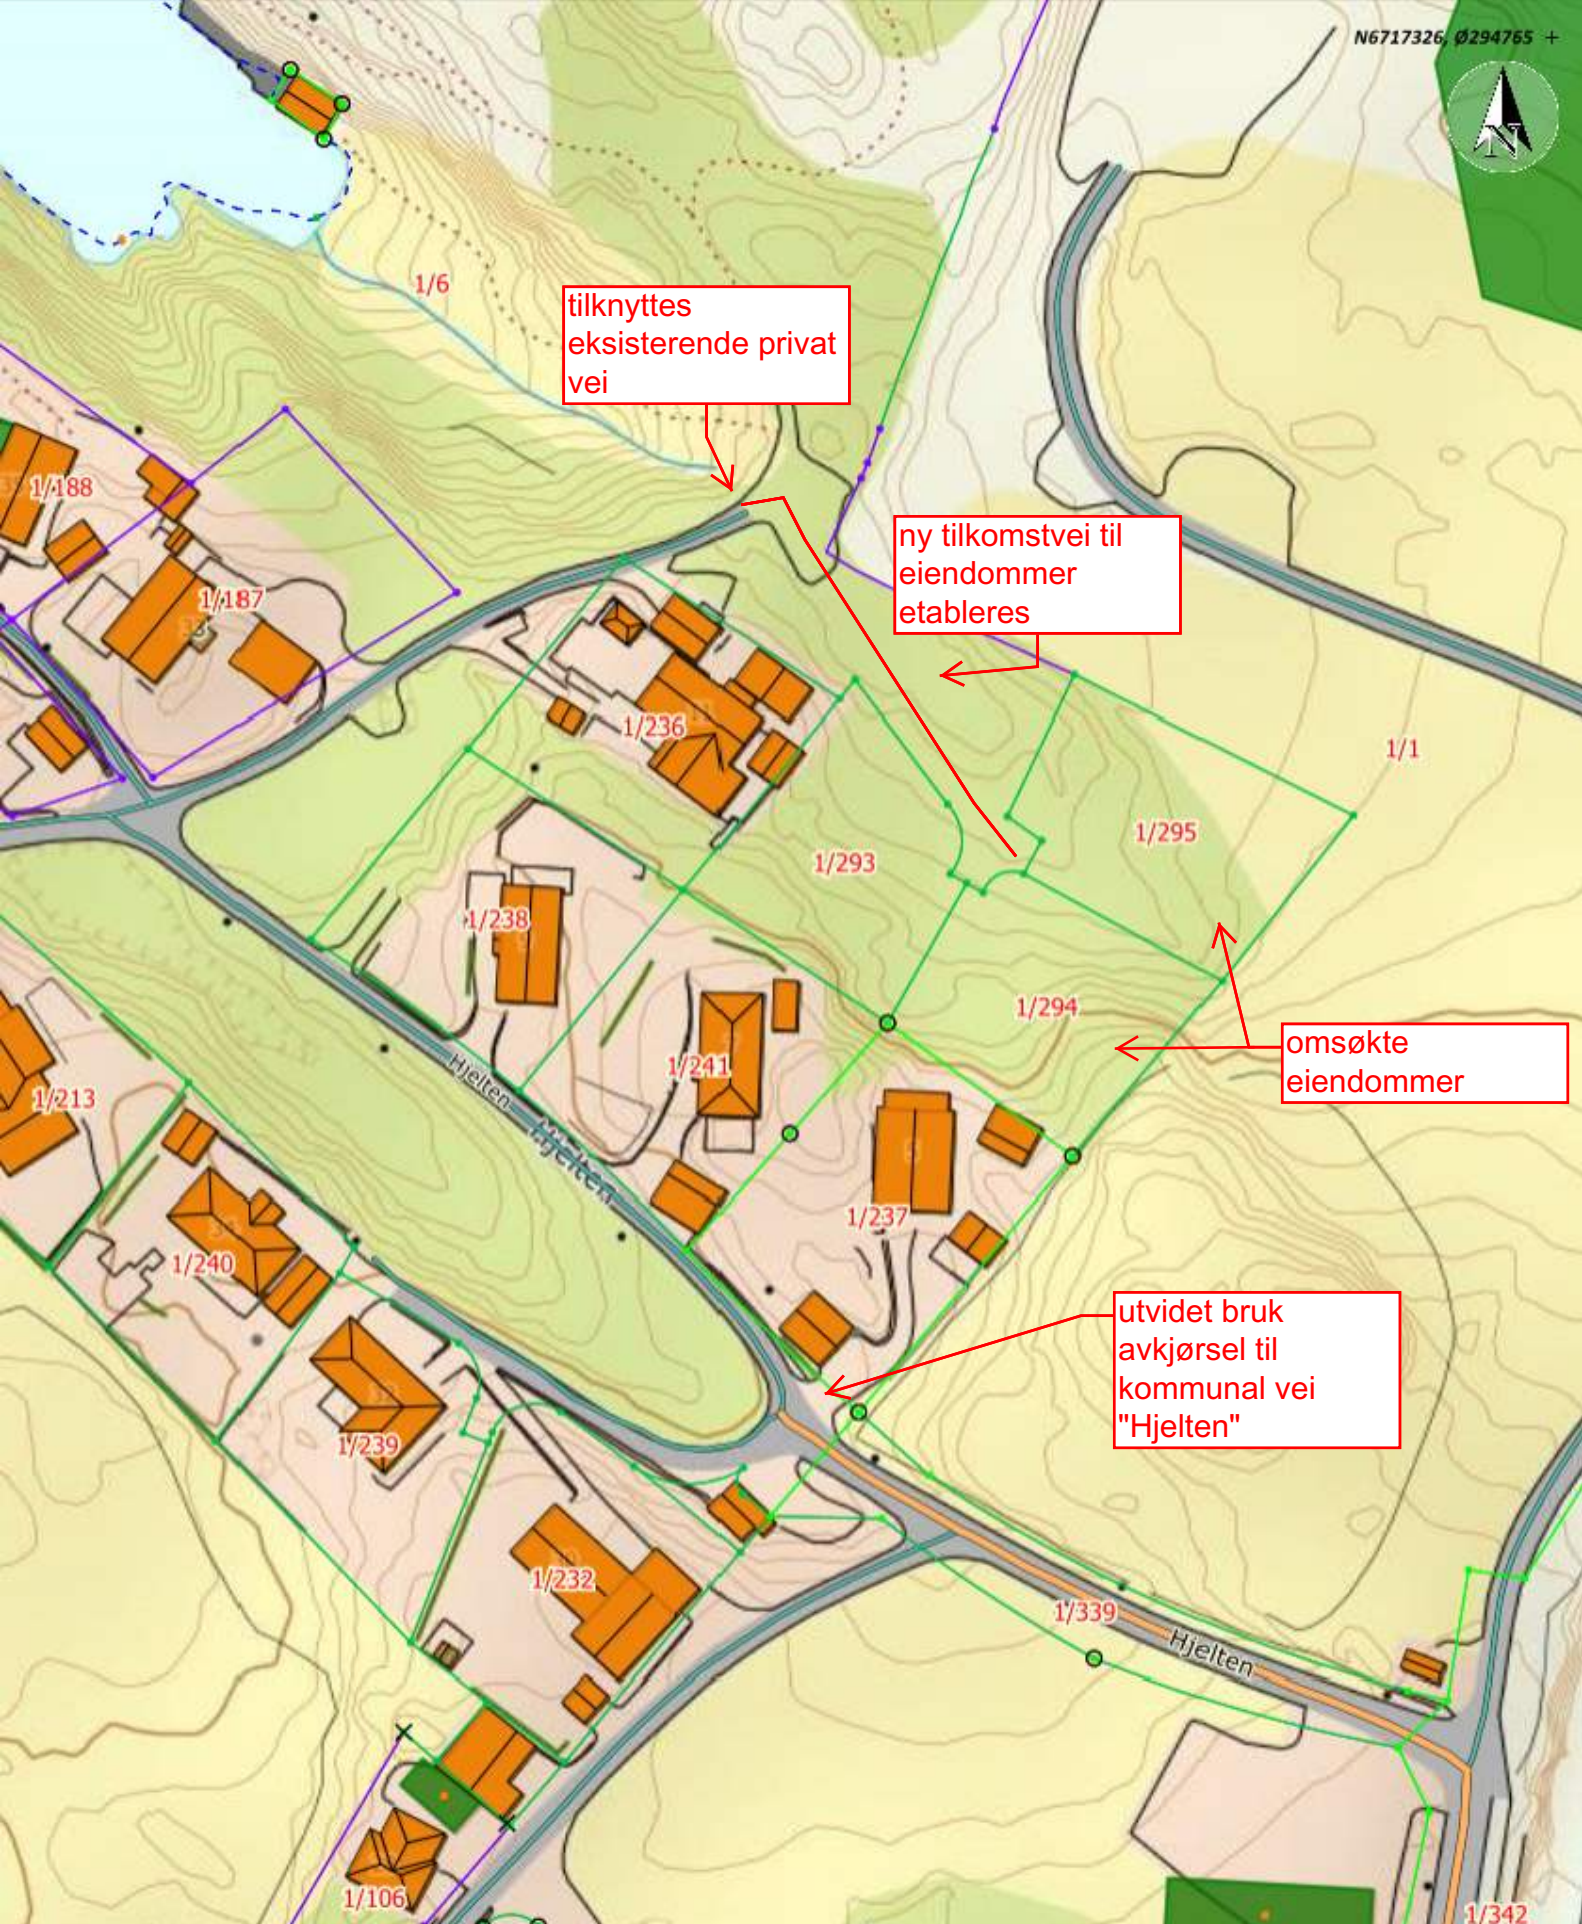

Situasjonskart -

avkjørsel plan

Dato: 04-01-2021

Nhdigi.no

Målestokk: 1:1 000

30m

Foto til søknad om utvidet bruk avkjørsel Hjelten, Flatøy

Bilde fra øst mot avkjørsel



Bilde fra privat vei i øst mot avkjørsel

