



Oversiktskart

Målestokk 1:1 000
EUREF89 UTM Sone 32

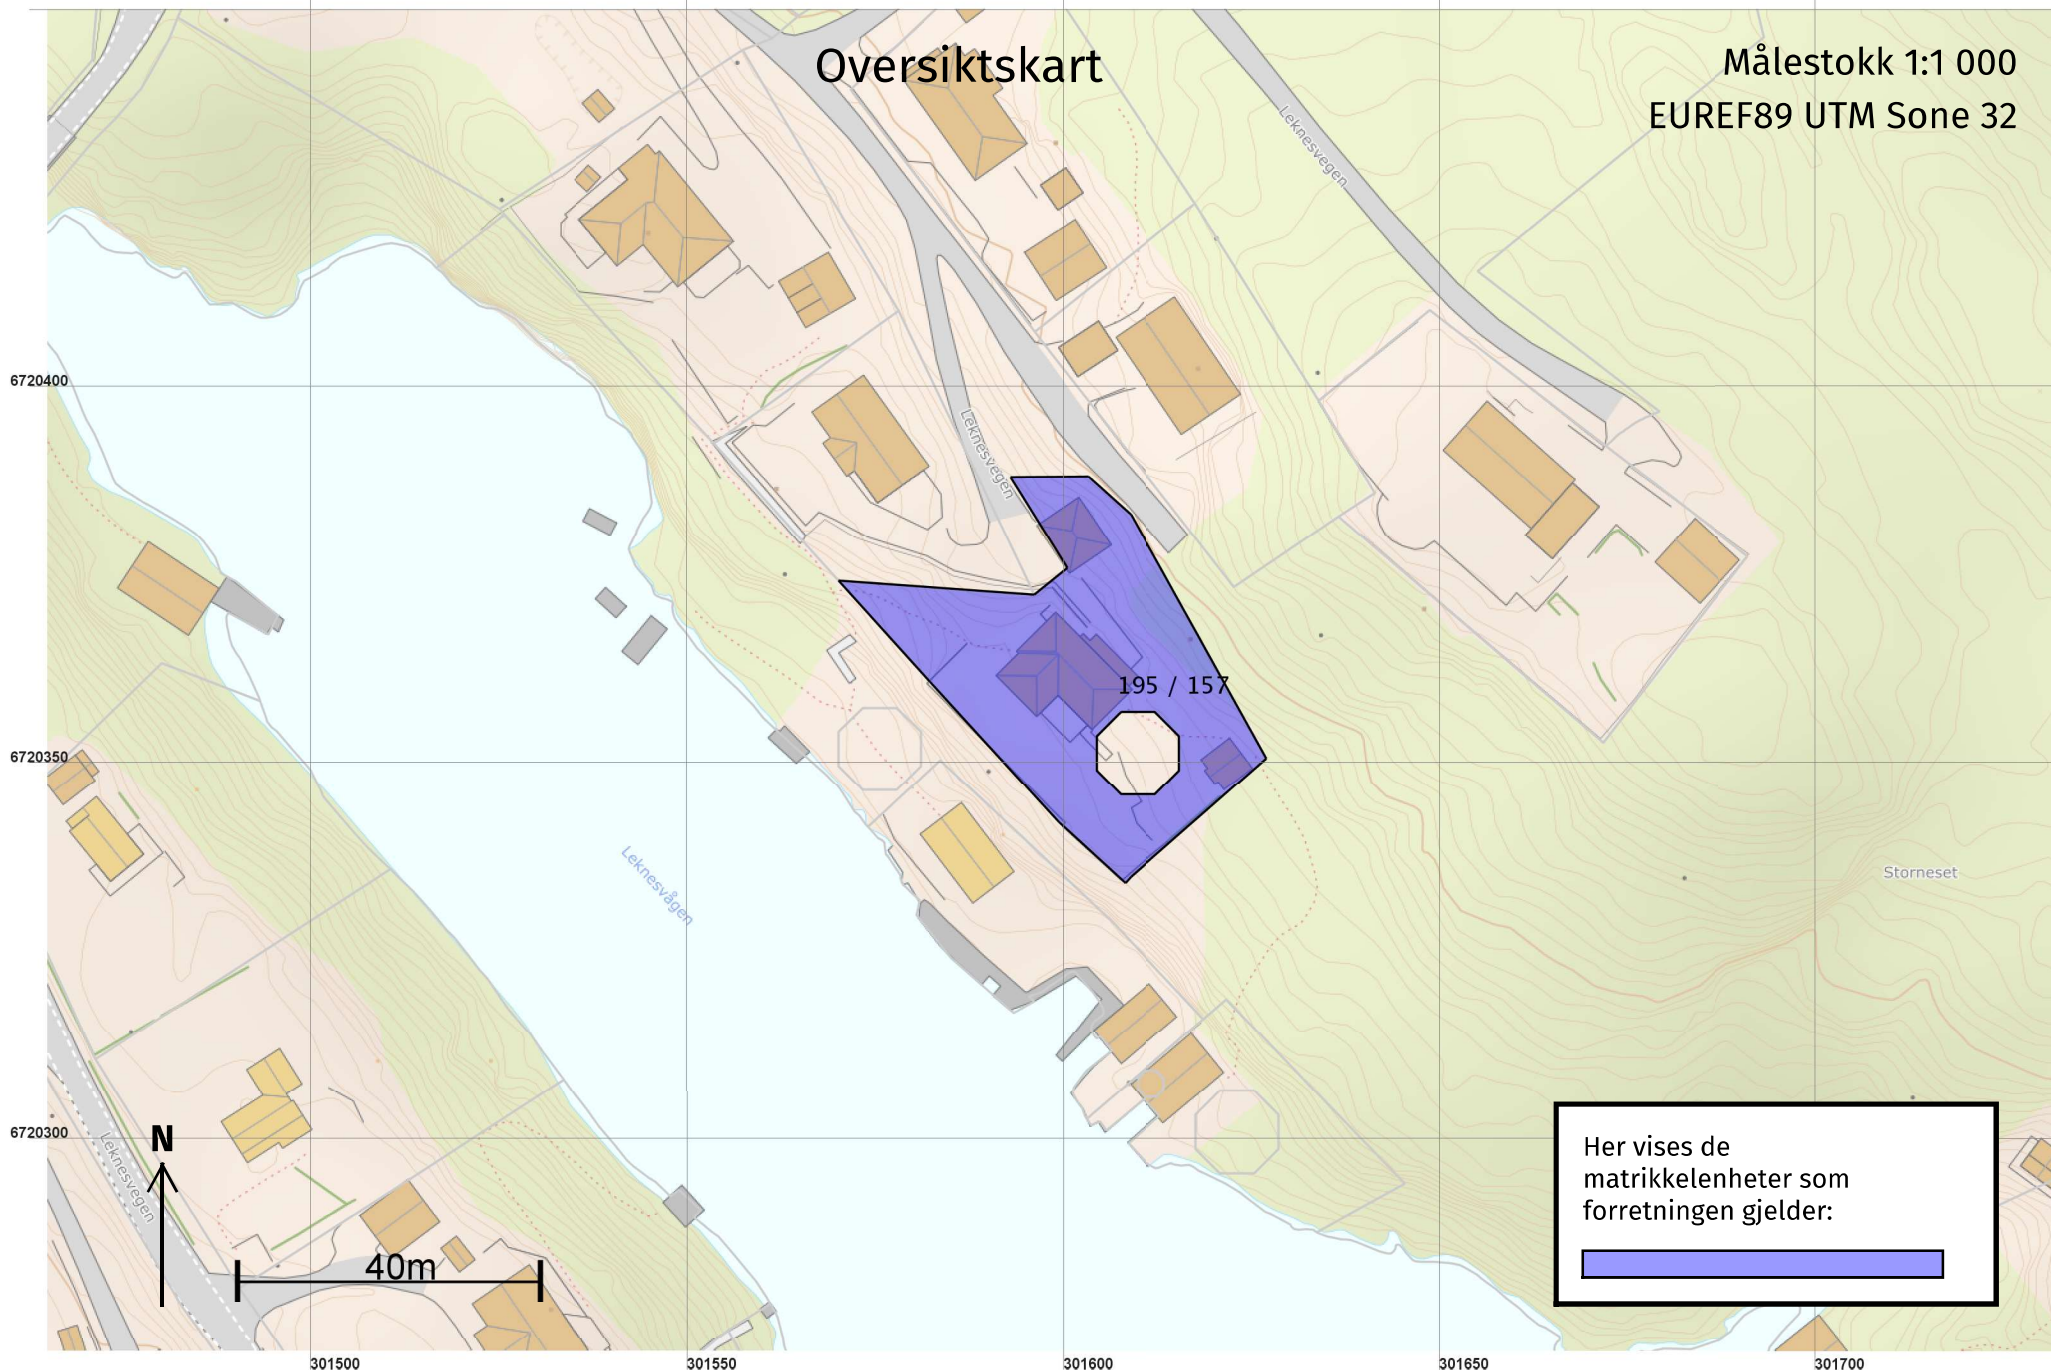

Teig 1 (Hovedteig) 195 / 157

Målestokk 1:500
EUREF89 UTM Sone 32

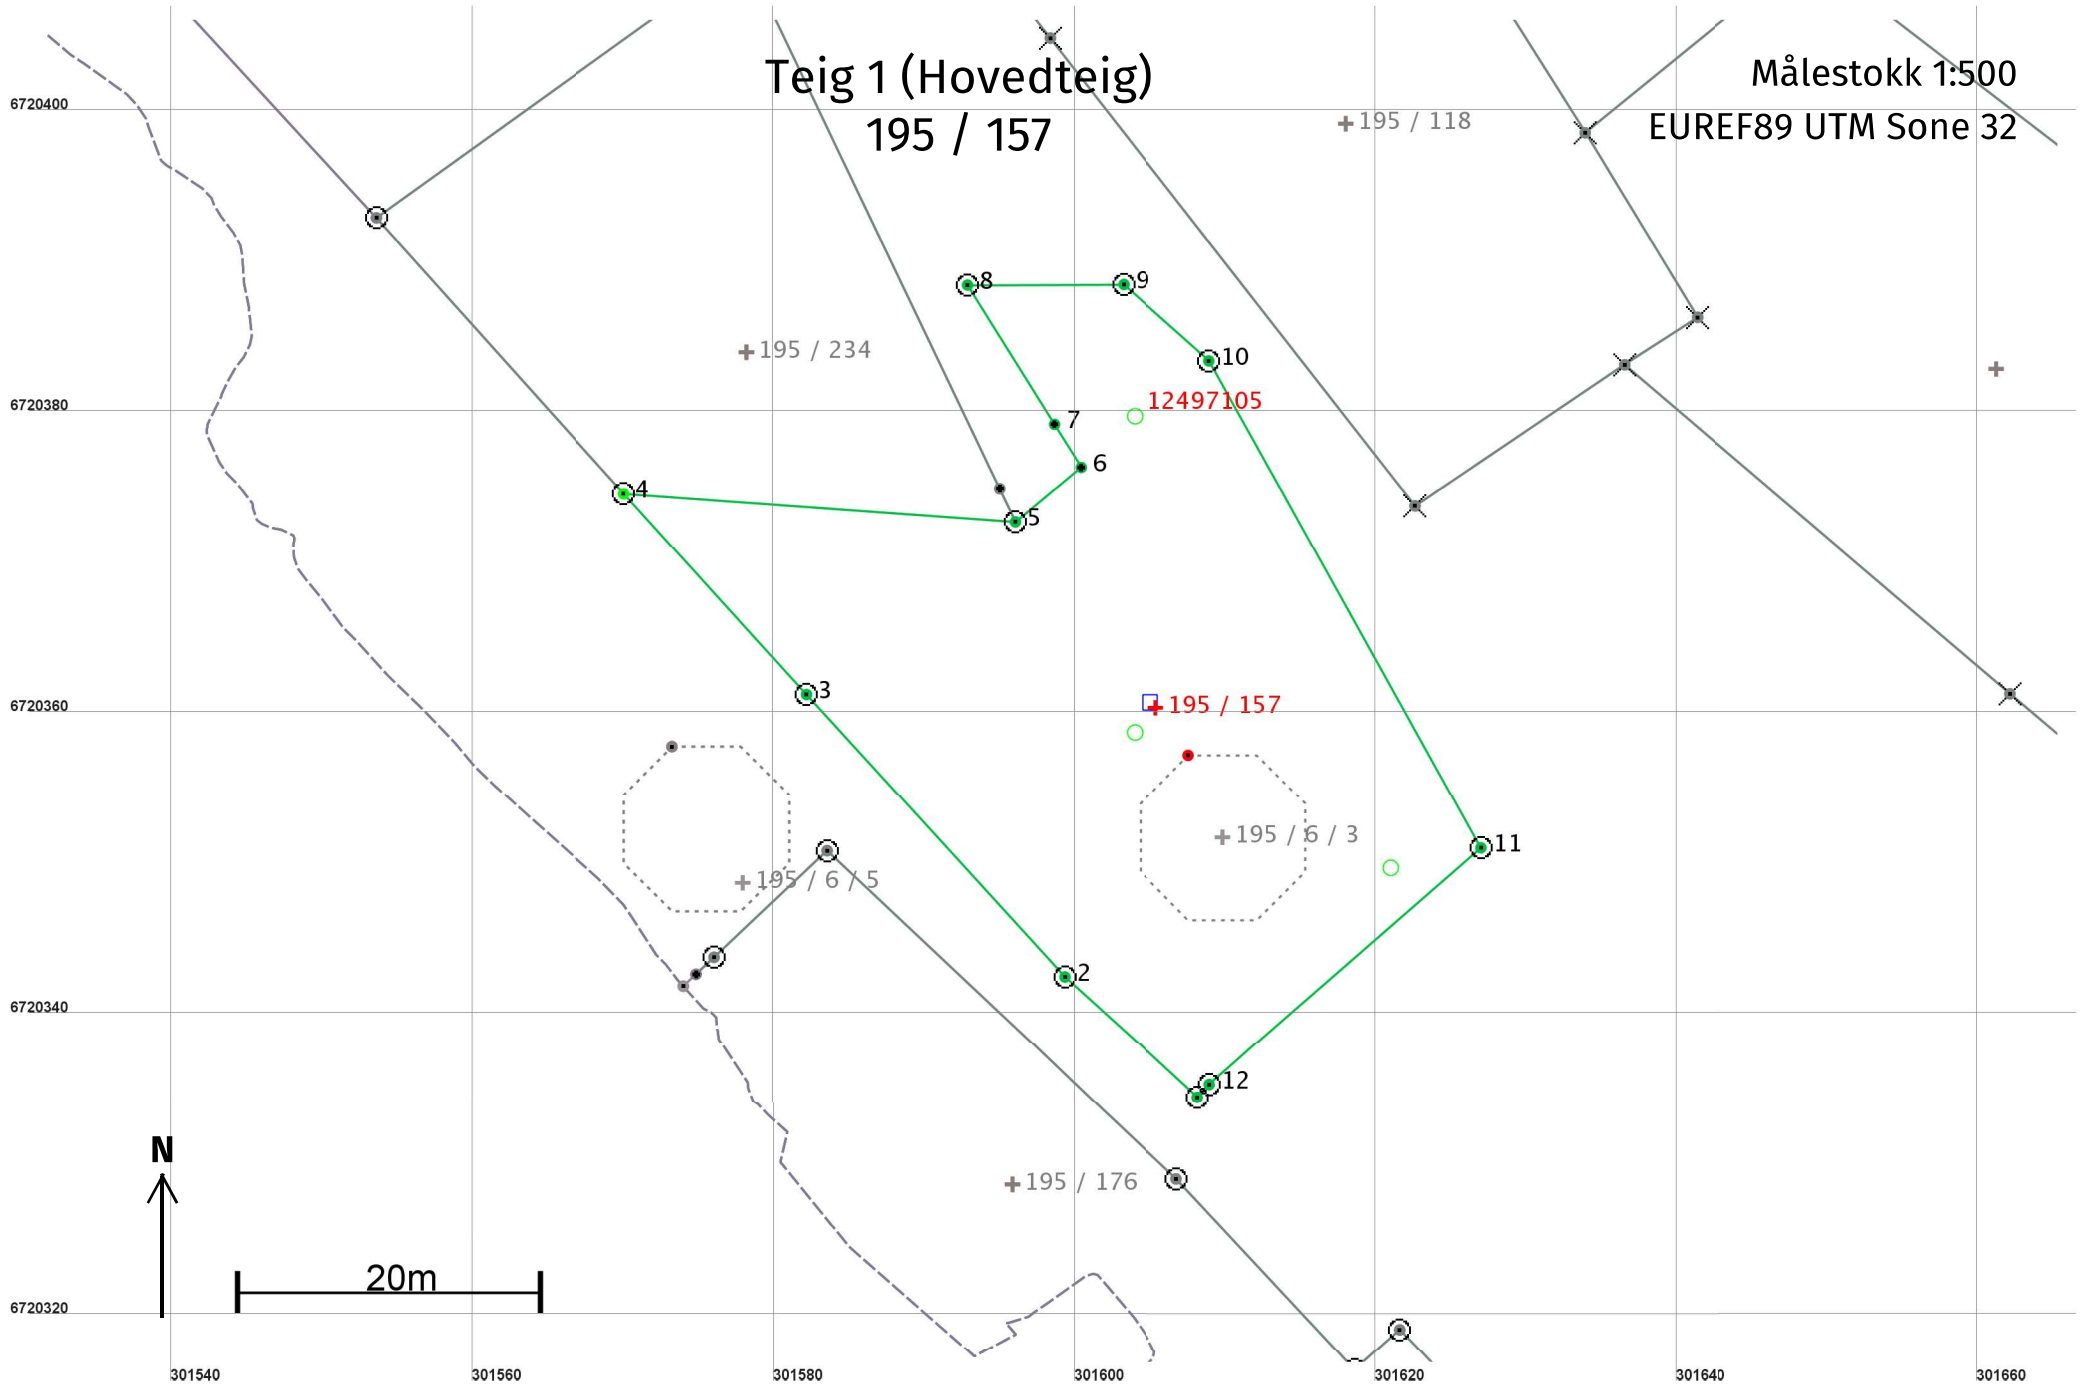

Areal og koordinater

Areal: 1 277

Arealmerknad: Noen fiktive grenser

Representasjonspunkt:

Koordinatsystem: EUREF89 UTM Sone 32

Nord: 6720361

Øst: 301605

Grensepunkt / Grenselinje

Ytre avgrensing

Løpenr	Nord	Øst	Grensemerke nedsatt i / Lengde (m)	Grensepunkttype / Linjeinformasjon	Målemetode	Nøyaktighet (SD i cm)	Radius
1	6720334,78	301608,15	Jord 11,91	Offentlig godkjent grensemerke	12 Terrengmålt: Teodolitt med elektronisk avstandsmåler	13 14	
2	6720342,78	301599,33	Fjell 25,38	Offentlig godkjent grensemerke	12 Terrengmålt: Teodolitt med elektronisk avstandsmåler	13 14	
3	6720361,52	301582,22	Fjell 18,01	Offentlig godkjent grensemerke	12 Terrengmålt: Teodolitt med elektronisk avstandsmåler	13 14	
4	6720374,85	301570,11	Jordfast stein 26,01	Offentlig godkjent grensemerke	69 Beregnet		10
5	6720372,99	301596,05	Fjell 5,67	Offentlig godkjent grensemerke	12 Terrengmålt: Teodolitt med elektronisk avstandsmåler	13 14	
6	6720376,61	301600,41		Umerket 3,36	12 Terrengmålt: Teodolitt med elektronisk avstandsmåler	13 14	
7	6720379,47	301598,64		Umerket 10,89	12 Terrengmålt: Teodolitt med elektronisk avstandsmåler	13 14	
8	6720388,71	301592,88	Jordfast stein 10,36	Offentlig godkjent grensemerke	12 Terrengmålt: Teodolitt med elektronisk avstandsmåler	13 14	
9	6720388,75	301603,24	Jordfast stein 7,62	Offentlig godkjent grensemerke	12 Terrengmålt: Teodolitt med elektronisk avstandsmåler	13 14	
10	6720383,68	301608,93	Jordfast stein 37,05	Offentlig godkjent grensemerke	12 Terrengmålt: Teodolitt med elektronisk avstandsmåler	13 14	
11	6720351,32	301626,97	Jord 23,89	Offentlig godkjent grensemerke	12 Terrengmålt: Teodolitt med elektronisk avstandsmåler	13 14	
12	6720335,63	301608,95	Fjell 1,17	Offentlig godkjent grensemerke	12 Terrengmålt: Teodolitt med elektronisk avstandsmåler	13 14	

Representasjonspunkt

Indre avgrensing 1

Løpenr	Nord	Øst	Hjelpelinjetype	Målemetode	Nøyaktighet (SD i cm)
--------	------	-----	-----------------	------------	-----------------------

Løpenr	Nord	Øst	Hjelpelinjetype	Målemetode	Nøyaktighet (SD i cm)
13	6720352	301610	Fiktiv grense		