Godkjent kartutsnitt for tillatelse til bygging av kai, samt rehabilitering av eksisterende kai og naust - gnr-bnr 60-7, Alver kommune

08.07.2021 Hanne Gunnarskog

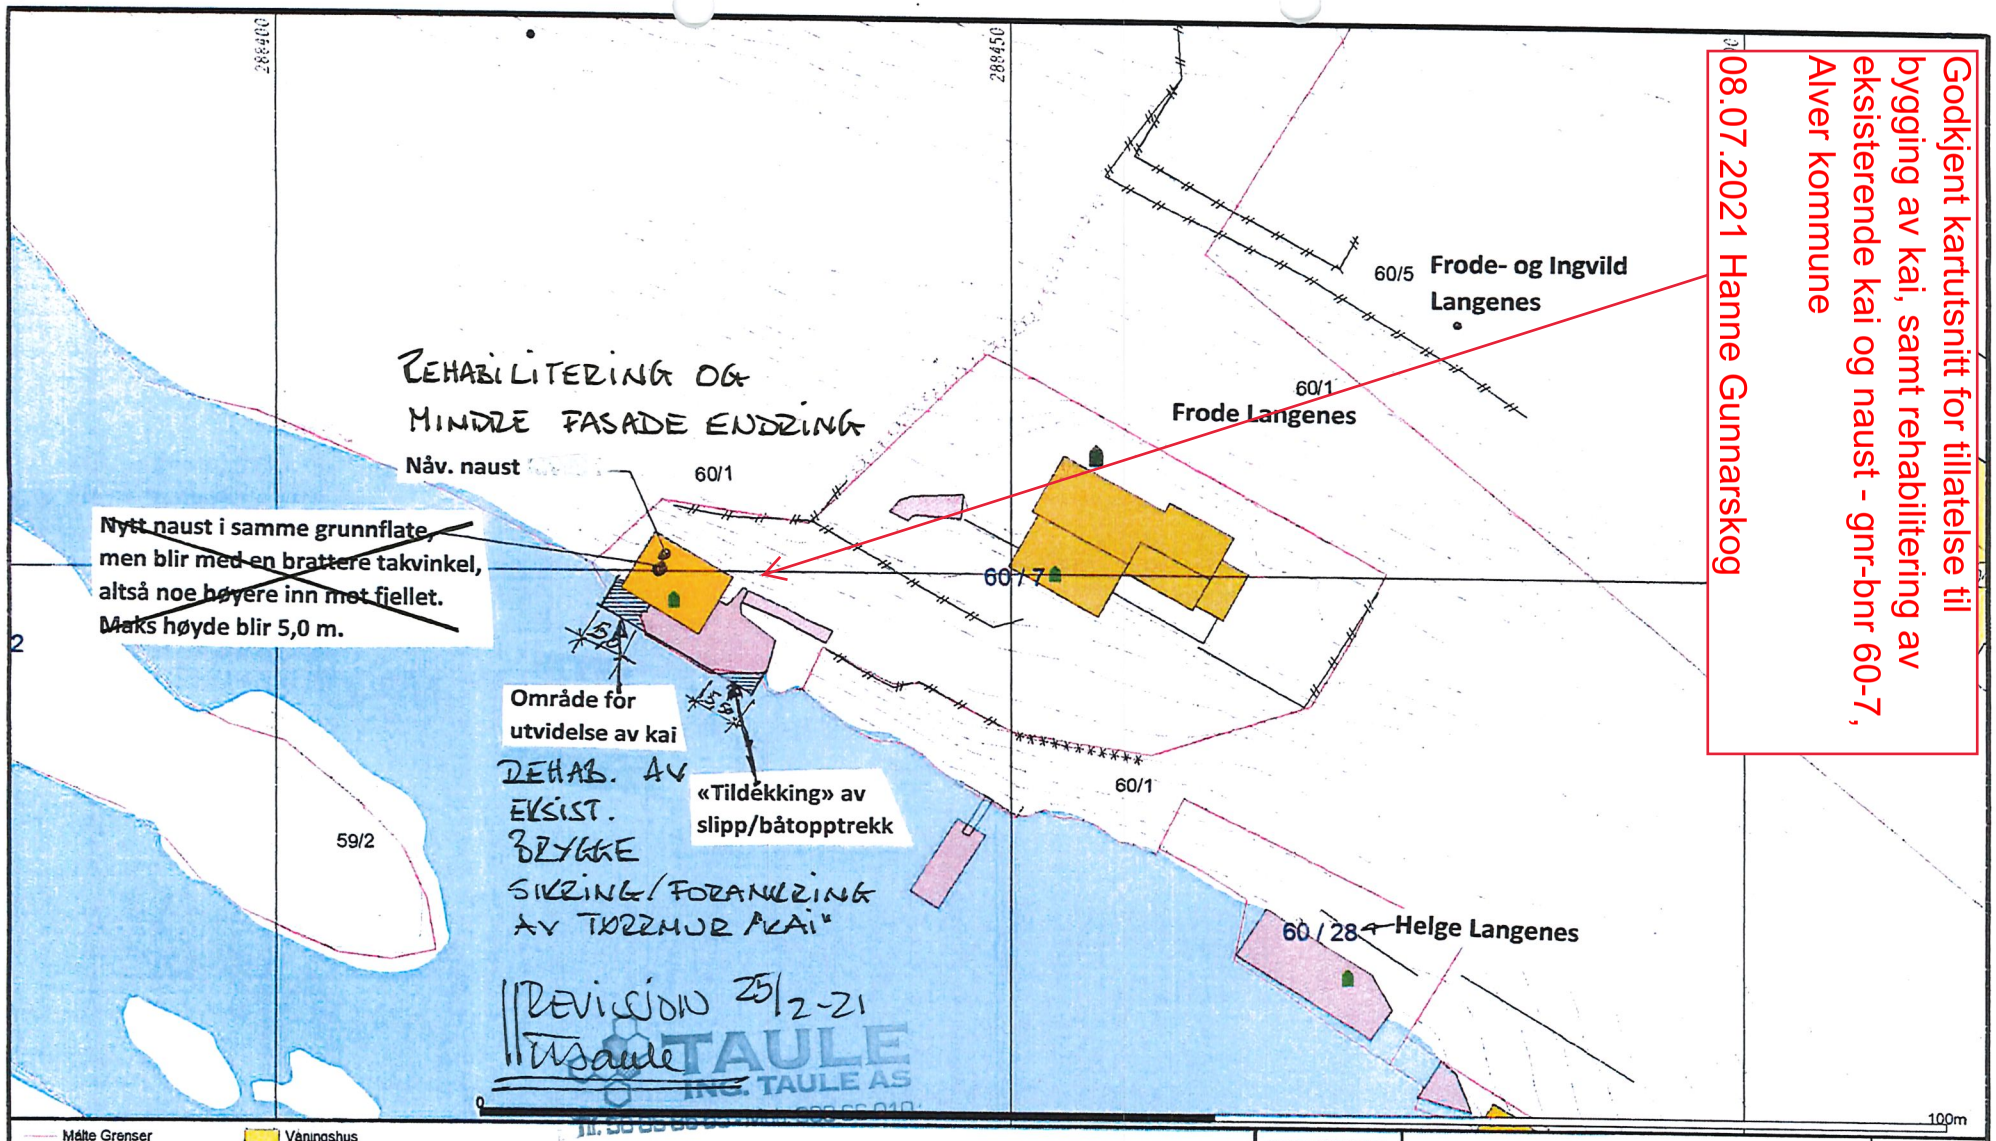

Måte Grenser
Registrerte Grenser
Udefinert grenser
Terrengmålte grense
Konstruert grensepunkt
Bolig
Bustad m/leilighet
Våningshus
Større bustader
Hytte/feriehus
Garasje/uthus
Industri/lager
Andre bygg

Beliggenhet og høyder må oppfattes som orienterende.
Koordinatsystem: UTM(EUREF89) - SONE 32 (EPSG:32632)
Høydesystem: (EPSG:)

Alver kommune
Kart og Oppmåling

Grunnkart.

Dato: 2020.07.13
Sign: SSO

G.nr. 60, b.nr. 7.

N

Målestokk 1:500