
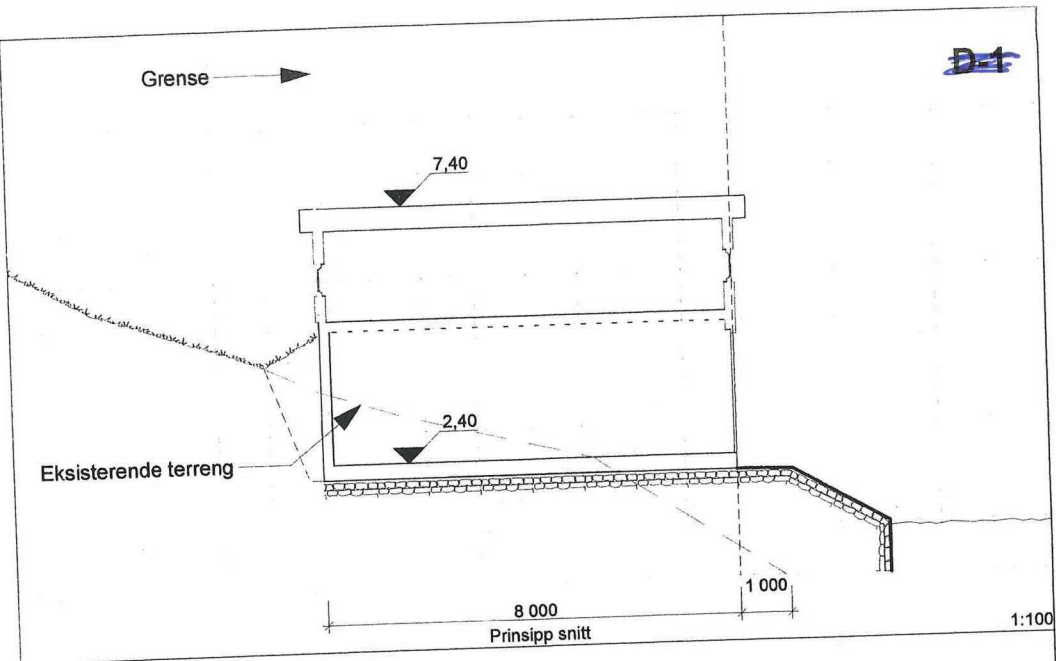


Godkjent kartutsnitt for tillatelse til etablering av båtheis - gnr-brnr 63-38, Alver kommune

13.07.2021 Hanne Gunnarsko

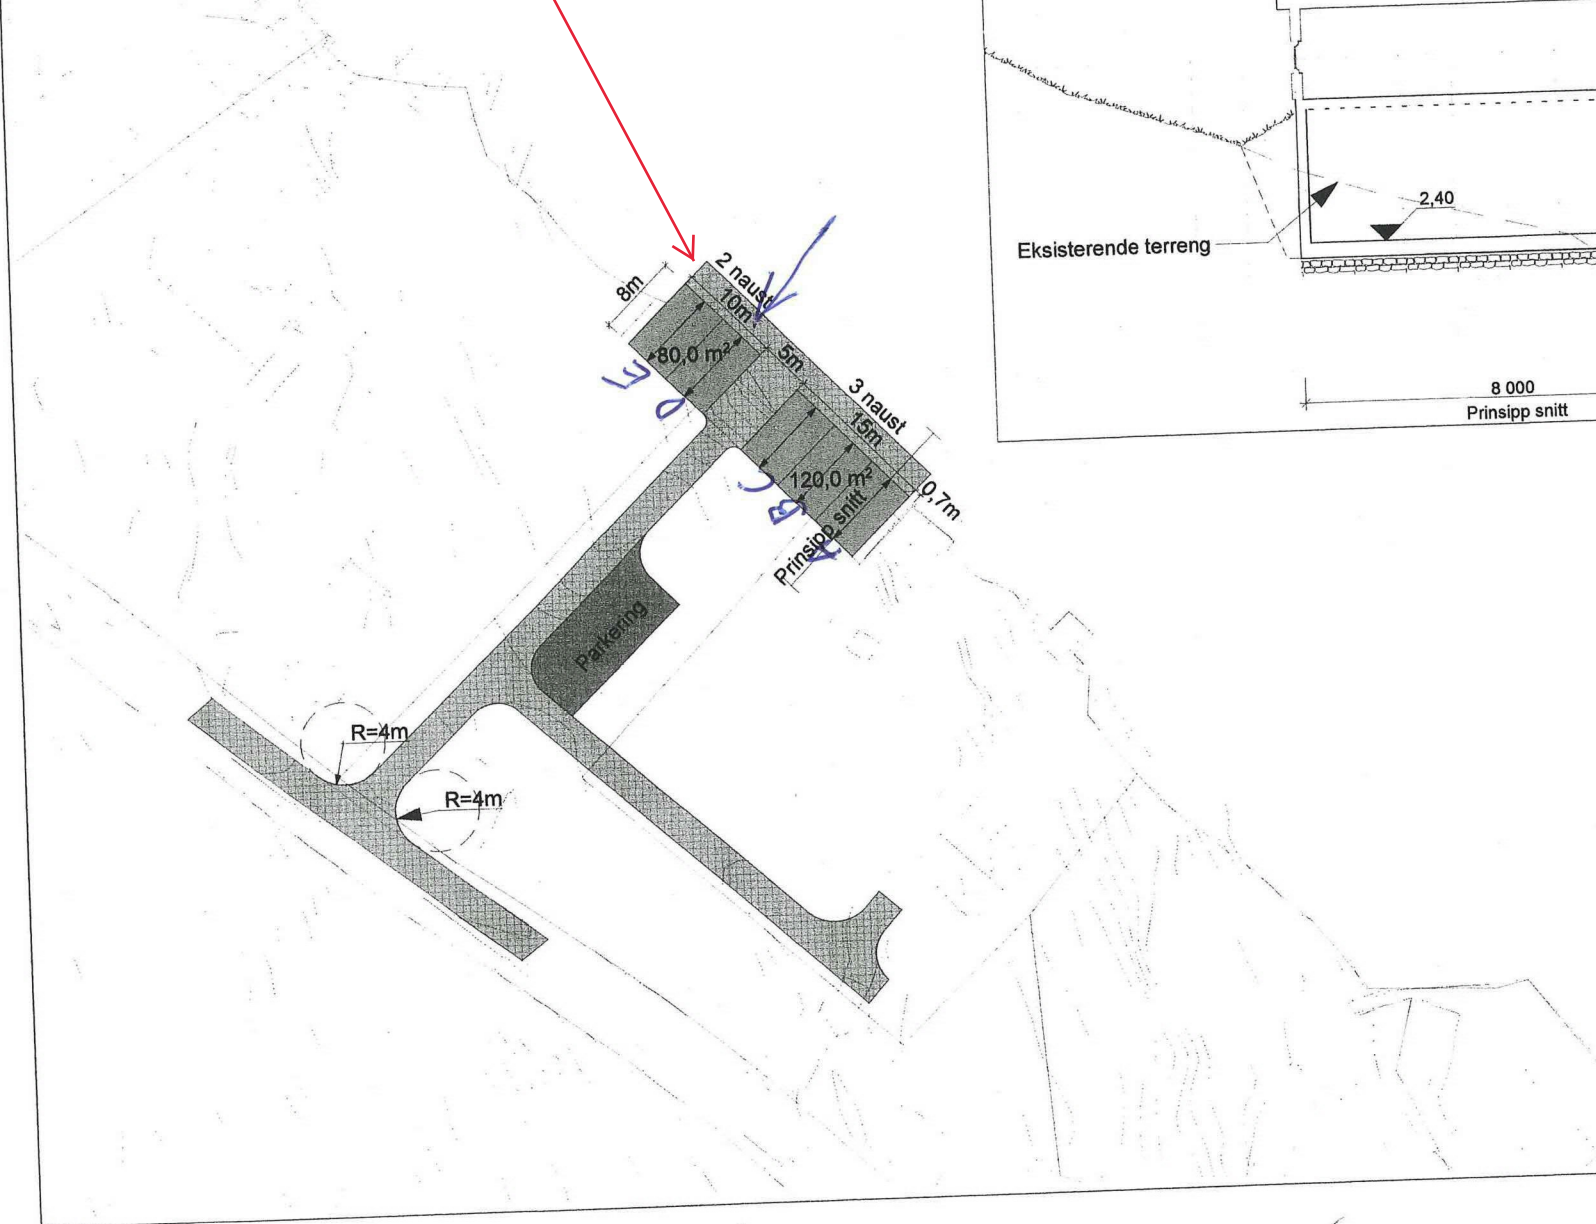

BYA = 40 m2 pr. naust BRA = 37 m2 pr. naust Garnloft ikke målbar	
Prosjekt: Naust - Bersåsstranda	Kontroll prosjekt: Sign.: Kontroll:
Tiltakshever: Jarle Bergås Lurevegen 956 6812 Selm	Gnr./Brnr./Festnr.: 63/38
Prosjektleder: ADU as Fonnes Benter, pb. 75 6953 Fonnes	Prosjektnr.: 2014098
© Alle rettigheter tilhører utførende for prosjektering, kopiering eller bruk av disse tegningene er forbudt uten skriftlig samtykke	Dato: 06.03.2017
Tegning: Situasjonsplan m/ terrengprofil	Målestokk: 1:500, 1:100
Tegningsnr.: A10-01	Rev.: .