



Flytebryggetegning til Kristin og Bjørn Ulvang i Ådlandsvågen

Ovenfra

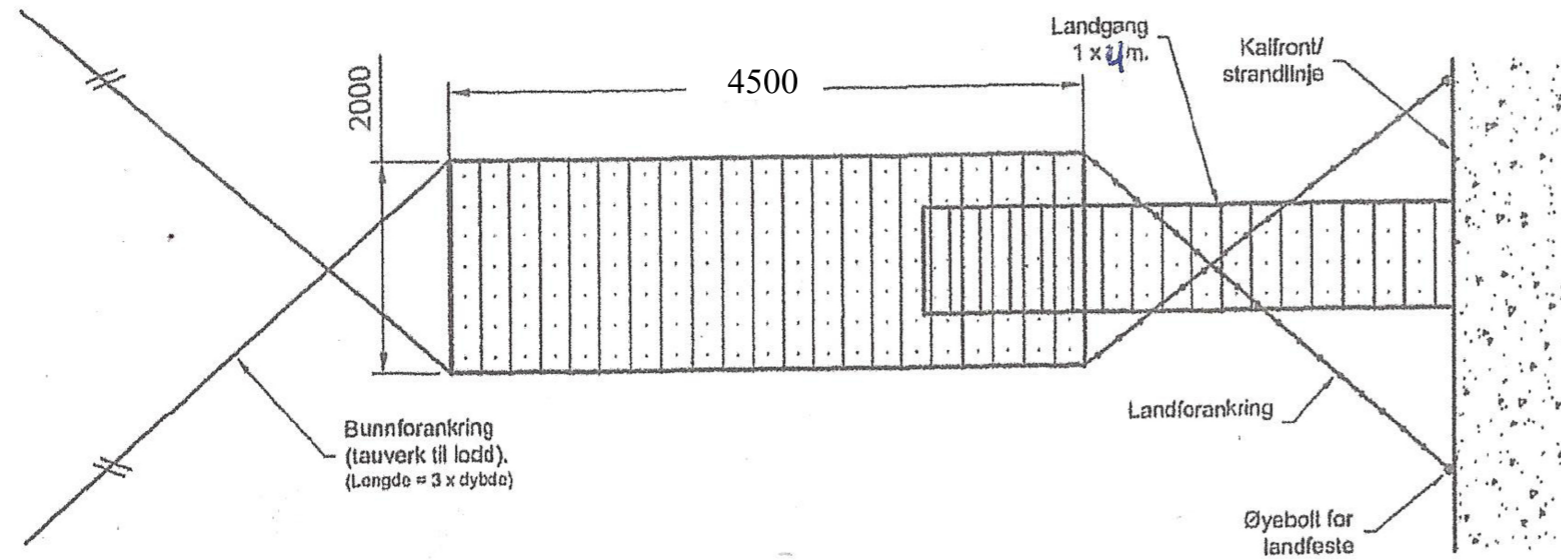

Fra siden

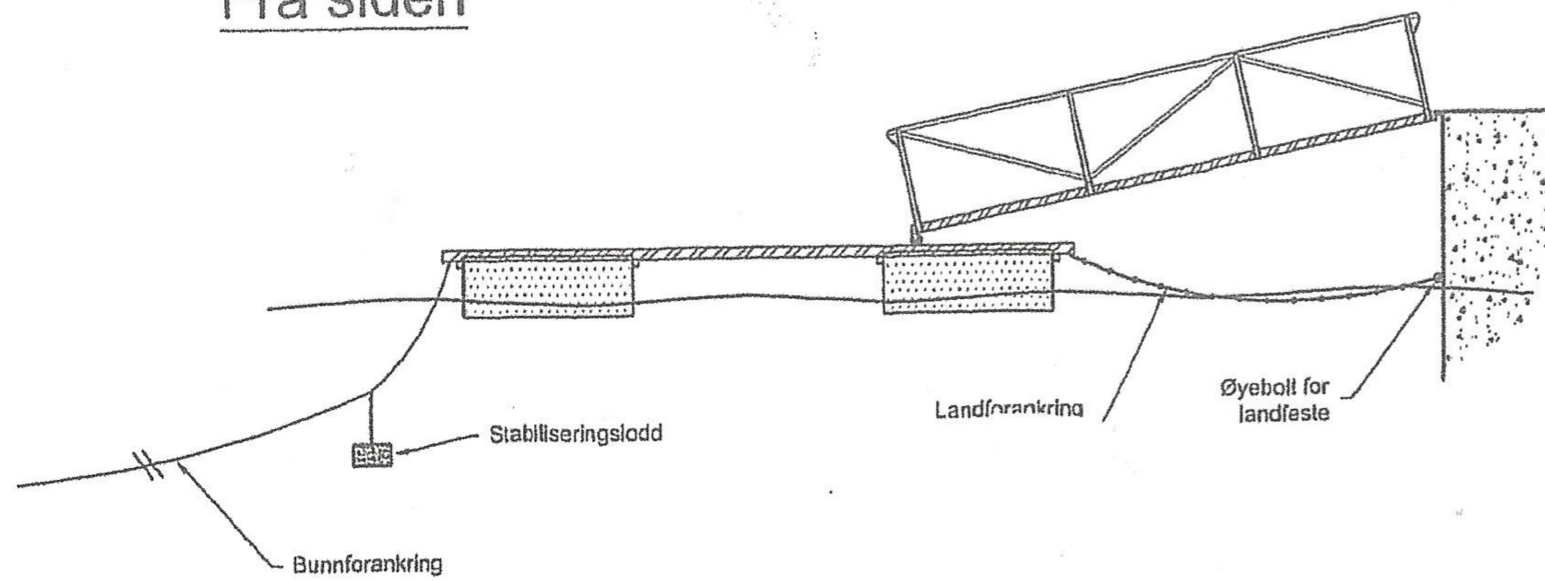

Fra enden

