


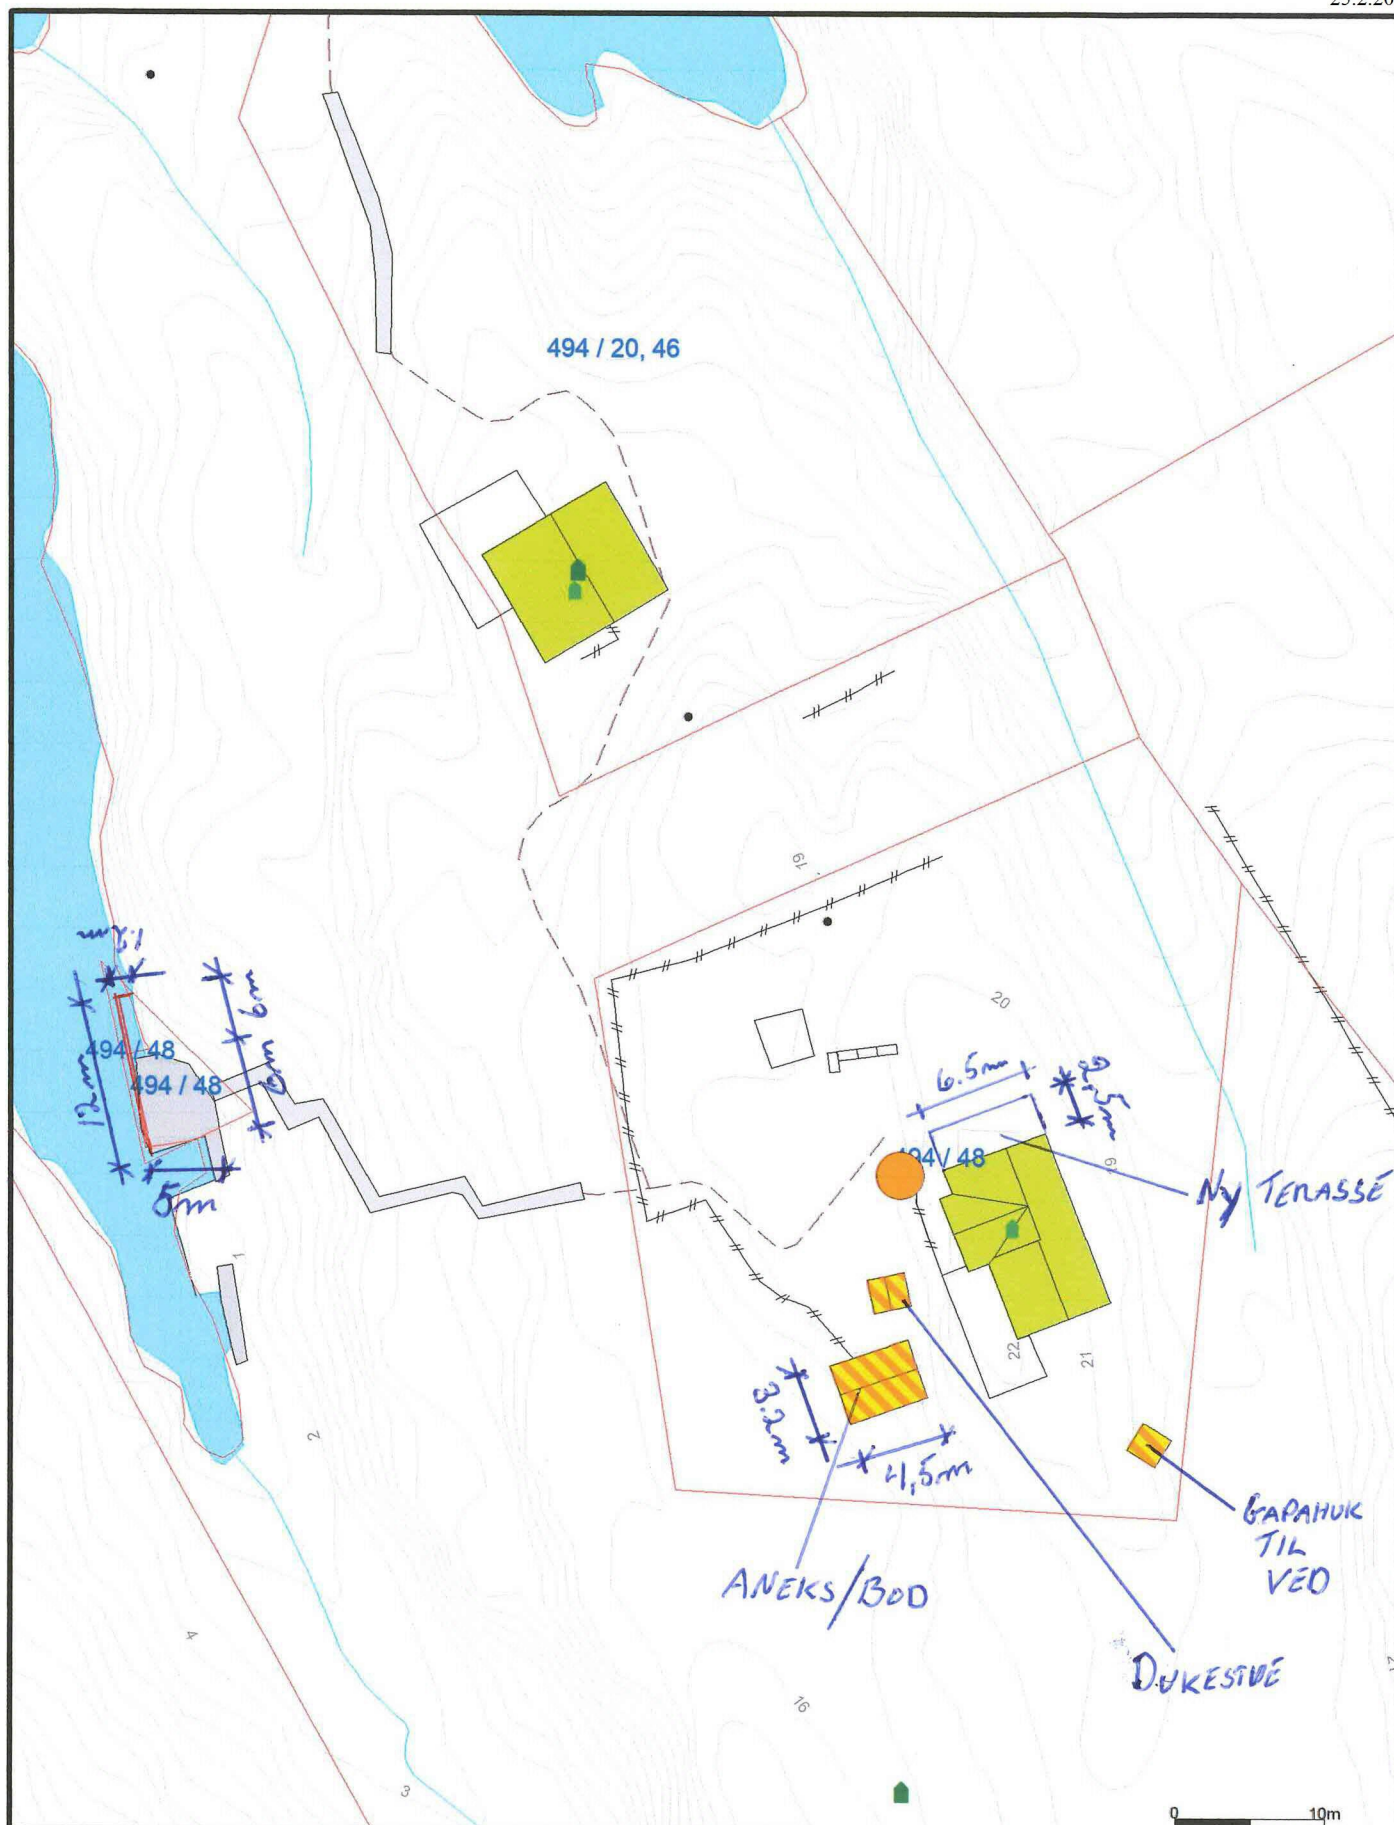

- | | |
|--------------------------|-------------------|
| — Målte Grenser | ■ Våningshus |
| - Registrerte Grenser | ■ Større bustader |
| - Udefinert grenser | ■ Hytte/feriehus |
| • Terrengmålte grense | ■ Garasje/uthus |
| △ Konstruert grensepunkt | ■ Industrielager |
| ■ Bolig | ■ Andre bygg |
| ■ Bustad m/leilighet | |

Beliggenhet og høyder må oppfattes som orienterende.
 Koordinatsystem: UTM(EUREF89) - SONE 32 (EPSG:32632)
 Høydesystem: (EPSG:)



Lindås kommune
Byggesak

Dato: 2020.12.14
 Sign: liin



Målestokk
1:500