


417/19 417/14 417/3

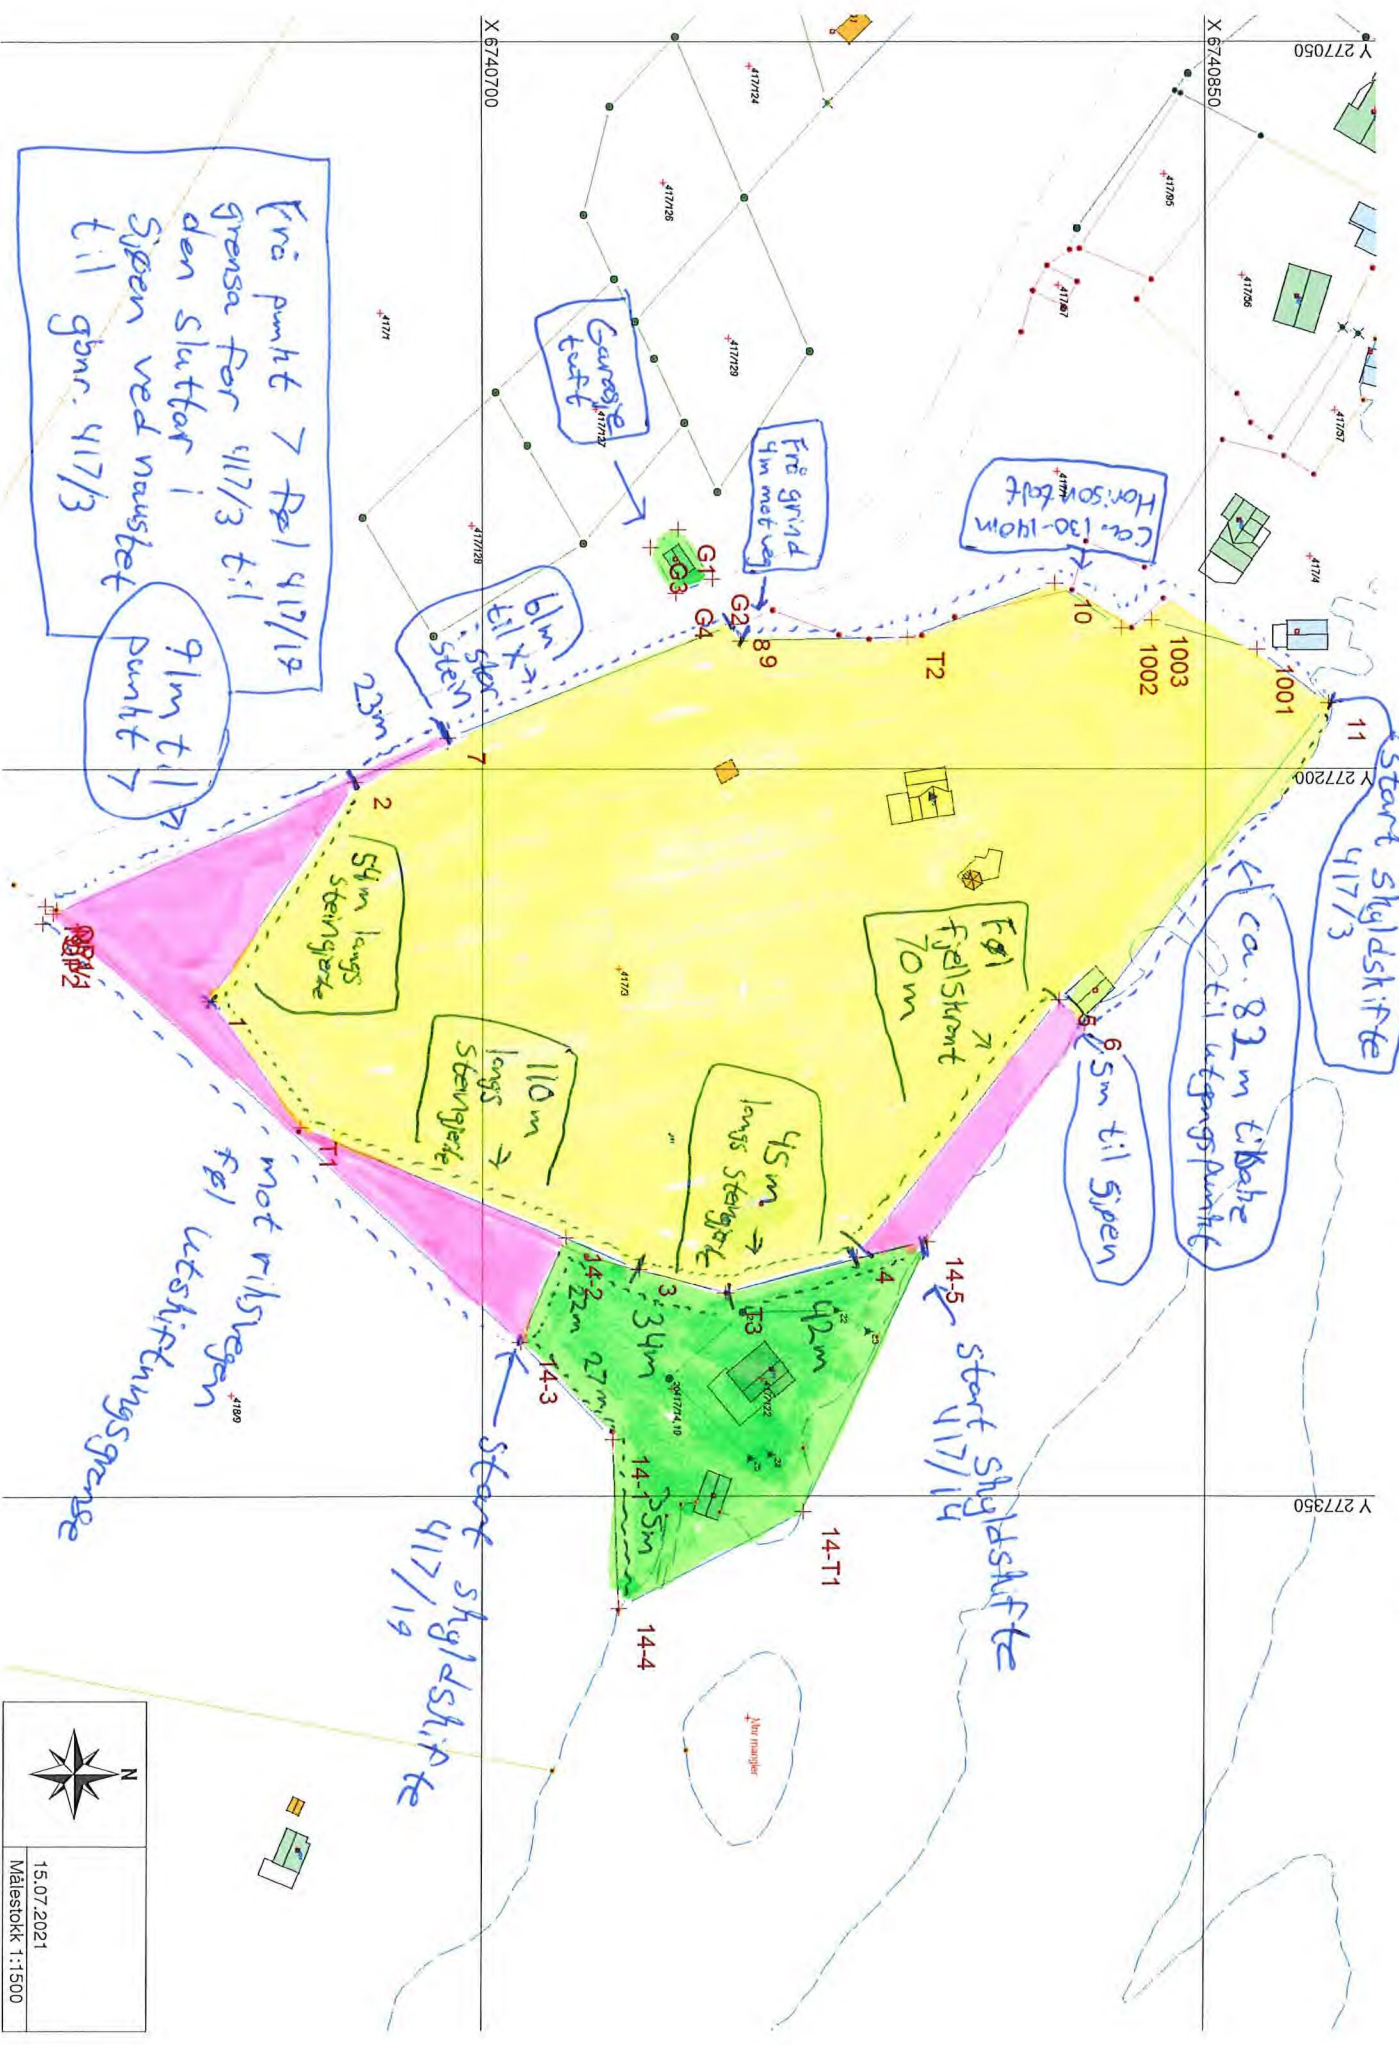

Frie punkt > Fø1 417/19
 grensa for 417/3 til
 den sluttar i
 Siben ved mausebet
 til gbnr. 417/3

9m til
 punkt >

start skydskifte
 417/3

ca. 8.2 m tilbake
 til utgangspunkt

6.5 m til Siben

14.5 m start skydskifte
 417/14

start skydskifte
 417/19

mot rikstegen
 fø1 utskiftingsgrense



15.07.2021
 Målestokk 1:1500