

# SITUASJONSKART

Gnr/Bnr: 502/37  
Adresse: Skjelvik 41  
Eigar/søkar: Ståle Reigstad

Kvalitet :






Målestokk: 1:500  
Dato: 21.06.2021




ALVER  
KOMMUNE




Gjeldande plan : Kommuneplan for Radøy kommune 2019  
Planformål : LNF  
Vår referanse: rahoas

-  Gjerde
-  Usikker eigedomsgranse
-  Målt eigedomsgranse
-  Bolighus
-  Andre bygg

Sign. ....

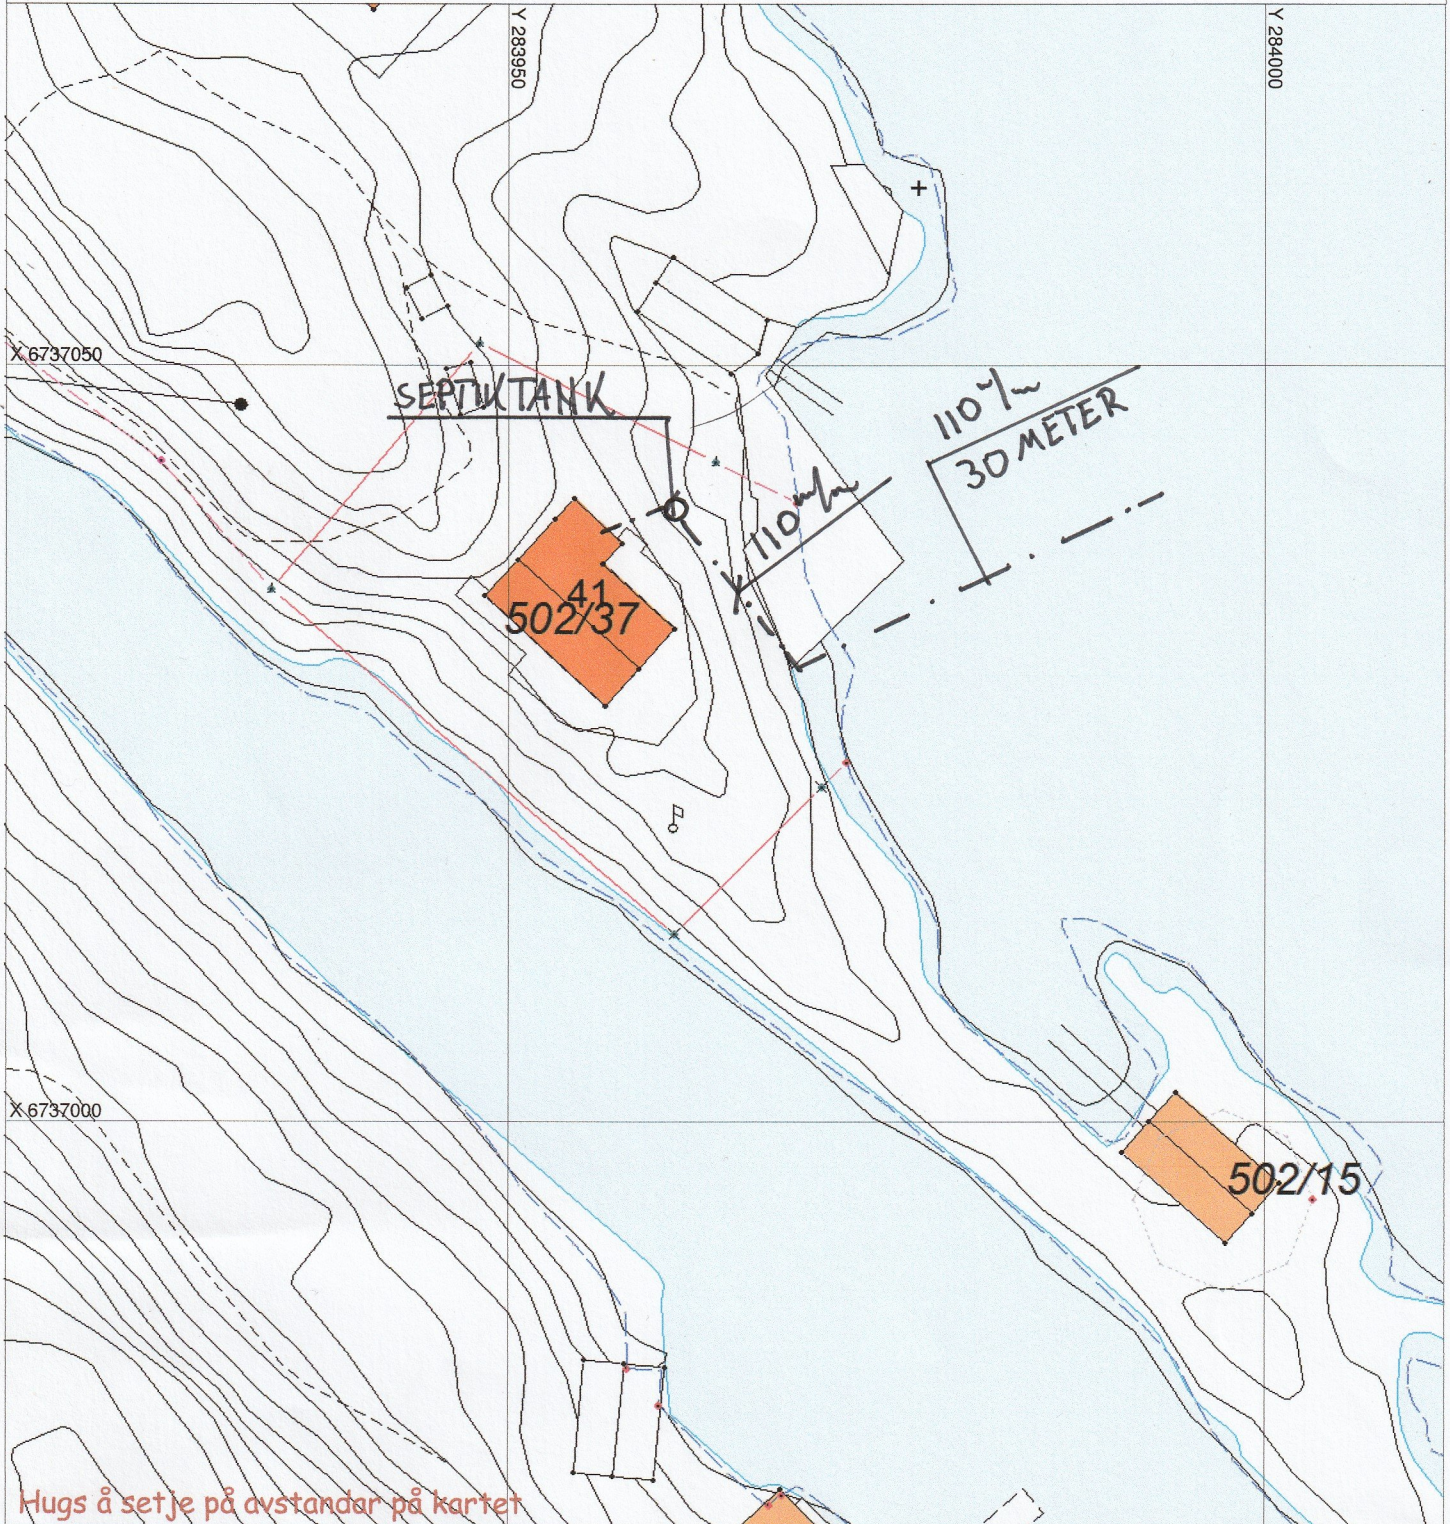

## SITUASJONSPLAN

 Tiltak

*Anneli Kleiervik*

Underskrift Situasjonsplan

Dato