


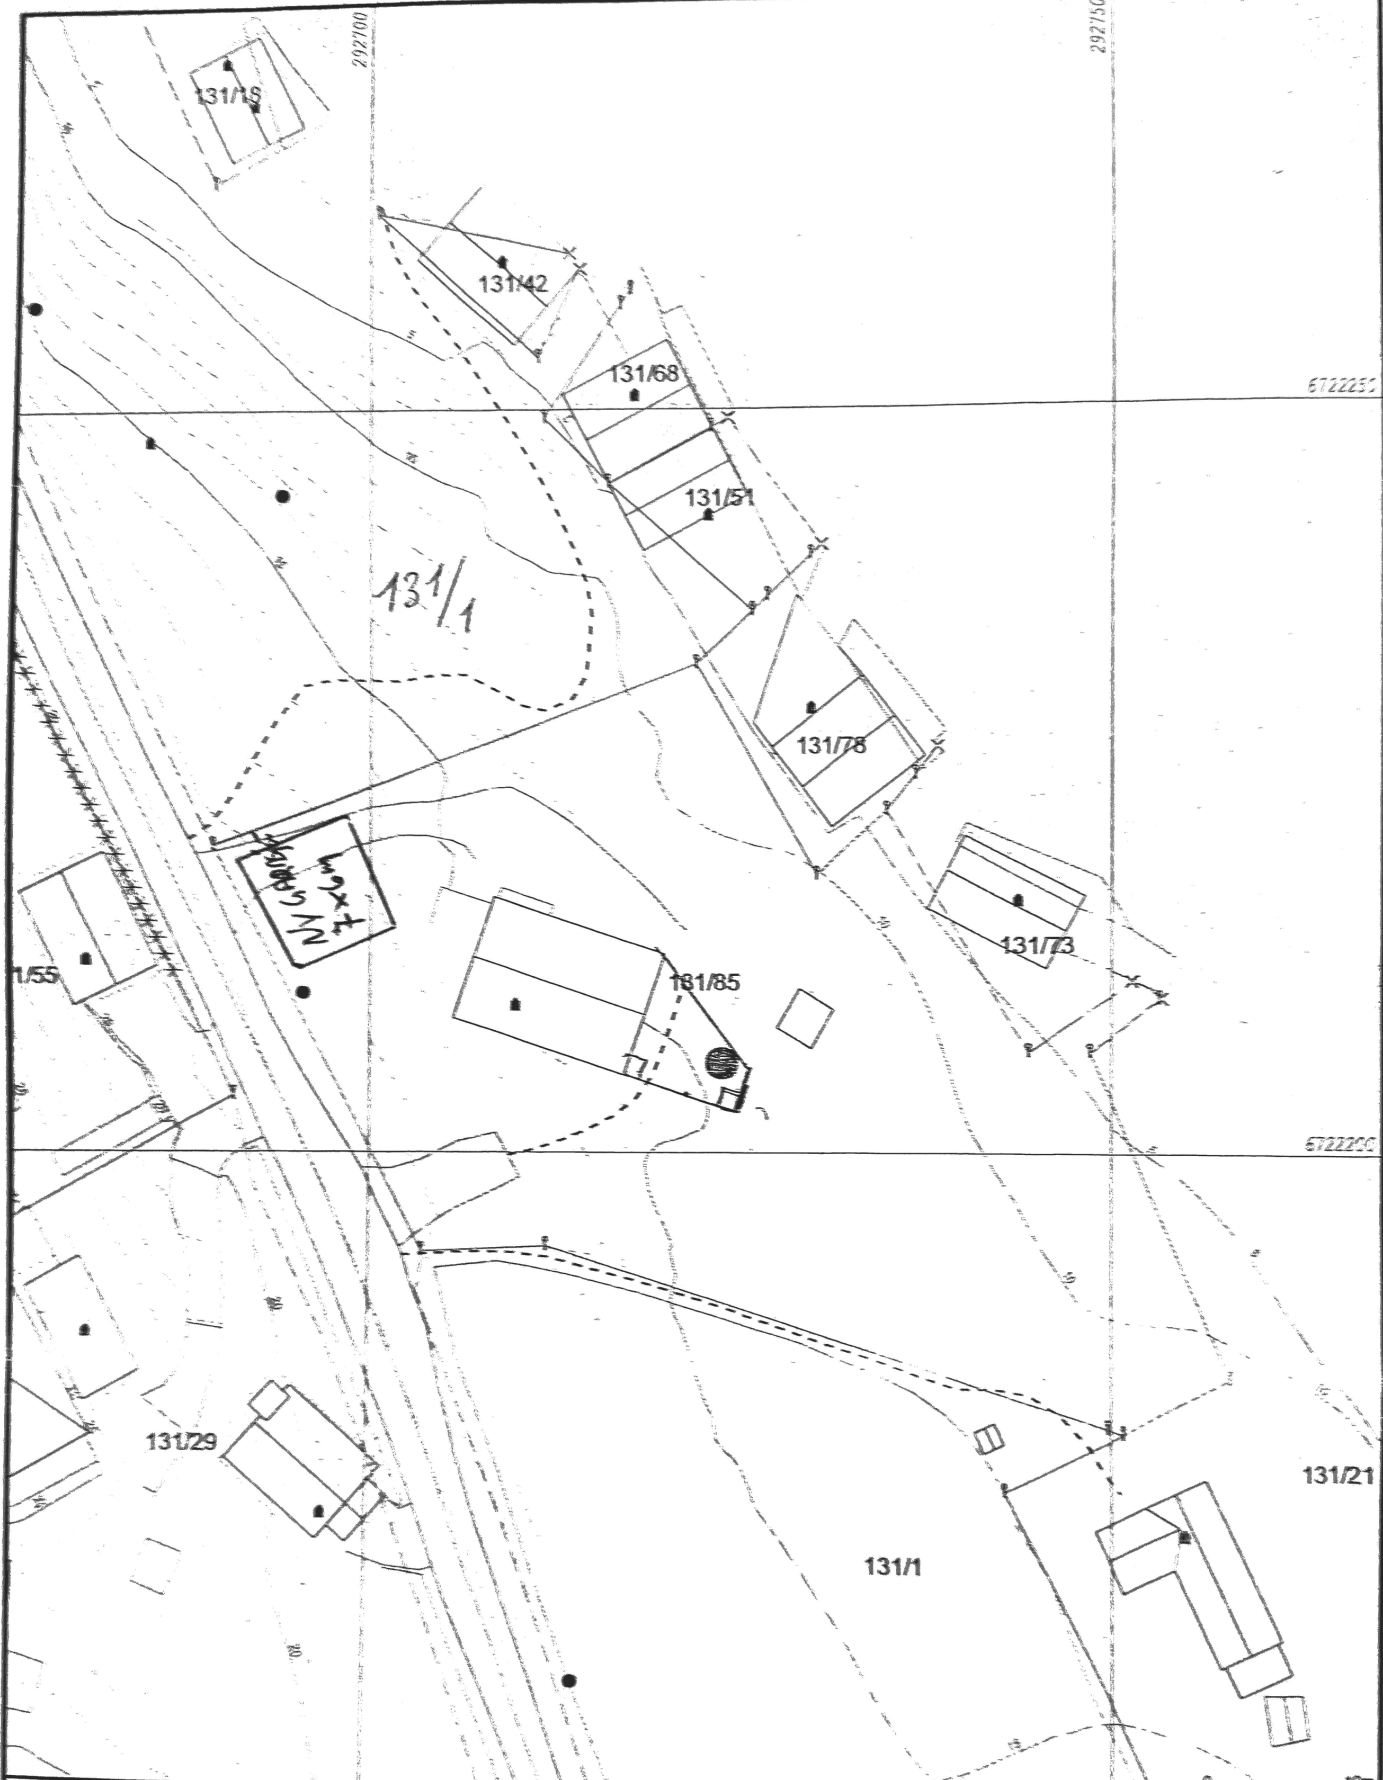

- Måle-Grenser
 Registrerte Grenser
 Utefaste grenser
 Tømmegrenser
 Kartmestergrenser
 Bøing
 Eksist. anlegg
 Veiinghus
- Store hus
 Byggekretsen
 Carport
 Indrehus
 Andre bygg
- Bef. og bygginger som oppføres som eksisterende.



Lindås kommune
Geodata-avdeling



Dato: 2017.04.24
Skala: 1:500

G.nr. 131, b.nr. 85.

Målestokk
1:500