


TEKNISETAT
27.06.88 001571
ARKIV NR.

REMMEHAUGANEN

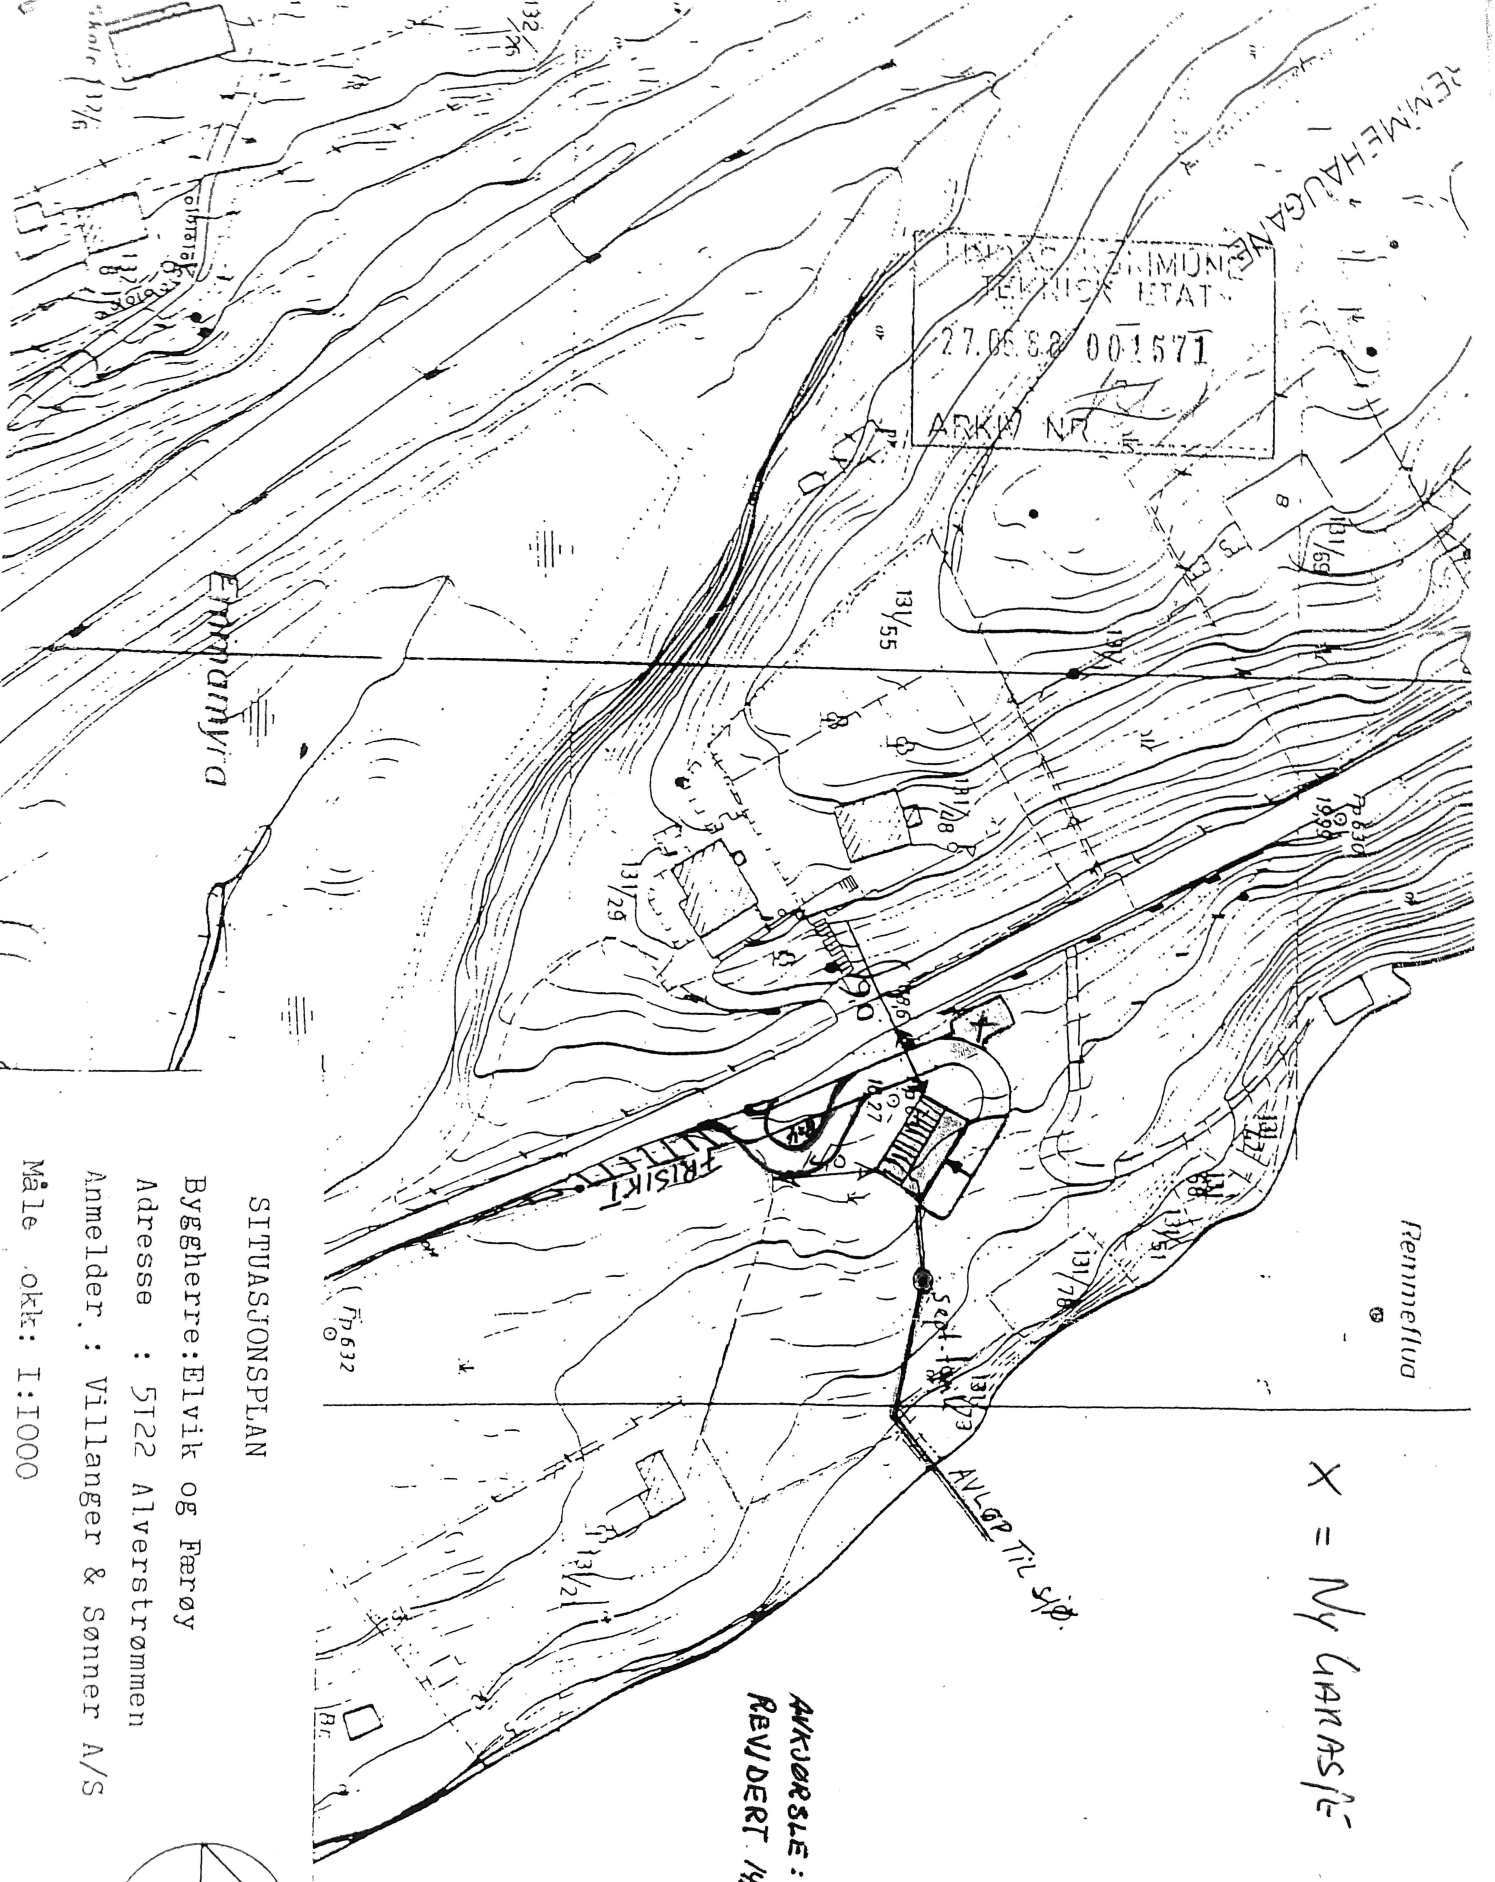

X = Ny Garasje

AKJØRSLE:
REVJERT 14288 S.D.

SITUASJONSPLAN

Byggherre: Elvik og Færøy

Adresse : 5122 Alverstrømmen

Anmelder : Villanger & Sønner A/S

Måle .okt: I:1000

