



Alver Kommune
Kart og oppmålingsavdelinga
Postboks 4
5906 Frekhaug
e-post: post@alver.kommune.no

Varsel om oppmålingsforretning

Saksnr 2021469902
Oppdragsnr

Det vert med dette varsla om at det skal haldast oppmålingsforretning på følgjande matrikkeleining(ar)					
Gateadresse	Eigar/Rekvirent	Gnr	Bnr	Fnr	Snr
	Sæle Per Atle (Hjemmelshaver)	319	7	0	0

Om forretninga					
Forretninga vert:	Dato 19.08.2021	Kl. 09.30	Stad Sagstadvegen 150		
Rekvirent Sæle Per Atle			Rekvisisjonsdato 13.04.2021		
Forretninga gjeld oppretting av matrikkeleining					
<input type="checkbox"/> Grunneigedom <input type="checkbox"/> Festegrunn <input type="checkbox"/> Anleggseigedom <input type="checkbox"/> Uteareal eigarseksjon					
Forretninga gjeld registrering av eksisterande grunn					
<input type="checkbox"/> Grensejustering <input type="checkbox"/> Klarleggjing av eksisterande grense <input type="checkbox"/> Nymerking av eksisterande grense <input type="checkbox"/> Registrering av ureg. jordsameige <input type="checkbox"/> Matrikulering av umatrikulert grunn					
<input checked="" type="checkbox"/> Arealoverføring <input type="checkbox"/> Anna					
Forklaring Arealoverføring mellom gnr. 319, bnr. 7 og gnr. 319, bnr. 27					

Kven som er varsla
Vedlagt følgjer ei oversikt over dei personar som er varsla om forretninga, og i kva eigenskap (partsstilling, rolle) desse er blitt varsla. Du vert oppfordra til å gje melding til kommunen så snart som mogeleg dersom du kjenner til ev. andre som forretninga kan få betydning for.

For matrikkeleininga gjeld følgjande forhold
<u>Dersom nokon av grensene eller andre rettsforhold som vedkjem stadfesta rettar er uklare, er det ynskjeleg at du i samråd med dei andre partane oppklarar dette før oppmålingsforretninga.</u>
Det er ynskjeleg at kart, bilete og avtalar etc. som kan ha betydning for å fastleggja grenseforløpet og stadfesta rettar vert send til kommunen, helst i god tid før oppmålingsforretninga eller vert teken med til oppmålingsforretninga.
Oppmøte ved oppmålingsforretninga er frivillig og det kan ikkje krevjast godtgjersle for reiseutgifter, tapt arbeidsforteneste og liknande i samband med oppmålingsforretninga.

Rett til å klaga
Saker som krev oppmålingsforretning etter § 6 i matrikkellova, under dette feil ved varslinga eller utføringa av forretninga, kan klagast på etter reglane i forvaltningslova kap. IV til VI, jfr. matrikkellova § 46.
Klagefristen vert rekna frå det tidspunktet parten har motteke matrikkelbrev eller underretning om føring i matrikkelen, jfr. matrikkelforskrifta § 21.
Det kan ikkje setjast fram klage på forhold som formelt høyrer inn under klagebehandling etter anna lovverk, t.d. plan- og bygningslova.

Andre opplysningar
Vedlagt følgjer: <input checked="" type="checkbox"/> Partliste <input checked="" type="checkbox"/> Fullmaktsblankett <input type="checkbox"/> Kvitteringsblankett <input type="checkbox"/> Anna

Landmålar			
Stad Frekhaug	Dato 16.07.2021	Epost liv.berit.ones@alver.kommune.no	
Stilling Avdelingsingeniør	Telefon 94503155	Landmålar Liv Berit Ones	Underskrift

Fullmakt Oppmålingsforretning

Saksnr 2021469902	Oppdragsnr
----------------------	------------

NB! Ver nøyaktig med å kryssa av for kva fullmakta gjeld.

Underteikna, som har grunnboksheimel til matrikkeleininga (viss ikkje tinglyst matrikkeleining; aktuell eigar/festar)				
Gnr	Bnr	Fnr	Snr	Matrikkeleininga si adresse

gjev fullmakt til	
Fullmektig	Navn
	Fødselsdato (6 siffer)
Adresse	
Fullmakta gjeld	<input type="checkbox"/> Løyve til å møta og representera meg/oss ved oppmålingsforretninga, under dette til å godkjenna oppmåling/merking av ny matrikkeleining på grunnlag av offentlig godkjenning, med løyve til å godkjenna mindre avvik, jfr. Matrikkellova § 33
	<input type="checkbox"/> Løyve til å signera erklæring om rettar i fast eigedom, dersom det er stilt krav om etablering av rettar i vedtak etter plan- og bygningslova.
	<input type="checkbox"/> Løyve til å rydda opp i rettsforhold som det i samband med forretninga vert avdekket behov for å rydde opp i. (Oppretting og/eller sletting av rettar)
	<input type="checkbox"/> Løyve til å inngå forlik, ta bindande standpunkt til ev. skilssdom eller grensejustering.
	<input type="checkbox"/> Løyve til å signera skjøyte / erklæring om arealoverføring / pantedokument. NB! Krev vitnestadfesting på heimelshaver si underskrift.
<input type="checkbox"/> Løyve til andre disposisjonar enn nemnd over.	
Beskriv	
Dersom fullmakt gjeld matrikkeleining i sameige må anten samtlige sameigarar signera på fullmakta, eller det må leggjast fram dokumentasjon for at sameiget har vedteke at styret, anna organ eller person kan representera sameiget, jfr. matrikkelforskrifta § 23, første ledd.	

Forretninga vedkjem				
Gnr	Bnr	Fnr	Snr	Dato for oppmålingsforretninga
319	7			19.08.2021
319	7	0	0	

Underskrift frå heimelshavar (viss ikke tinglyst matrikkeleining; aktuell eigar/festar)		
Stad og dato	Underskrift	Fødselsnr./Organisasjonsnr. (11/9 siffer)

Vitnestadfesting på heimelshavar si underskrift (jfr. tinglysingsforskrifta § 3)

(Skal berre fyllast ut dersom det blir gjeve fullmakt til å signera på skjøyte / erklæring om arealoverføring / pantedokument)

Vi stadfestar at heimelshavar sin signatur er skriven eller vedkjend i vårt nærvær og at vedkommande er over 18 år: (Advokatar og autoriserte eigedomsmeklarar m.fl. kan vitna ei underskrift aleine)

Vitneunderskrift 1		
Stad	Dato	Underskrift



Vitneunderskrift 2		
Stad	Dato	Underskrift



Partar		Varsling				Under forretninga		
Namn	Gnr./Bnr./Fnr./Snr. Adresse	Partstilling	Sendt		Svar	Opp- møte	Godkj.	ID
			Dato	Måte				
Sæle Per Atle Sagstadvegen 165, 5919 Frekhaug	319/7	Eigarforhold Rekvirent Hjemmelshaver	16.07.2021	Altinn		<input type="checkbox"/>	<input type="checkbox"/>	
Berge Ina Engedal Sagstadvegen 150, 5919 Frekhaug	319/27	Aktuell kjøper Hjemmelshaver	16.07.2021	Altinn		<input type="checkbox"/>	<input type="checkbox"/>	
Høysæther Svein Olav Sagstadvegen 150, 5919 Frekhaug	319/27	Aktuell kjøper Hjemmelshaver	16.07.2021	Altinn		<input type="checkbox"/>	<input type="checkbox"/>	
Norheim Arne Reigstad Sagstadvegen 148, 5919 Frekhaug	319/61	Nabo Hjemmelshaver	16.07.2021	Altinn		<input type="checkbox"/>	<input type="checkbox"/>	
Norheim Ingelin Reigstad Sagstadvegen 148, 5919 Frekhaug	319/61	Nabo Hjemmelshaver	16.07.2021	Altinn		<input type="checkbox"/>	<input type="checkbox"/>	
Træet Trond Morten Strand Smøråsvegen 63, 5238 Rådal	319/6	Nabo Hjemmelshaver	16.07.2021	Altinn		<input type="checkbox"/>	<input type="checkbox"/>	
						<input type="checkbox"/>	<input type="checkbox"/>	
						<input type="checkbox"/>	<input type="checkbox"/>	
1) Avløyser:
Avløyser med
avgjerdsfullmakt: (SMF)

2) Førarkort:
Pass:
Bankkort m/ bilde: (B)

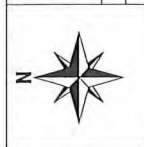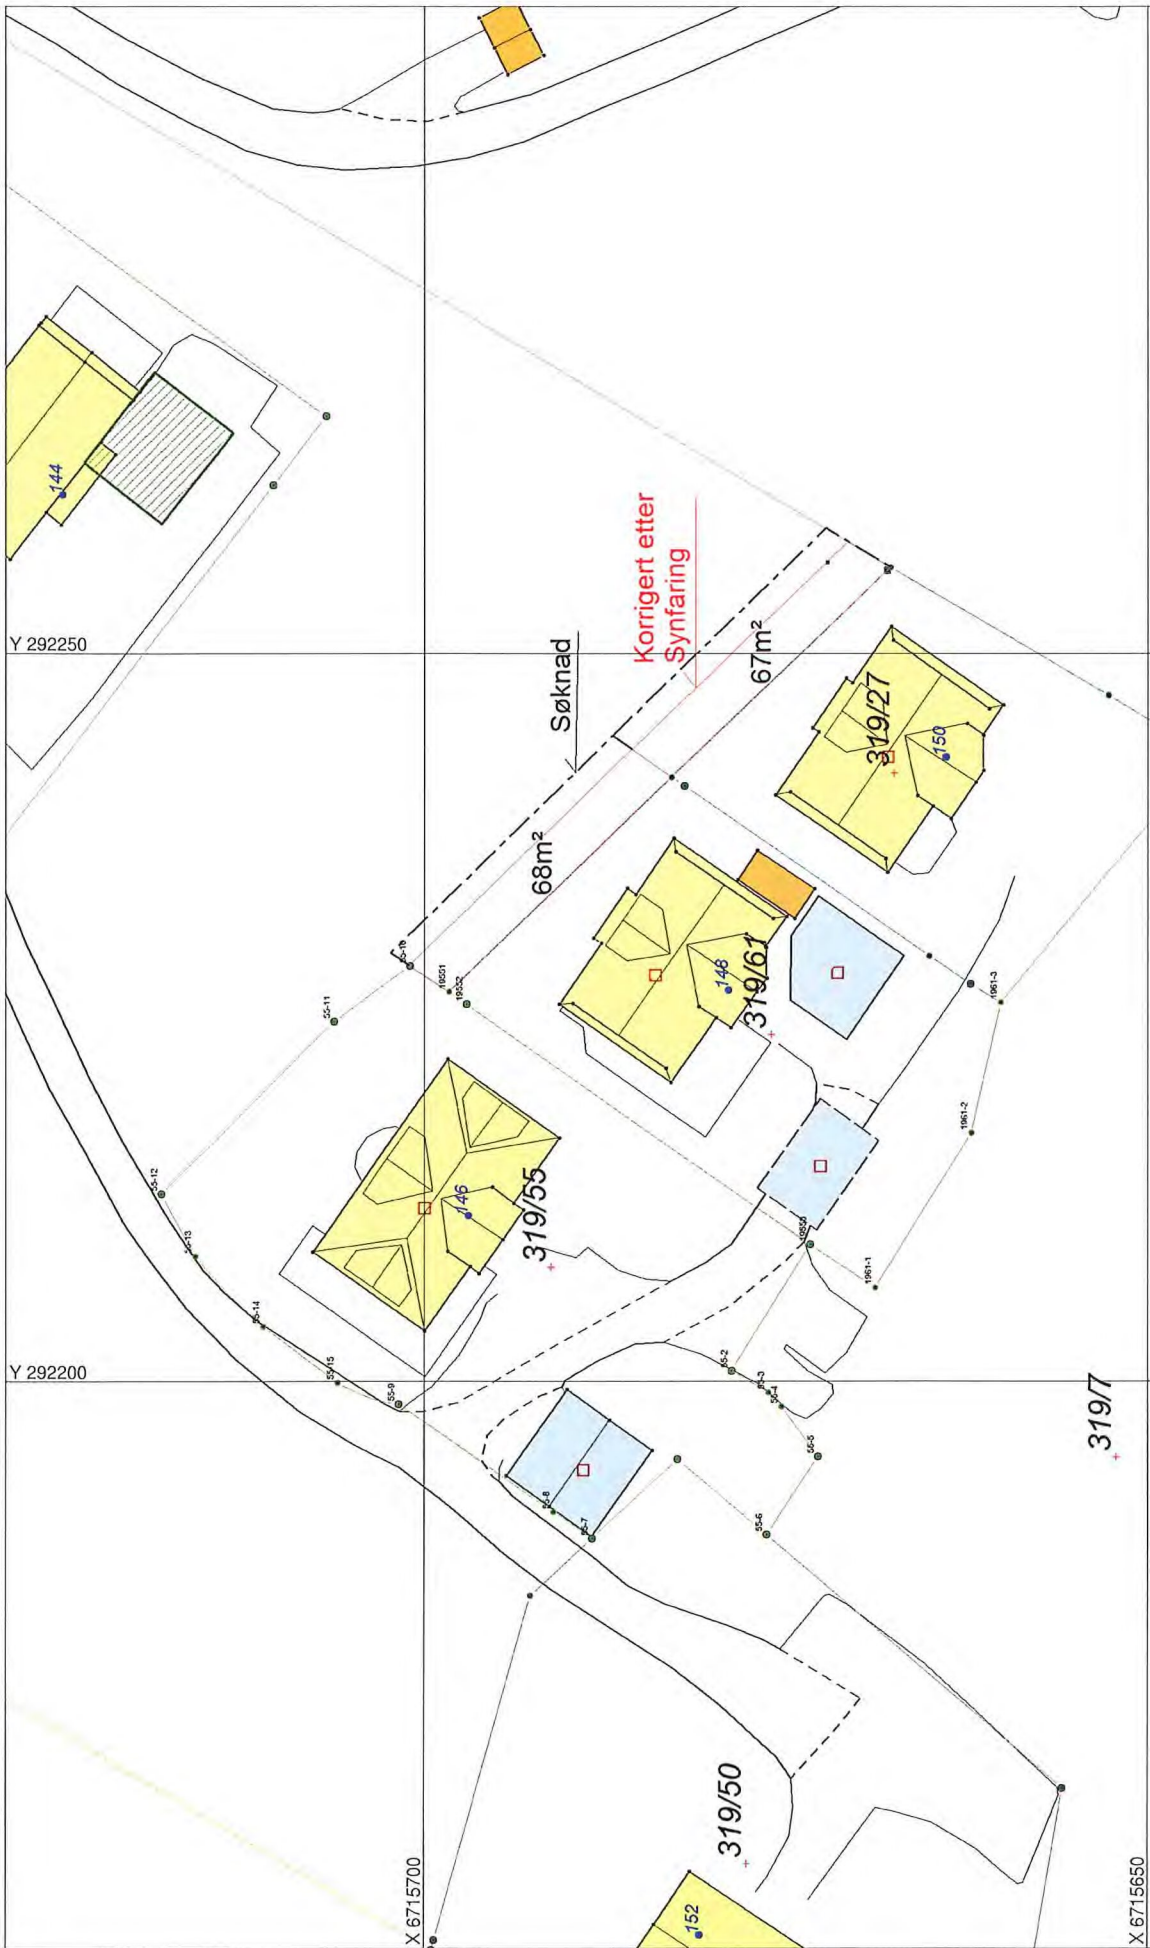

Situasjonskart arealoverføring frå gbnr 319/7
 13.04.2021
 Målestokk 1:500
 Alver kommune