



Troppå Gard  
Vestbygdvegen 346  
5919 FREKHAUG

Referanser:  
Dykkar: Wenche Pettersen  
Vår: 20/8208 - 21/50953

Saksbehandlar:  
Mikkel Bengtsson  
mikkel.bengtsson@alver.kommune.no

Dato:  
20.07.2021

## **Tilskott til hjortegjerde fra kommunal villfond, gbnr. 312/2, Troppå Gard, Wenche Pettersen**

**Administrativt vedtak: Saknr: 828/21**

### **VEDTAK:**

Med heimel i forskrift om kommunale villfond §5 løyver Alver kommune kr. 25.000 til hjortegjerde på gbnr. 312/2, Troppå Gard.

-gjerdet skal brukast til omsøkt formål og skal vere i garden si eige i minimum 10 år.

-Tilskotet utbetalast når arbeidet er utført og kopi av faktura og bank kontonummer vert sendt til kommunen.


Vedtaket om fordeling av midlar frå villfondet er ikkje eit enkeltvedtak etter Forvaltningslova kap. VI, men inngår som eit ledd i disponeringa av kommunens midlar. Vedtaket kan såleis ikkje klagast på.

### **Saka gjeld:**

Troppå Gard ved Wenche Pettersen, søker i brev dagsett 07.06.2021 om tilskot frå det kommunale villfondet i Alver kommune. Det vert søkt om tilskott til innkjøp og montering av permanent hjortegjerde til beskyttelse av grønsaks- og bærproduksjon. Troppå Gard utleier parsellhagar til grønsaksproduksjon og er i oppstartsfasen med bringebær/ jordbærproduksjon til sjølvplukk og syltetøy. Inngjerdingsprosjektet er inndelt i to område. I område 1 forlengast et eksisterande gjerde i høgda og supplerast med anleggsgjerde på den annan side. I område 2 brukast berre anleggsgjerde.

Begge disse områder kommer til å bli viktige inntektskjelder til Troppå Gard med eit inntektsnivå på opptil kr. 200.000 pr år.

Samla utgift til inngjerding av de to områder vert vurdert til kr. 85.124,84. Der søkjast om å få dekket dette beløpet.

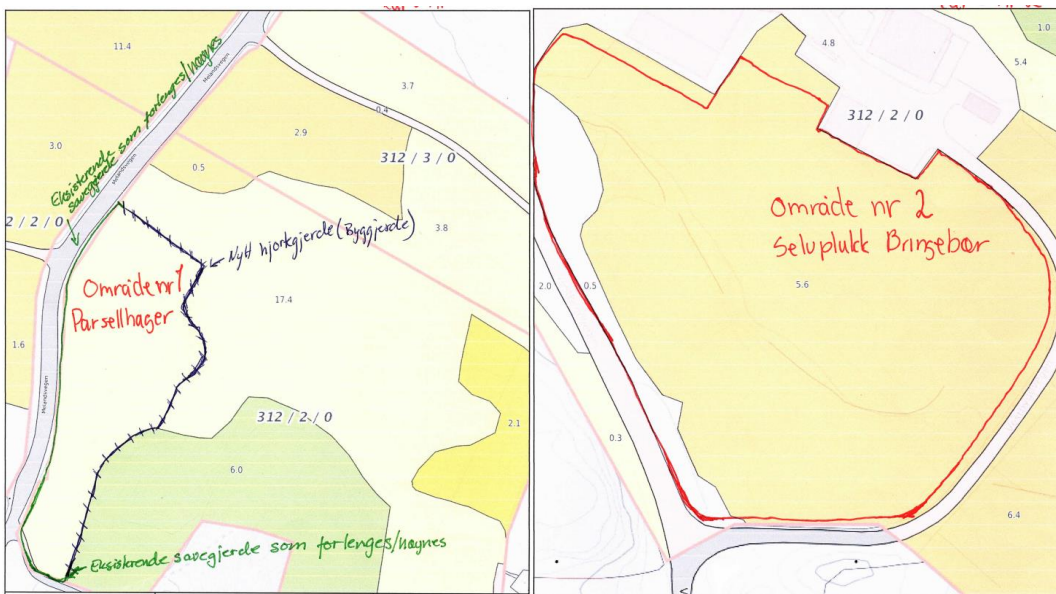

### VURDERING:

Bruk av viltfondsmidler er regulert av FOR-2011-05-15-537, Forskrift om kommunale og fylkeskommunale viltfond og fellingsavgift for elg og hjort. Bakgrunnen er å fremme viltforvaltninga i kommunane.

Fondet kan nyttast til:

- Tilskot til tiltak for å fremme viltforvaltning, styrke kunnskapen om viltet, jaktorganisering m.m. i kommunen og nabokommunar gjennom samarbeid i regi av organisasjonar, enkeltpersonar eller kommunen sjølv.
- Å dekke kommunens utgifter til ettersøk og håndtering av skadd vilt og fallvilt i kommunen.
- Tiltak for å forebygge skader på landbruksnæring voldt av hjortevilt.

Kommunen vurderer at søknadsformålet oppfyller viltfondets formål og kan difor støttast med midler frå viltfondet. Grønsaks- og bærproduksjon er produksjonsformer på små areala med høgt dekningsbidrag pr kvadratmeter. Bare skada av hjort en enkelt natt kan påvirke årets høst og eventuell etterfølgende sesonger i sver grad. Administrasjonen vurderer yterlegg at spesielt parsellhagerne og sjølvplukk har samfunnsmessig verdi for at formidle kunnskap og motivere andre å dyrka sin eigen mat.

Grunna dette har administrasjonen også heva tilskottsnivået i forhold til inngjerding av vanlig grasproduksjonsareala.

### Regelverk

For-2011-05-15-537, Forskrift om kommunale og fylkeskommunale viltfond og fellingsavgift for elg og hjort.

### Mynde

Saka er handsama og avgjort administrativt i medhald av delegert mynde, jf. kommunelova § 23 nr. 4 og gjeldande delegeringsreglement.

Ved all vidare kontakt i denne saka, ver venleg og referer til saknr.: 21/50953

Med vennleg helsing  
Alver kommune, Landbruk

Laila Bjørge  
Avdelingsleiar

Mikkel Bengtsson  
Rådgjevar

*Dette dokumentet er elektronisk godkjent og har difor ingen signatur.*

**Mottakarar:**

Troppå Gard

Vestbygdvegen 346

5919

FREKHAUG