


NAUSTDALSLIA

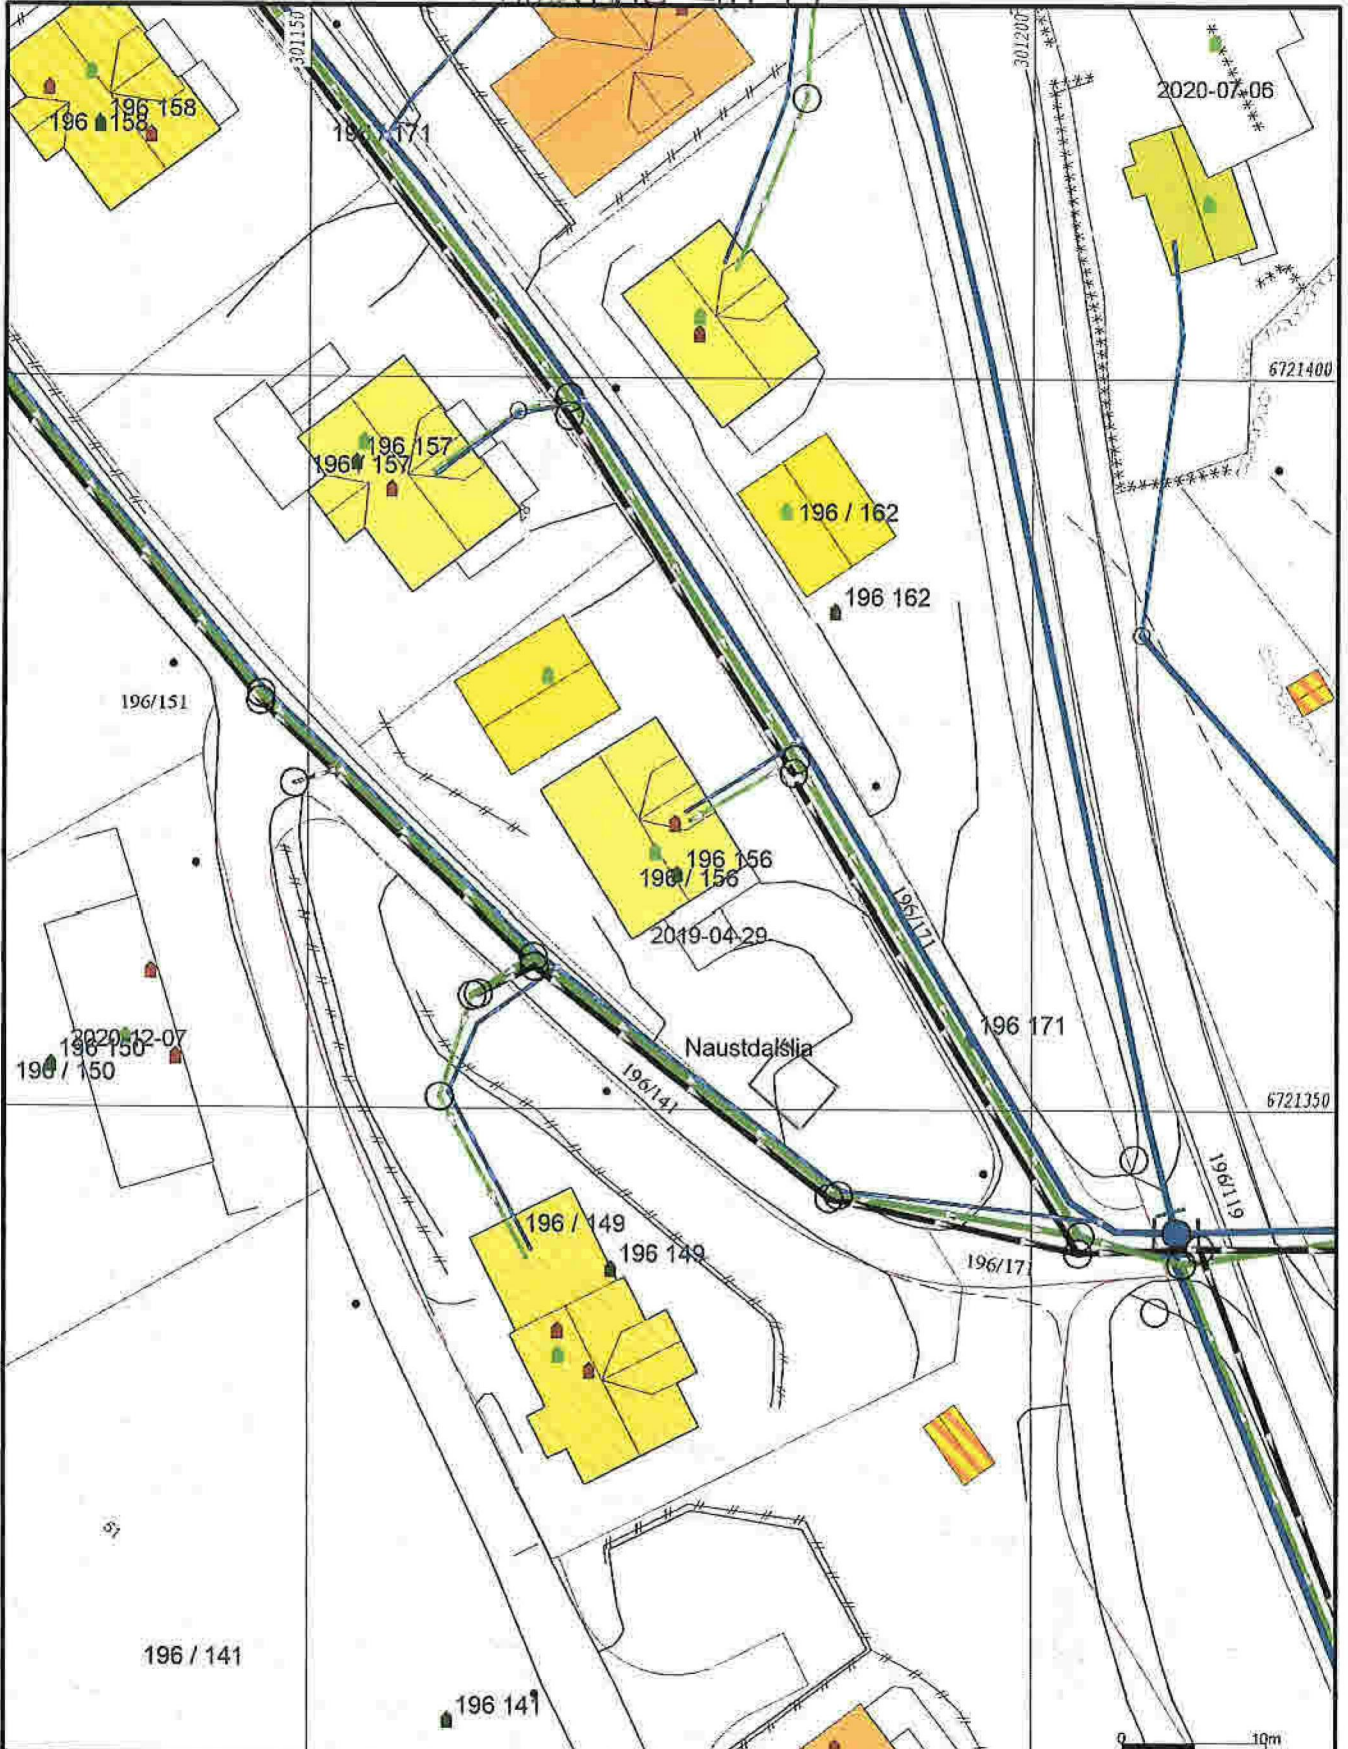

<ul style="list-style-type: none"> — Målte Grenser - Registrerte Grenser V Udefinert grenser ↑ Terrengmålte grense ⊙ Konstruert grensepunkt ■ Bolig ■ Busted m/leilighet 	<ul style="list-style-type: none"> ■ Våningshus ■ Større bustader ■ Hytte/feriehus ■ Garasje/uthus ■ Industri/lager ■ Andre bygg 	 <p>Alver kommune Kart og Oppmåling</p>	<p>Grunnkart m/VA-data.</p> <p>Dato: 2021.07.19</p> <p>Slgt: 830</p>	 <p>N</p> <p>Målestokk 1:500</p>
<p>Beliggenhet og høyder må oppfattes som orienterende. Koordinatsystem: UTM(EUREF89) - SONE 32 (EPSG:32632) Høydesystem: (EPSG:)</p>				

* VEG, VATTN, AVLOP *

- KOPi 2 -

SE MÅL KOPi 3

SITUASJONSKART

ALVER
KOMMUNE



Gnr/Bnr: Gbnr 196/156
Adresse: *NAUSTDALSTIA 17, 5915 HJELMÅS*
Eigar/søkar: *MARILINNE OG KJELL ARNE EIKRENTS*



Kvalitet :


Målestokk: 1:500
Dato: 19.06.2021

Gjeldande plan : Reguleringsplanen Midtgård - Leknes gnr 196bnr *156*
Planformål : Byggeområde frittstående småhusbebyggelse

Vår referanse:

- Gjerde
- Usikker eigedomsgrense
- Målt eigedomsgrense
- Bolighus
- Andre bygg

Sign.

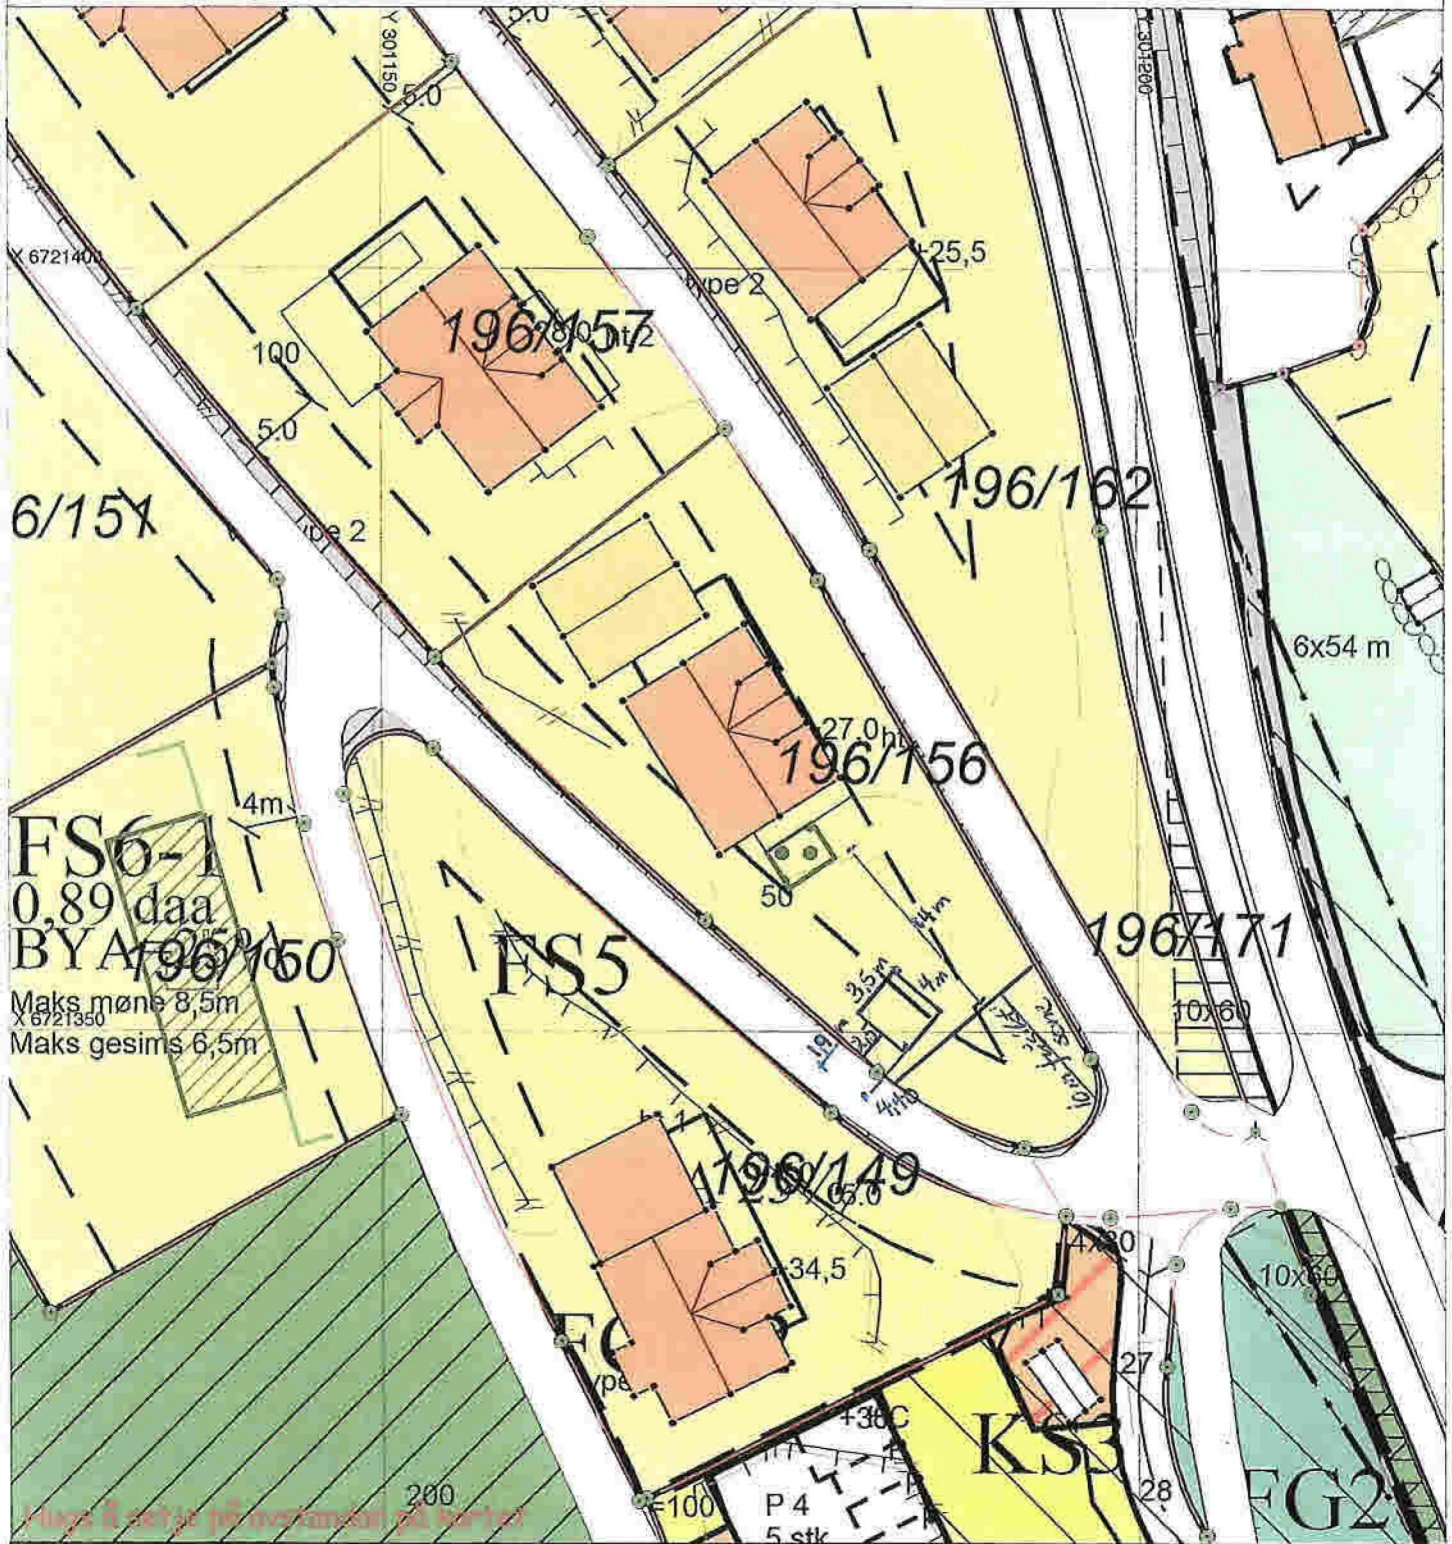

SITUASJONSPLAN

Tiltak

Marianne Dørmvang 20.06.2021

Underskrift Situasjonsplan

Dato

MÅL: (Se kart)

Tiltak / bygning : 4 m x 3,5 meter Se tegning fra tidligere papirer/ eget ark !

Lengde tomtegrense til veranda : 24 meter

Lengde tomtegrense frisktssone : 10 meter

Lengde fra frisktssone til veranda : 14 meter

Bredde på vei : 3,80 meter

Bredde fra midt på vei mot veiskulder : 1,90 meter

Veiskulder til hushjørne : 2,50 meter

Dvs. midt på vei til hushjørne = $1,90 + 2,5 = 4,40$ meter

* MÅL* - KOPi 4 -