

**For matrikkeleining:**

Kommune: 4631 - ALVER
Gardsnummer: 188
Bruksnummer: 546

Utskriftsdato/klokkeslett: 21.07.2021 kl. 14:52

Produsert av: Kjartan Medaas

Attestert av: Alver kommune

Orientering om matrikkelbrev

Matrikkelbrevet er heimla i «Lov om eigedomsregistrering» (matrikkellova) av 17. juni 2005. Etter definisjonen i matrikkellova § 3 d) er matrikkelbrevet ei attestert utskrift av matrikkelen som viser alle registrerte opplysningar om ei matrikkeleining ved oppgjeven dato.

Om heilskap og nøyaktigheit i matrikkelbrevet

Matrikkelen vart etablert ved konvertering av data frå tidlegare register. Det kan variere kor gode slike data er med omsyn til heilskap og nøyaktigheit. I enkelte tilfelle kan grensepunkt og grenselinjer mangle heilt eller delvis, eller vere feil registrerte. Det kan også vere feil og manglar ved registrert bygnings- og adresseinformasjon. Heilskap og kartfestingsnøyaktigheit er oftast betre innanfor enn utanfor tettbygde strøk. Ver merksam på at oppgjeve areal for mange matrikkeleiningar og bygg er usikre.

For utfyllande informasjon: www.kartverket.no/matrikkelbrev

Matrikkeleining

Matrikkeleiningstype: Grunneigedom
Bruksnamn:
Etableringsdato: 12.01.1988
Skyld: 0
Er tinglyst: Ja
Har festegrunnar: Nei
Er seksjonert: Nei

Arealrapport

Tekst	Areal	Kommentar
Utrekna areal for 188 / 546	1 037 m2	

Eigarforhold

Tinglyste eigarforhold

Rolle	Status	Føds.d./org.nr	Namn	Brukseinin	Adresse	Andel
Heimelshavar		141142	EKERHOVD ODD		KLUBBEN 12 5914 ISDALSTØ	1 / 2
Heimelshavar		270157	HELLE RANDI		KLUBBEN 12 5914 ISDALSTØ	1 / 2

Oversikt over teigar

(EUREF89 UTM Sone 32)

Løpenr	Type	Hovudteig	Nord	Aust	Høgde	Areal	Merknader
1	Teig	Ja	6717469	296278		1 037 m2	

Forretningar der matrikkeleininga er involvert

Forretning	Forretningsdokumentdato	Tinglysing	Matrikkelføring
Forretningstype	Kommunal saksreferanse	Status	Signatur Dato
Årsak til feilretting	Nettadresse (URL)	Endra dato	
	Annan referanse		
Grensejustering	20.07.2021		medakjar 21.07.2021
Oppmålingsforretning/grensejustering	21/5974		
		Rolle	Arealendring
		Avgjevar	4631 - 188/546 -14,7
		Mottakar	4631 - 188/756 14,6
		Berørt	4631 - 188/444 0

Forretning Forretningstype Årsak til feilretting	Forretningsdokumentdato Kommunal saksreferanse Nettadresse (URL) Annan referanse	Status	Tinglysing	Endra dato	Matrikkelføring Signatur Dato
Omnummerering v/kommuneendring Omnummerering	01.01.2020	Tinglyst		01.01.2020	smatmynd 01.01.2020
		Omnummerert til:	4631 - 188/546		
		Omnummerert frå:	1263 - 188/546		
Opprett ny grunneigedom ved frådeling Kart- og delingsforretning	10.05.2006 47/2006				ER
		Rolle	Matrikkeleining		Arealendring
		Avgjevar	1263 - 188/546		-828
		Mottakar	1263 - 188/756		828
Opprett ny grunneigedom ved frådeling Kart- og delingsforretning	25.06.1992				
		Rolle	Matrikkeleining		Arealendring
		Avgjevar	1263 - 188/546		-714
		Mottakar	1263 - 188/646		714
Opprett ny grunneigedom ved frådeling Kart- og delingsforretning	12.01.1988 146/1987				HSO
		Rolle	Matrikkeleining		Arealendring
		Avgjevar	1263 - 188/444		-1 880
		Mottakar	1263 - 188/546		1 880
Endre eigenskap Feilretting Feilføring	01.01.1980 18/2060 18/33228				sol kai 10.12.2018
		Rolle	Matrikkeleining		Arealendring
		Avgjevar	1263 - 188/546		0
Endre eigenskap Feilretting Feilføring	01.01.1980 18/2060 18/33228				wilgur 02.10.2018
		Rolle	Matrikkeleining		Arealendring
		Avgjevar	1263 - 188/546		0

Adresser						
Adressetype	Adressenamn Adressetilleggsnamn	Adressekode Kjeldekode	Adressenr Koord.syst. Nord	Aust	Krinsar	Atkomstpunkt
Vegadresse	Klubben	1020	12		Grunnkrins: 0309 KNARVIK H	Nei
			EUREF89 UTM Sone 32		Røystekrins: 11 KNARVIK	
			6717469	296278	Kyrkjelokn: 07070104 Knarvik	
					Postnr.område: 5914 ISDALSTØ	
					Tettstad: 5245 Knarvik	

Aktive bygg som er registrerte på matrikkeleininga

Bygningsnr:	9 879 102	Utbygd areal:	0	Tal bustader:	1	Datoar	
Løpenr:		Bruksareal bustad:	288	Tal etasjar:	4	Rammeløyve:	16.06.1987
Repr.punkt:	Koordinatsystem: EUREF89 UTM Sone 32	Bruksareal anna:	0	Vassforsyning:	Tilkn. off. vassverk	Igangsetjingsløyve:	29.01.1988
	Nord: 6717469 Aust: 296271	Bruksareal totalt:	288	Avløp:	Offentleg kloakk	Teke(n) i bruk:	29.03.1988
Bygningsendringskode:		Bruttoareal bustad:	0	Har heis:	Nei	Mellombels bruksløyve:	
Bygningstype:	Einebustad	Bruttoareal anna:	0			Ferdigattest:	
Næringsgruppe:	Bustad	Bruttoareal totalt:	0				
Bygningsstatus:	Teke(n) i bruk	Alternativt areal:	0				
Energikjelder:	Elektrisitet	Alternativt areal 2:	0				
Oppvarming:	Elektrisk						

Etasjar

Etasje	Tal på bueiningar	BRA bustad	BRA anna	BRA totalt	BTA bustad	BTA anna	BTA totalt	Alt. areal	Alt. areal 2
H03	0	28	0	28	0	0	0	0	0
H02	0	74	0	74	0	0	0	0	0
H01	1	145	0	145	0	0	0	0	0
K01	0	41	0	41	0	0	0	0	0

Brukseiningar


Adresse	Brukseiningnummer	Brukseiningstype	Bruksareal	Tal rom	Kjøkkentilgang	Bad	WC	Matrikkeleining
1020 Klubben 12	H0101	Bustad	288	6	Kjøken	2	3	188/546

Kontaktpersonar

Rolle	Føds.dato/org.nr	Namn	Brukseinin	Adresse
Tiltakshavar		RAFINOR K/S A/S		5954 MONGSTAD


Oversiktskart

Målestokk 1:1 000
EUREF89 UTM Sone 32

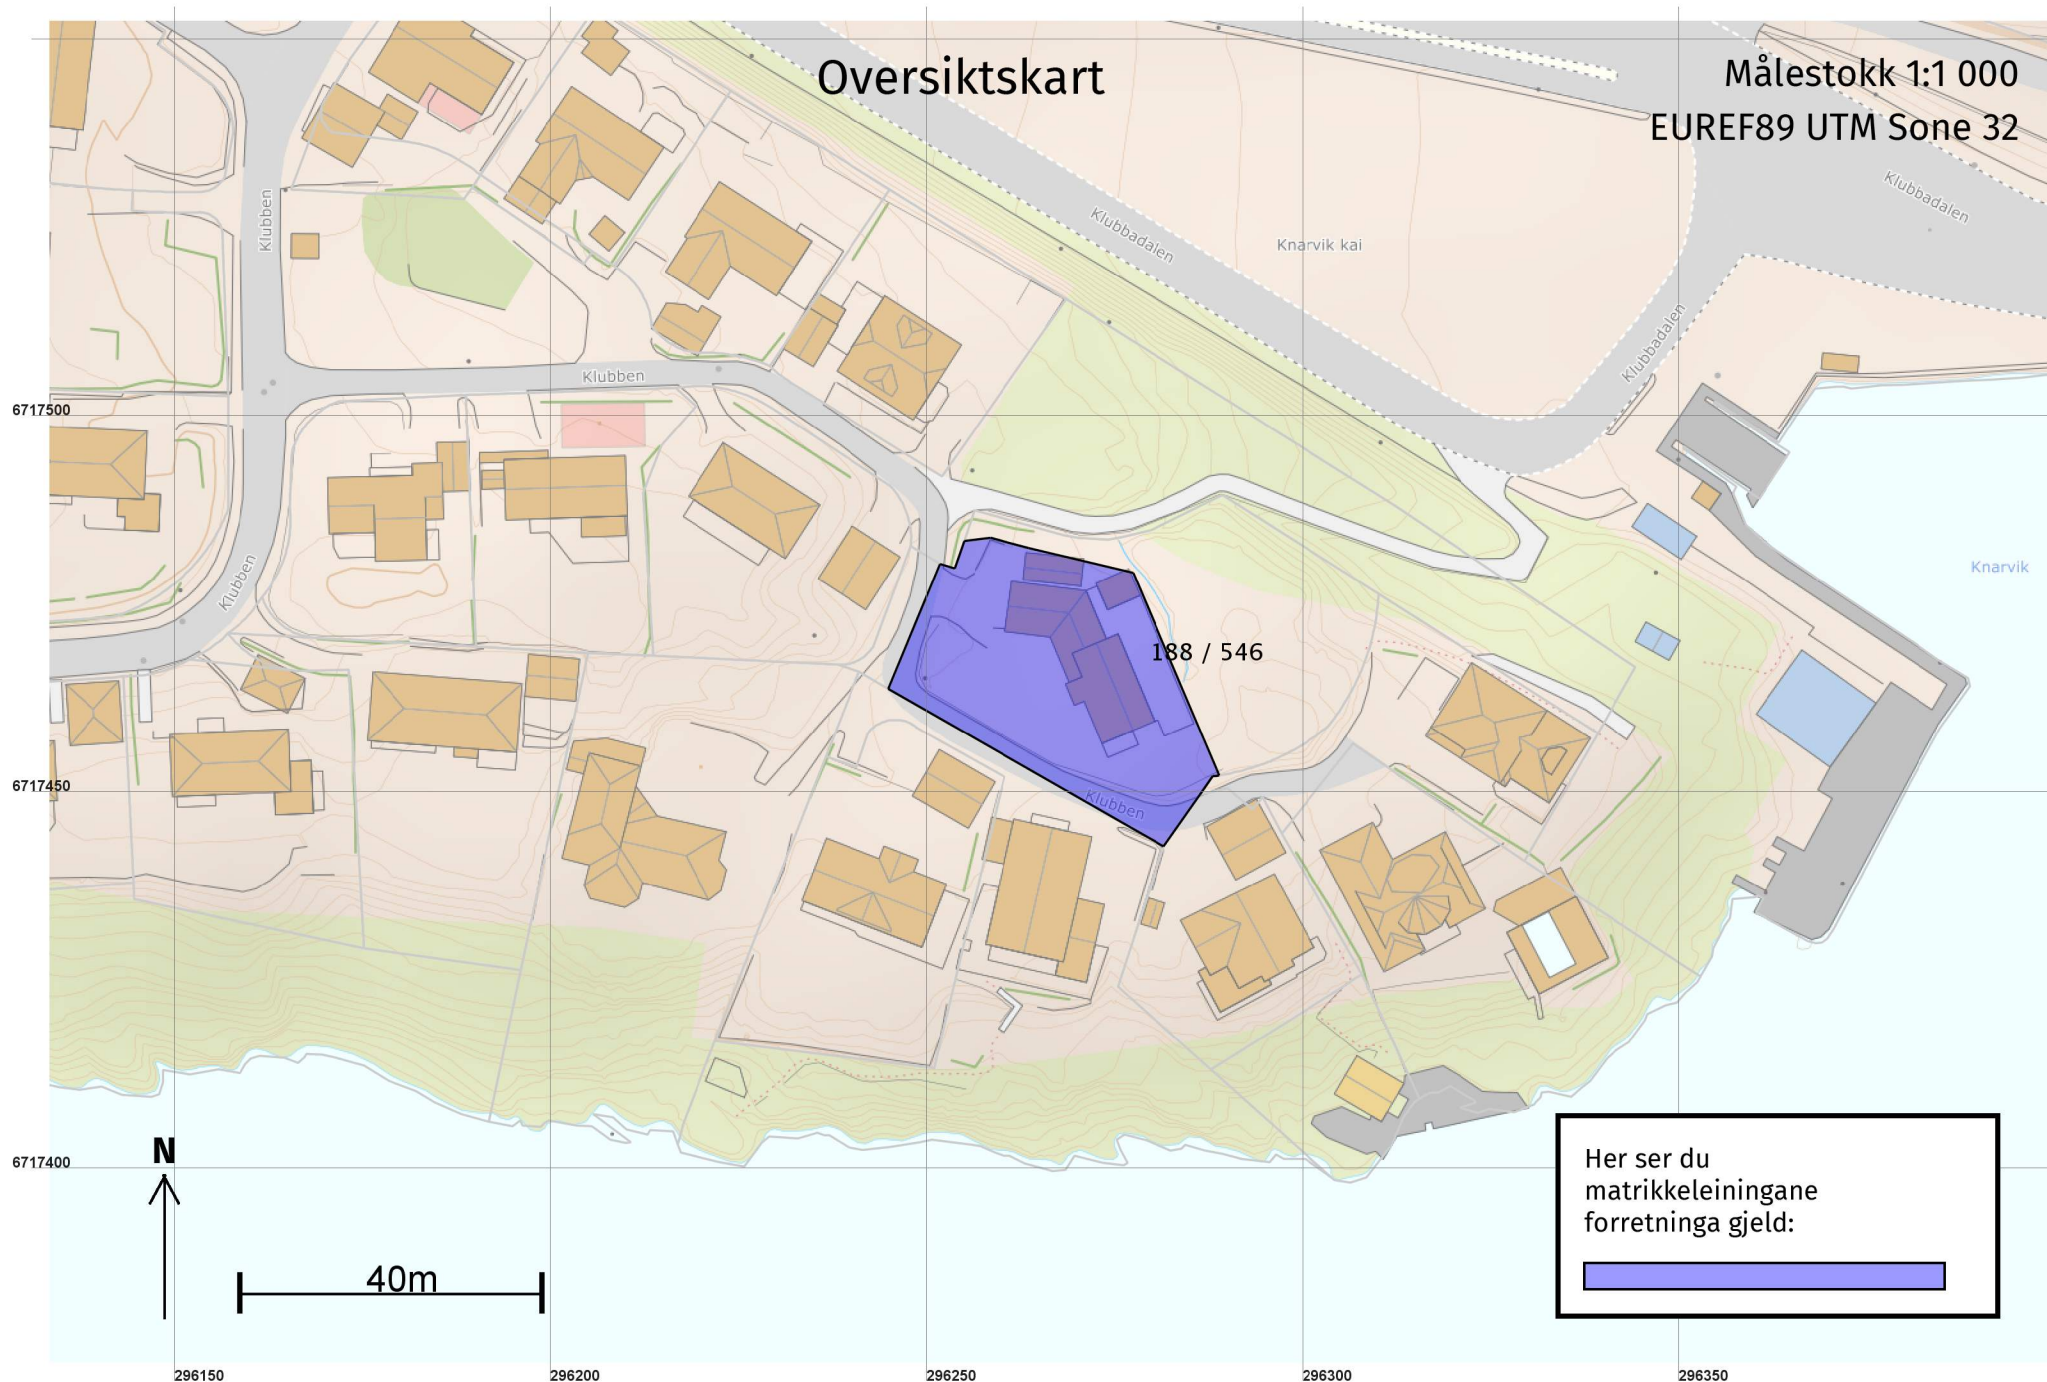

Teig 1 (Hovudteig) 188 / 546

Målestokk 1:500
EUREF89 UTM Sone 32

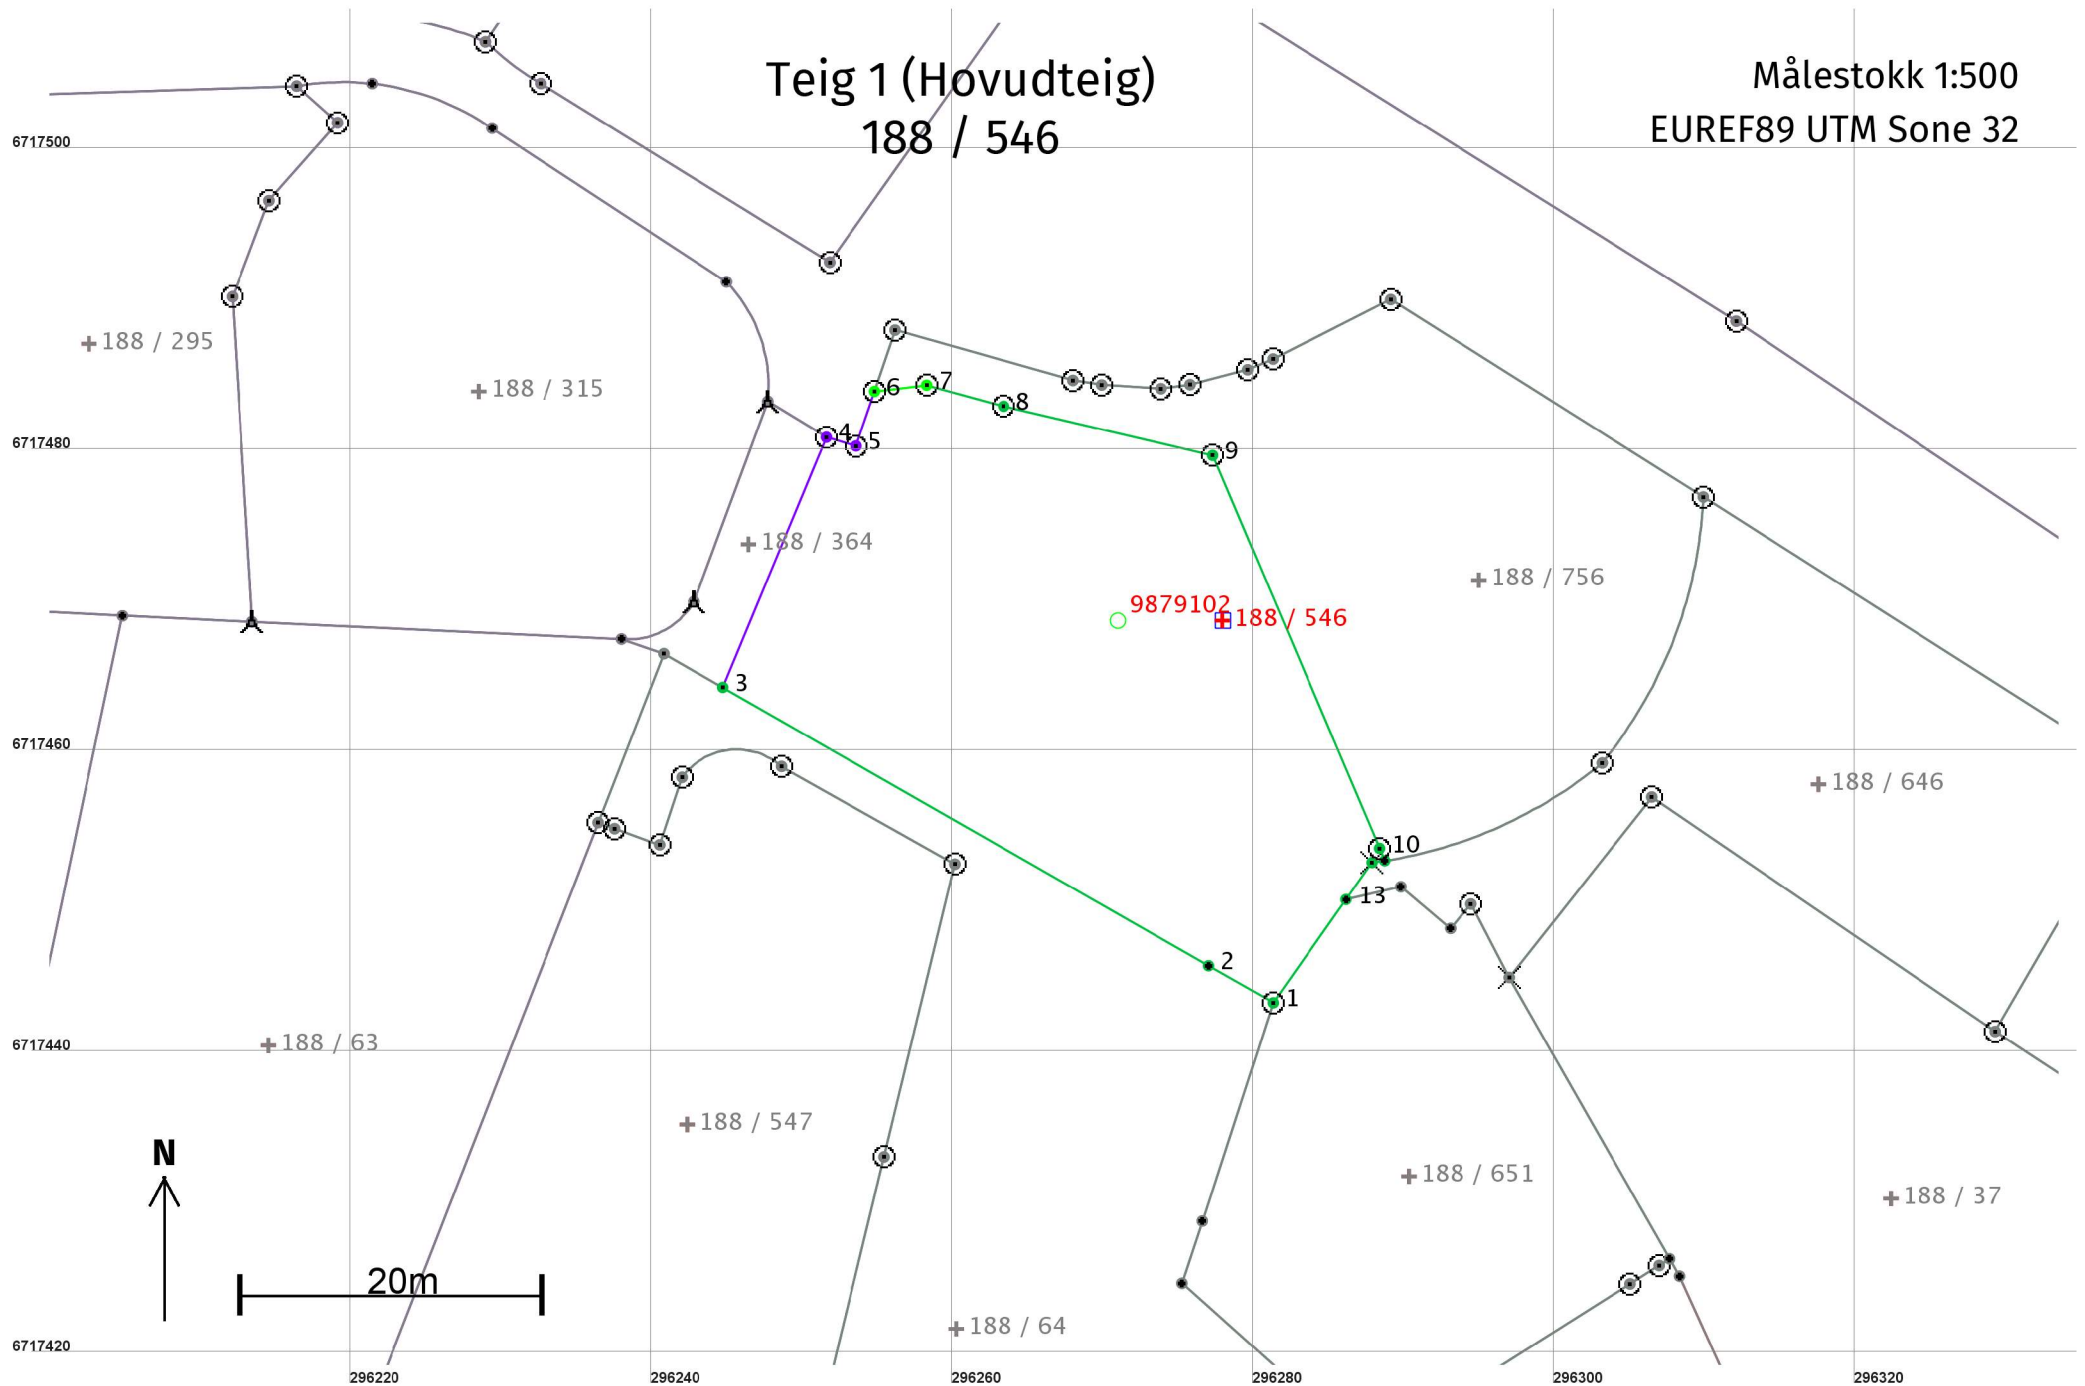

Areal og koordinatar

Areal: 1 037

Arealmerknad:

Representasjonspunkt:

Koordinatsystem: EUREF89 UTM Sone 32

Nord: 6717469

Aust: 296278

Grensepunkt / Grenselinje

Ytre avgrensing

Løpenr	Nord	Aust	Grensemerke nedsett i / Grensepunkttype / Lengde (m) Linjeinformasjon		Målemetode	Nøyaktighet (SD i cm)	Radius
1	6717443,61	296281,33		Offentleg godkjent grensemerke	12 Terrengmålt: Teodolitt med elektronisk avstandsmålar	14	
			4,95				
2	6717446,07	296277,04		Umerkt	12 Terrengmålt: Teodolitt med elektronisk avstandsmålar	14	
			37,18				
3	6717464,55	296244,78		Veg midt	12 Terrengmålt: Teodolitt med elektronisk avstandsmålar	14	
			17,97				
4	6717481,16	296251,65	Fjell	Offentleg godkjent grensemerke	12 Terrengmålt: Teodolitt med elektronisk avstandsmålar	36	
			2,06				
5	6717480,58	296253,63	Jord	Offentleg godkjent grensemerke	12 Terrengmålt: Teodolitt med elektronisk avstandsmålar	36	
			3,82				
6	6717484,20	296254,86	Jord	Offentleg godkjent grensemerke	96 GPS kinematisk (Real time kinematic)	10	
			3,48				
7	6717484,62	296258,32	Jord	Offentleg godkjent grensemerke	96 GPS kinematisk (Real time kinematic)	10	
			5,30				
8	6717483,21	296263,43	Jord	Offentleg godkjent grensemerke	11 Terrengmålt: Totalstasjon	13	
			14,26				
9	6717479,95	296277,31	Jord	Offentleg godkjent grensemerke	11 Terrengmålt: Totalstasjon	13	
			28,35				
10	6717453,86	296288,40	Fjell	Offentleg godkjent grensemerke	11 Terrengmålt: Totalstasjon	13	
			0,89				
11	6717453,04	296288,74		Umerkt	11 Terrengmålt: Totalstasjon	13	
			0,85			14	
12	6717452,92	296287,90	Fjell	Kors	12 Terrengmålt: Teodolitt med elektronisk avstandsmålar	14	
			3,00				
13	6717450,47	296286,17		Umerkt	10 Terrengmålt	14	
			8,40				