

SITUASJONSKART

Gnr/Bnr: 45/21
 Adresse: Stekkevikvegen 21, 23, 25
 Eigar/søkar: Irmelin og Trond Kårbo

Kvalitet: FKB-B

Gjeldande plan: Kommunepan
 Bustadområde

Vår referanse: PAS

Sign.



MELAND KOMMUNE



Målestokk: 1:500
 Dato: 03.03.2015

Bolighus
 Andre bygg
 Gjerd
 Målt eigedomsgranse
 Usikker eigedomsgranse


SITUASJONSPAN

Tiltak

Underskrift Sitasjonsplan

Dato

Irmelin Kårbo
 2017-21

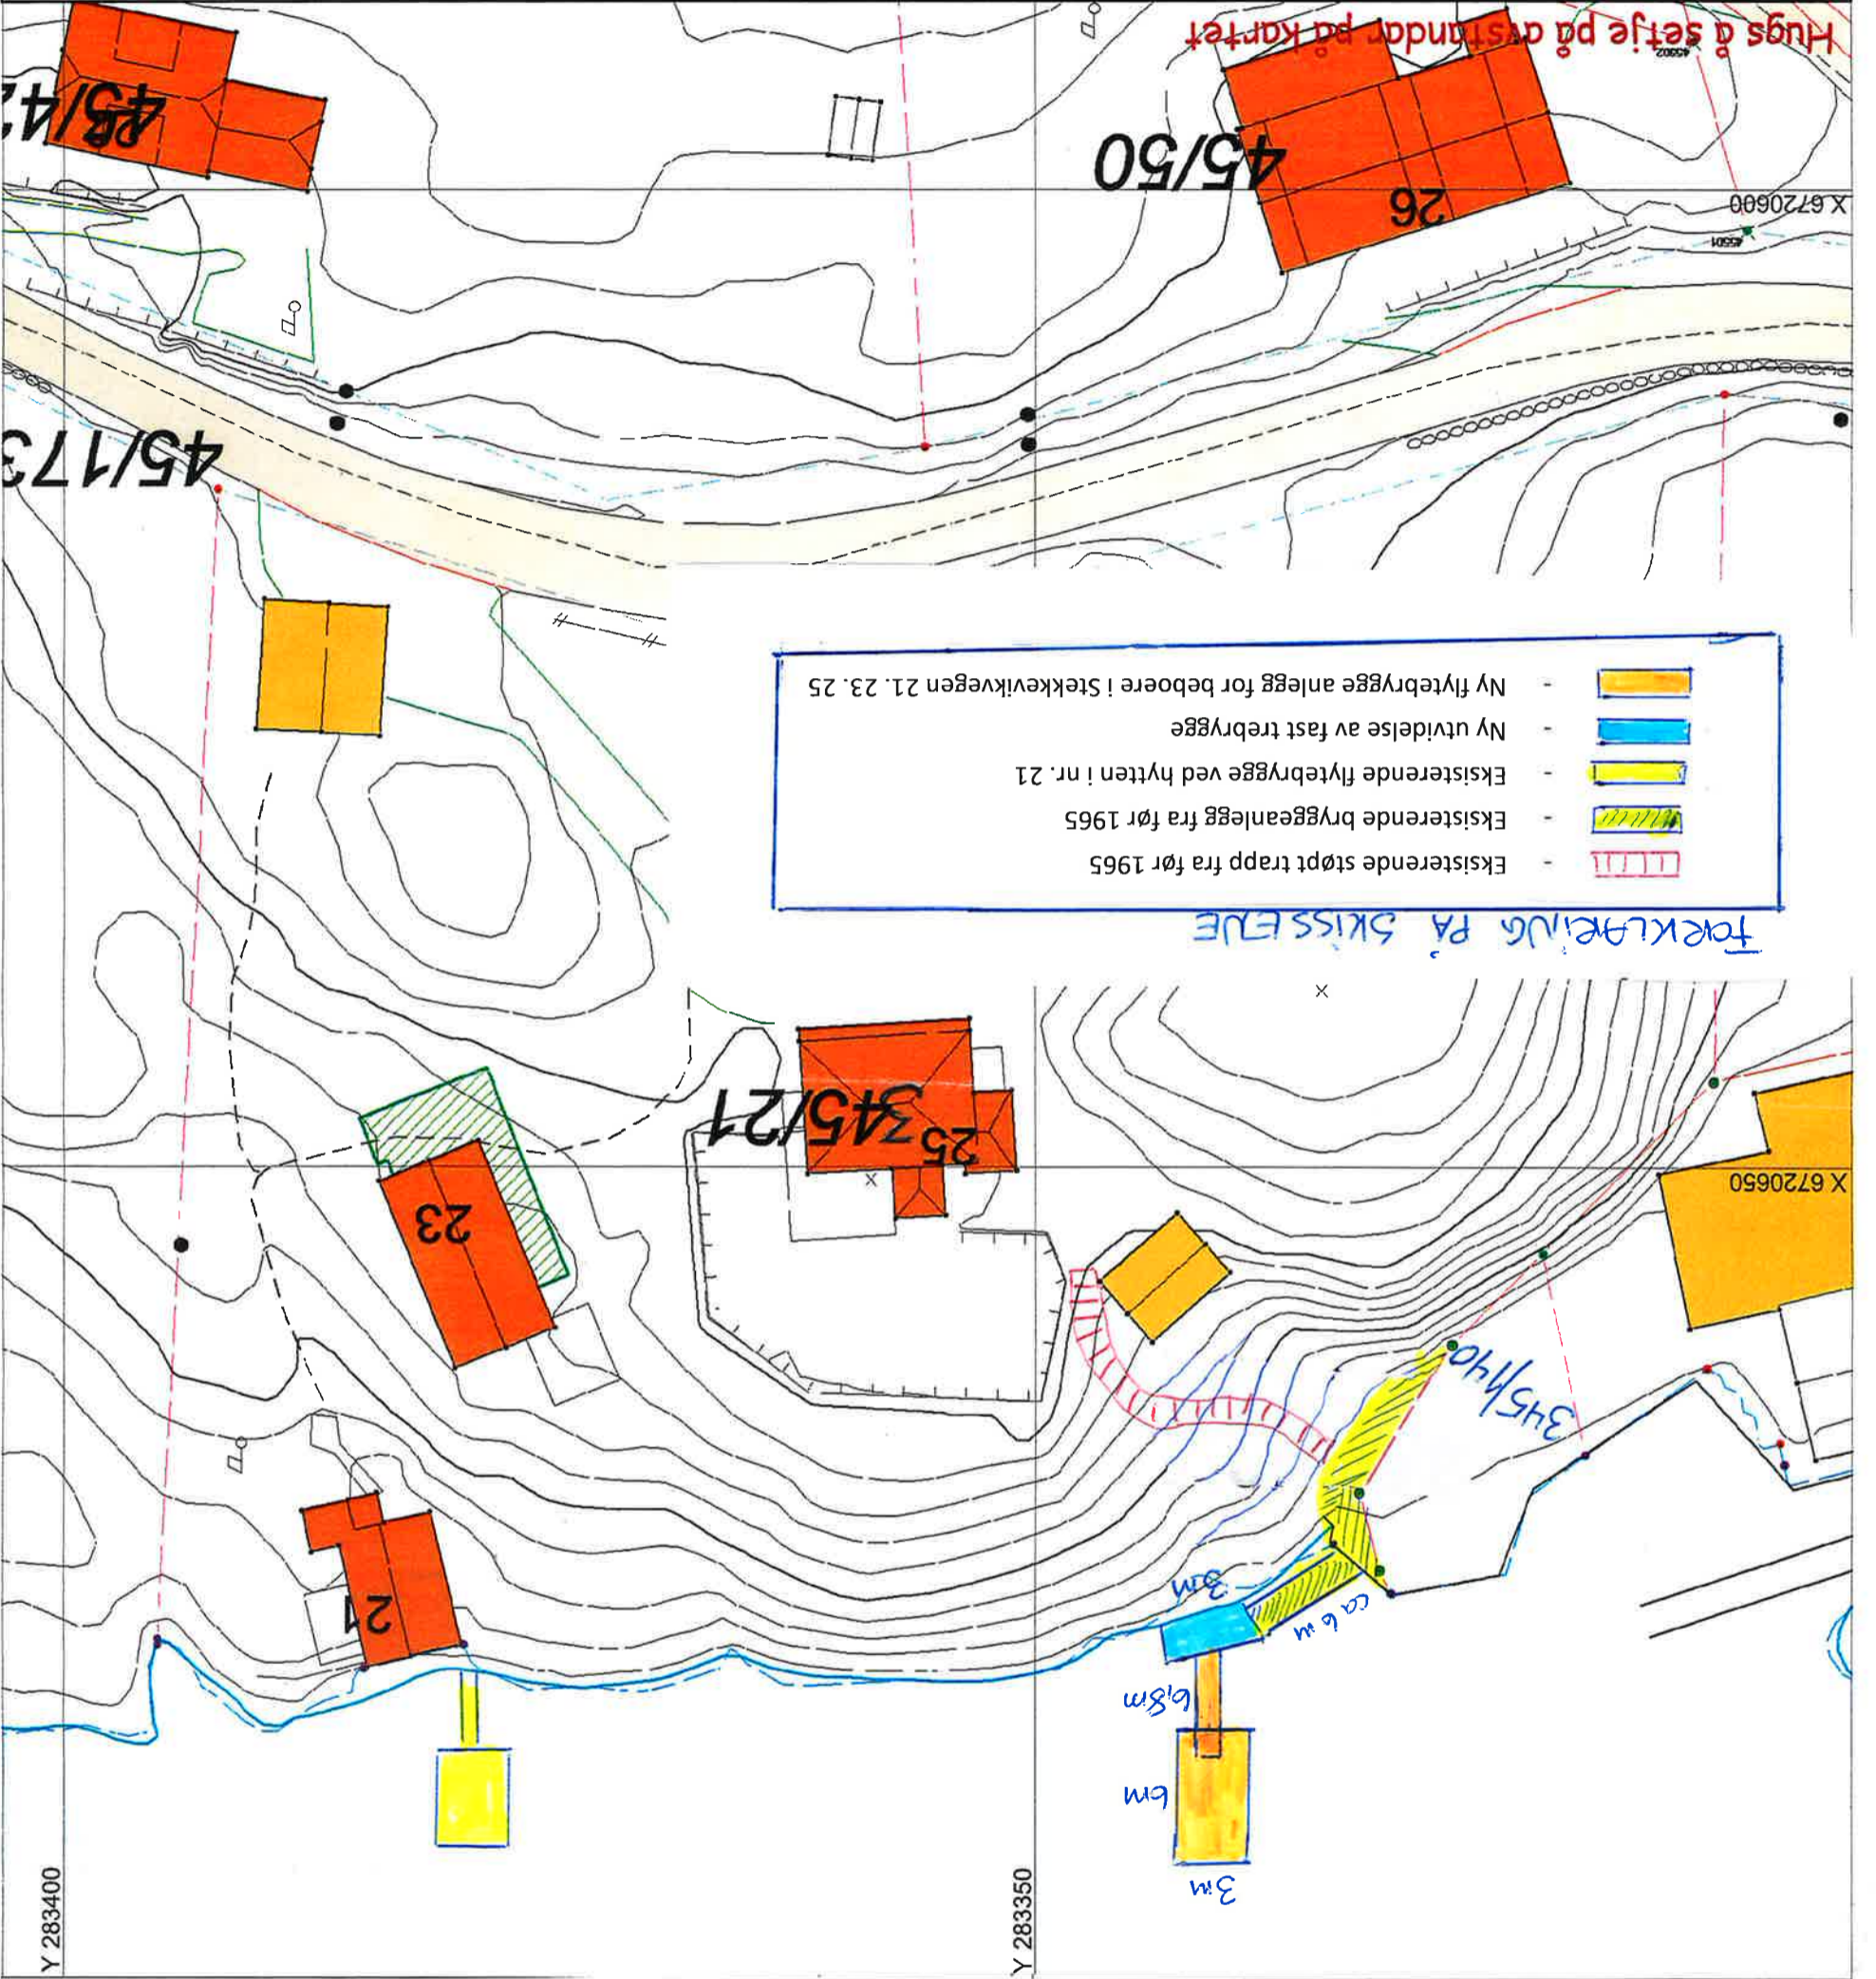

- FORKLARING PÅ SKISSENE
- Eksisterende støpt trapp fra før 1965
 - Eksisterende bryggeanlegg fra før 1965
 - Eksisterende flytebrygge ved hytta i nr. 21
 - Ny utvidelse av fast trebrygge
 - Ny flytebrygge anlegg for beboere i Stekkevikvegen 21, 23, 25

Hugs å setje på avstand på kartet