

Søknad om ferdigattest

Pbl § 21-10, SAK10 §§ 8-1 og 8-2

Søknaden gjeld							
Eigedom/ byggjestad	Gnr.	Bnr.	Festnr.	Seksjonsnr.	Bygningsnr.	Bustadnr.	Kommune
	137	127				14	Alver Kommune
	Adresse				Postnr.	Poststad	
	Kubbaleitet 14				5916	Isdalsto	

Ferdigattest	
Tilfredsstillert tiltaket krava til ferdigattest?	<input checked="" type="checkbox"/> Ja <input type="checkbox"/> Nei Dersom nei, fyll ut informasjonen nedanfor
Det står att følgjande arbeid av mindre vesentleg betydning som vil bli utført innan 14 dagar:	Dato
Type arbeid	
Stadfesting av at desse arbeida er utførte vil vere kommunen i hende innan:	Dato

Oppdatert dokumentasjon	
Er det utført ikkje søknadspåttige endringar/justeringar i forhold til løyvet?	
<input type="checkbox"/> Ja <input checked="" type="checkbox"/> Nei	Dersom ja, legg ved oppdatert situasjonsplan, teikningar eller dokumentasjon som viser kva som er utført.

Sluttrapport for avfall		
Sluttrapport av	Dato	skal leggjast ved søknaden
Ansvarleg søker forpliktar seg til å sjå til at sluttrapporten vert ajourført og oppbevart		Vedlegg nr. K -

Varmesystem					
Energiforsyning			Varmefordeling		
<input type="checkbox"/> Elektrisitet	<input type="checkbox"/> Sol	<input type="checkbox"/> Vassboren golvvarme	<input type="checkbox"/> Luftoppvarming	<input type="checkbox"/> Ikkje relevant	
<input type="checkbox"/> Biobrensel	<input type="checkbox"/> Gass	<input type="checkbox"/> Vassboren radioator	<input type="checkbox"/> Kamin/omn/peis		
<input type="checkbox"/> Varmepumpe - luft	<input type="checkbox"/> Olje/parafin	<input type="checkbox"/> Elektriske varmekabler	<input type="checkbox"/> Anna		
<input type="checkbox"/> Varmepumpe - berg/sjø	<input type="checkbox"/> Anna	<input type="checkbox"/> Elektriske panelomnar			
<input type="checkbox"/> Fjernvarme/spillvarme					

Erklæring	
<input checked="" type="checkbox"/>	Ein stadfester at tilstrekkeleg dokumentasjon som grunnlag for driftsfasen er overlevert eigaren av byggverket

Vedlegg			
Beskrivelse av vedlegg	Gruppe	Nr. frå - til	Ikkje relevant
Situasjonsplan, avkøyringsplan	D	-	<input type="checkbox"/>
Teikningar, plan, snitt, fasade	E	2 - 2	<input type="checkbox"/>
Utgreiingar/kart	F	-	<input type="checkbox"/>
Gjennomføringsplan	G	1 - 1	<input type="checkbox"/>
Sluttrapport for avfallsplan og miljøsaneringsbeskrivelse	K	-	<input type="checkbox"/>
Bustadspesifikasjon i matrikkelen	H	-	<input type="checkbox"/>
Uttaler frå andre offentlege myndigheter	I	-	<input type="checkbox"/>
Andre vedlegg	Q	-	<input type="checkbox"/>

Underskrifter					
Ansvarleg søker for tiltaket (for tiltak etter pbl § 20-1)			Tiltakshavar (berre for tiltak utan ansvarleg søker pbl § 20-4)		
Føretak			Namn		
Bjørnar Vatnøy					
Organisasjonsnummer			Organisasjonsnummer		
Kontaktperson	Telefon	Mobilletelefon	Kontaktperson	Telefon	Mobilletelefon
Bjørnar Vatnøy	95255902	95255902			
E-post			E-post		
bjornar.vatnoy@gmail.com					
Dato	Underskrift		Dato	Underskrift	
30.07.2021	<i>Bjørnar Vatnøy</i>		23.07.21		
Gjernta med blokkbokstavar			Gjernta med blokkbokstavar		
BJØRNAR VATNØY			Bjørnar Vatnøy		

67




Gjennomføringsplan


Eigedom/ bygglestad	Gnr. 137	Bnr. 127	Festianr.	Saks.nr.	Bygn.nr.	Kommune LINDÅS	Adressa KUBBALEIET 14	Postnr. 5916	Poststad LSDALSD	Signatur, ansv. søker <i>Bjørnar K. Vatnøy</i>	Dato 14.01.18	Versjonsnr.
------------------------	-------------	-------------	-----------	----------	----------	-------------------	--------------------------	-----------------	---------------------	---	------------------	-------------

Alle fagområde i tiltaket (1)	Beskriving av fagområde, ansvarsområde, tiltaksklasse (i resp. prosjektering, utføring og kontroll) (2)	Tiltaks-klasse (3)	Navn og org.nr. på foretaket (4)	Kryss for planlagt samsvarsordning / kontrollordning skal erstattes med dato når denne figg føre					Set kryss når arbeidet innan ansvarsrådet er avslutta (9)
				Søknad om rammeløype (5)	Søknad om igangsetjings-løype/eitt-steg-søknad (6)	Søknad om mellombets bruksløyve (7)	Søknad om ferdiggatst (8)		
SØK PRO UTF	Søkerfunksjonen Arkitekturprosjektering Tømrerarbeid	1 1 1	Bjørnar K Vatnøy Bjørnar K Vatnøy Bjørnar K Vatnøy	X X	X X	X X X	X X X	X X	


E-2

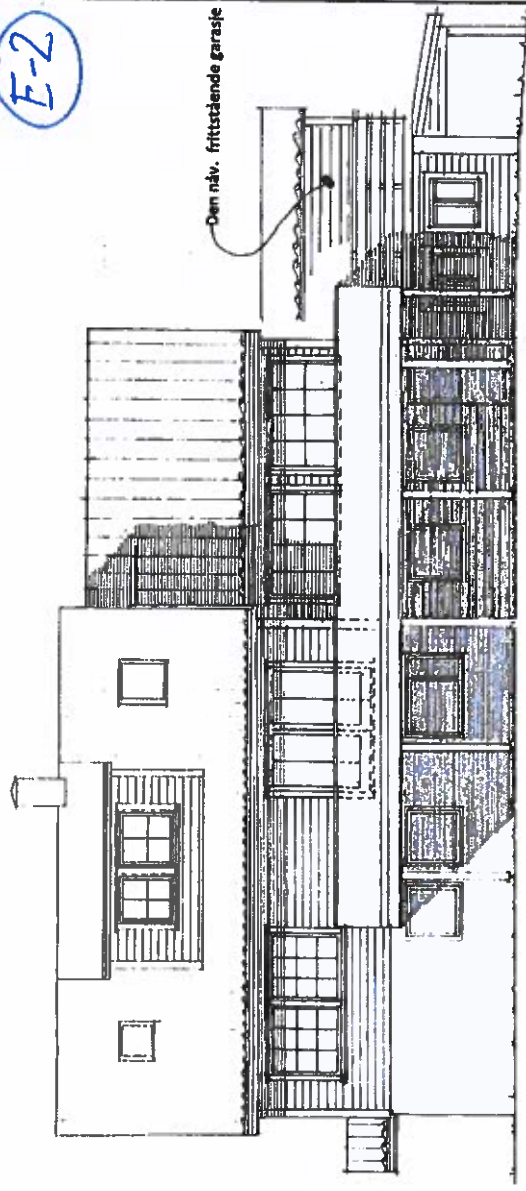

Endret fasade mot SYD-VEST

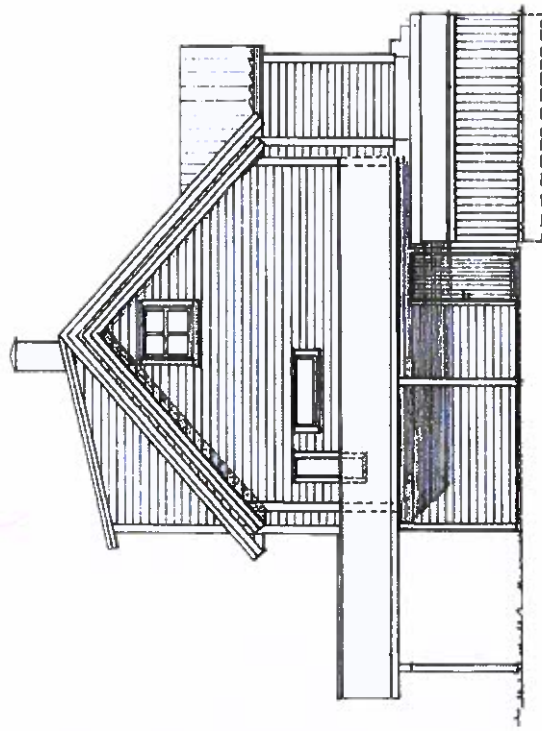

Endret fasade mot SYD-ØST

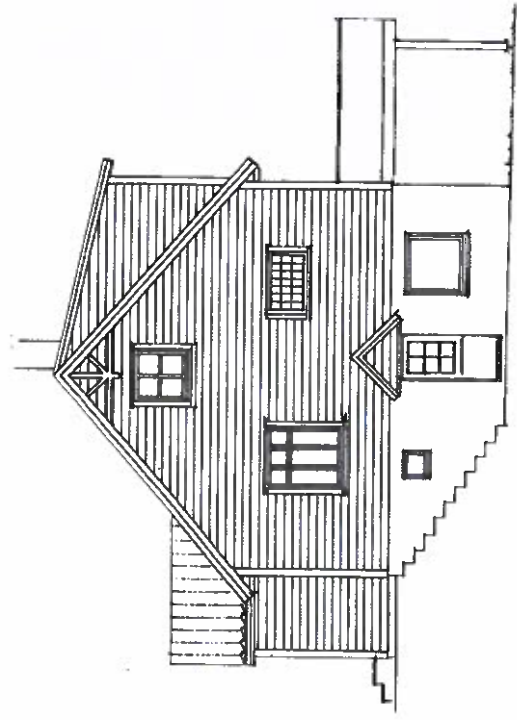

fasade mot NORD-VEST

Gnr. 137, Bnr. 127 i Lindås kommune, Kubbaletet 14, 5914 Isdalstø
 Fasader i Mål = 1 : 100

Opptegnet 10.07.2018, Arkitekt Knut Willie Jacobsen