


E-2

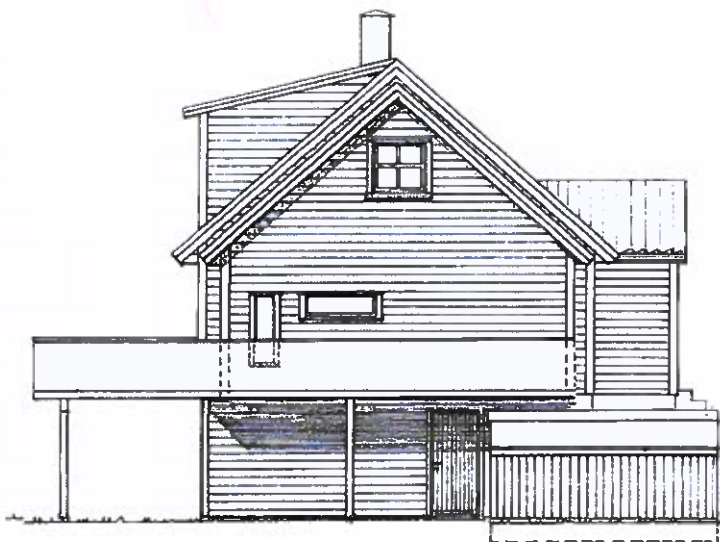

Endret fasade mot SYD-VEST

Hybel-helligheten



Endret fasade mot SYD-ØST



fasade mot NORD-VEST

Gnr. 137 , Bnr. 127 i Lindås kommune , Kubbaleitet 14, 5914 Isdalstø
Fasader i Mål = 1 : 100

Opptegnet 10.07.2018 , Arkitekt Knut Willje Jacobsen