


1. Etg.

Fasade Nord

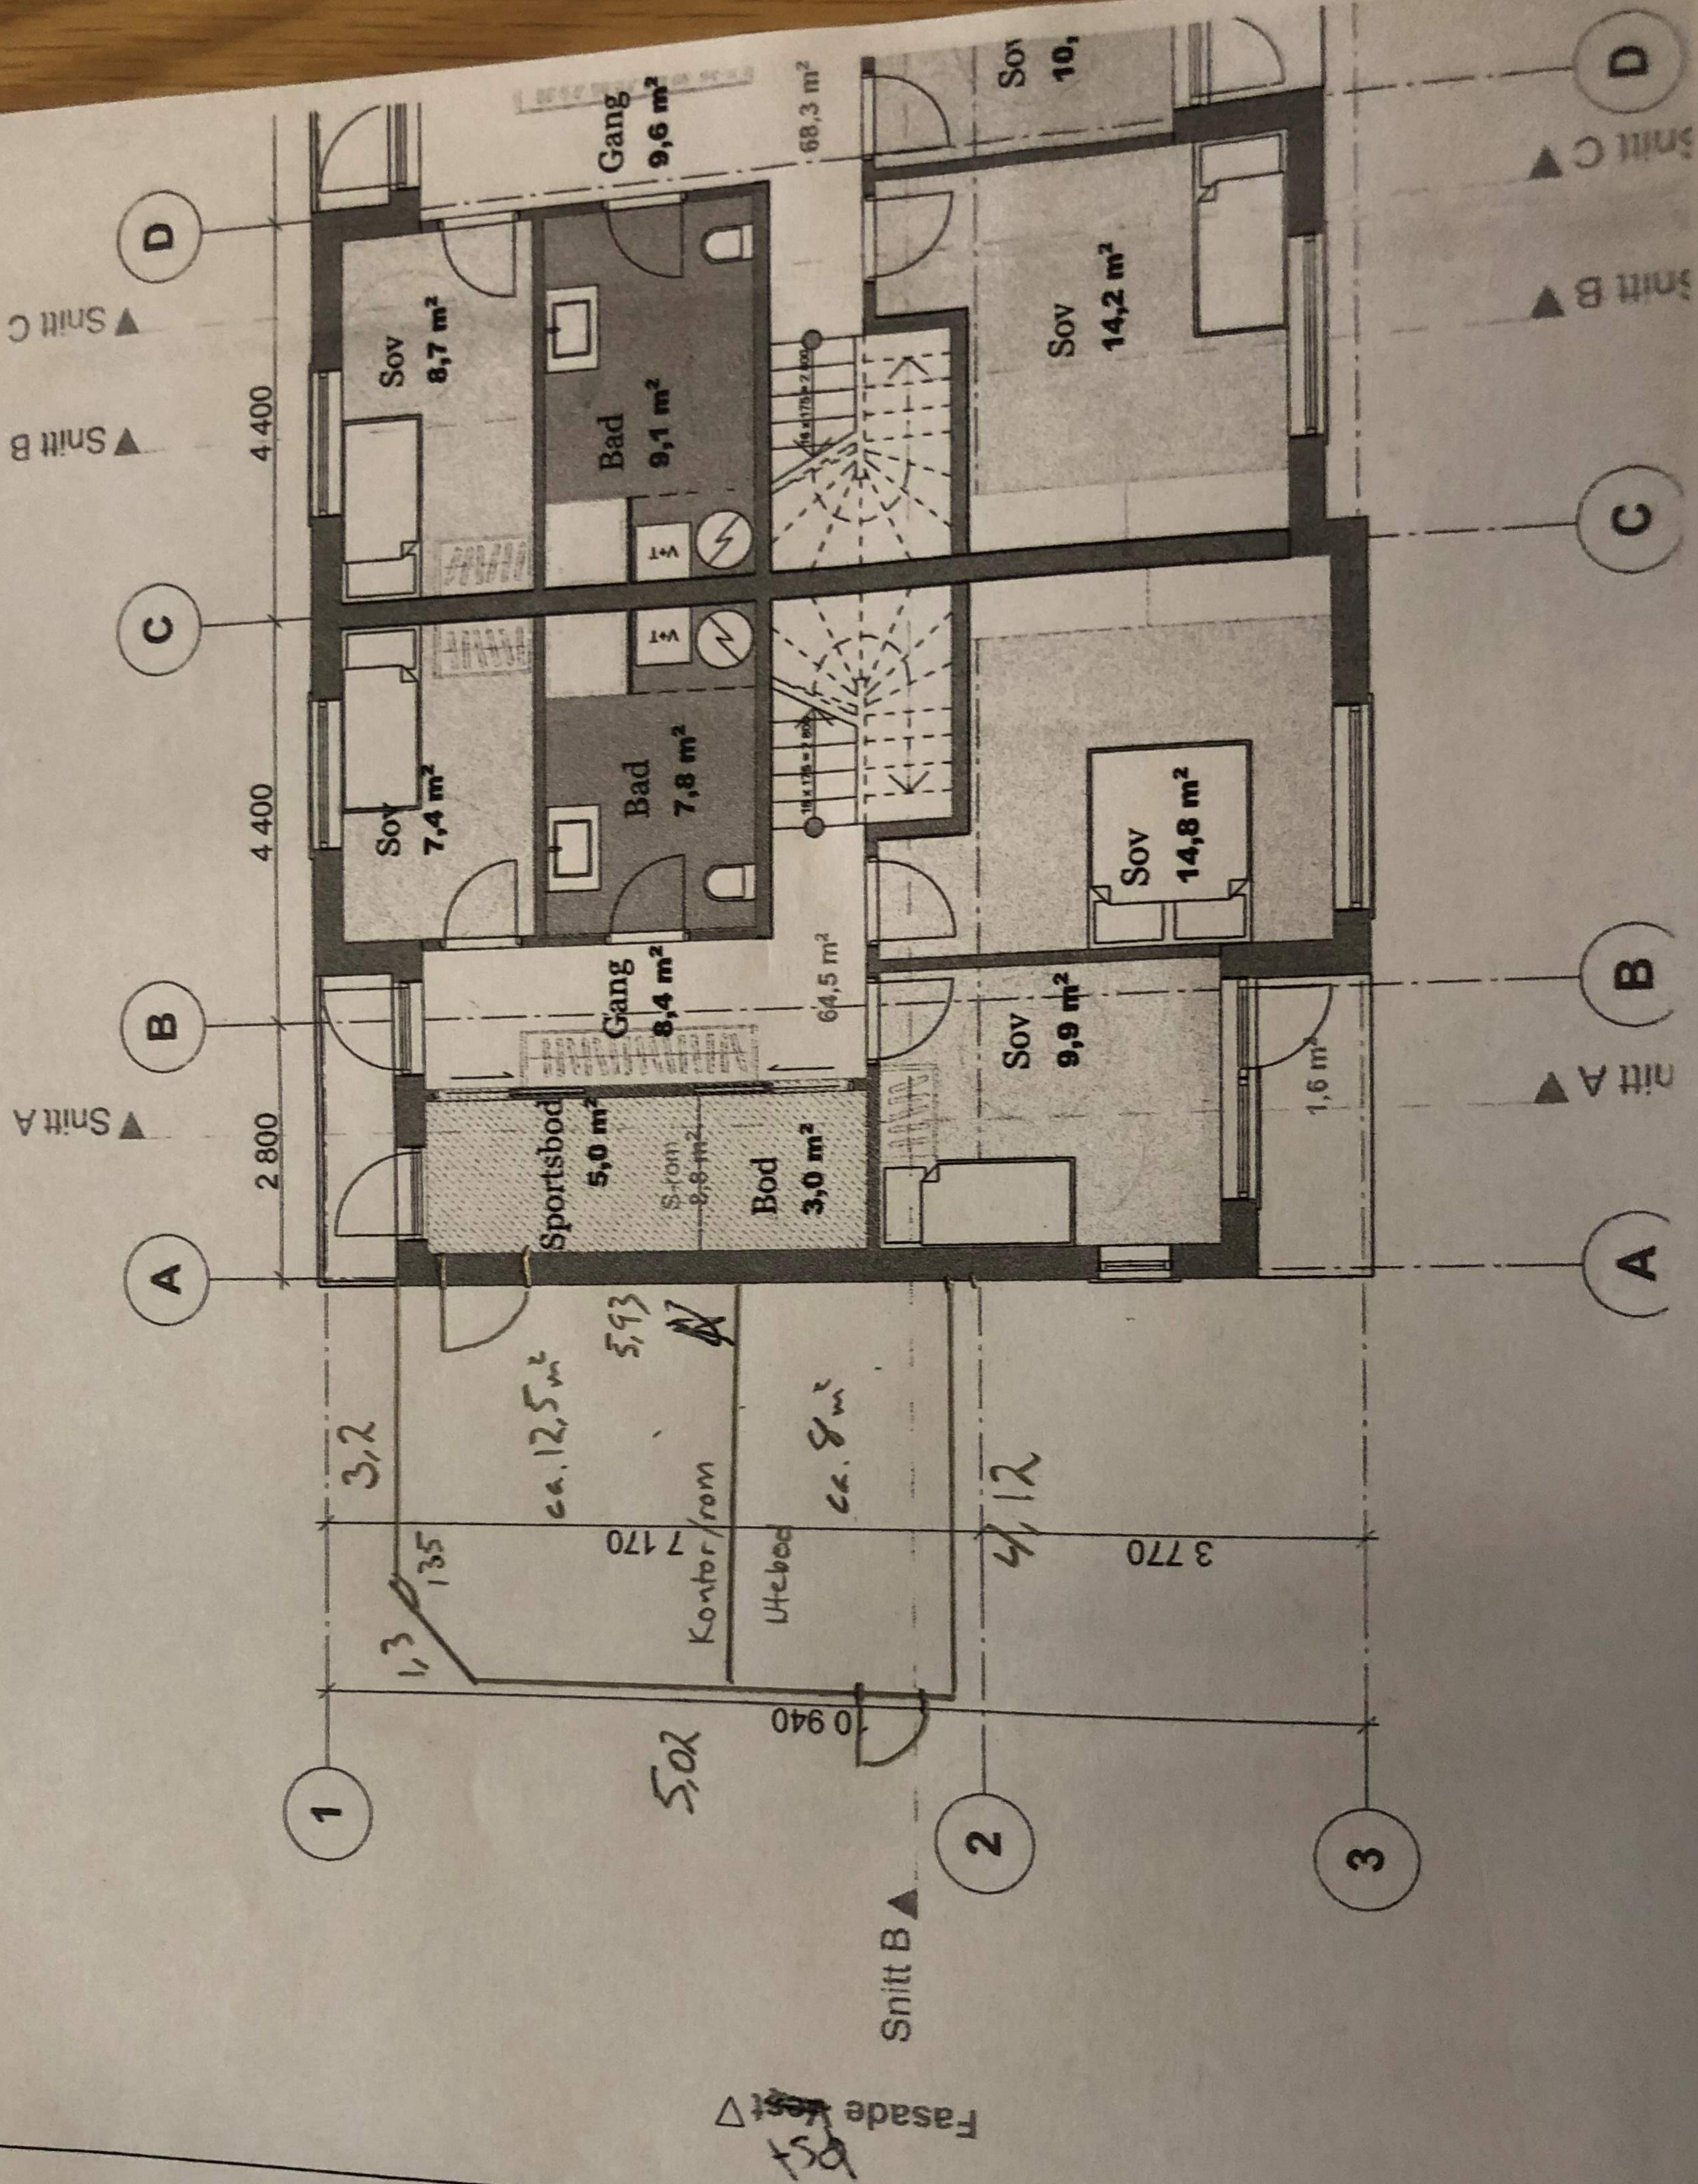

Fasade Vest