


FASADE ØST

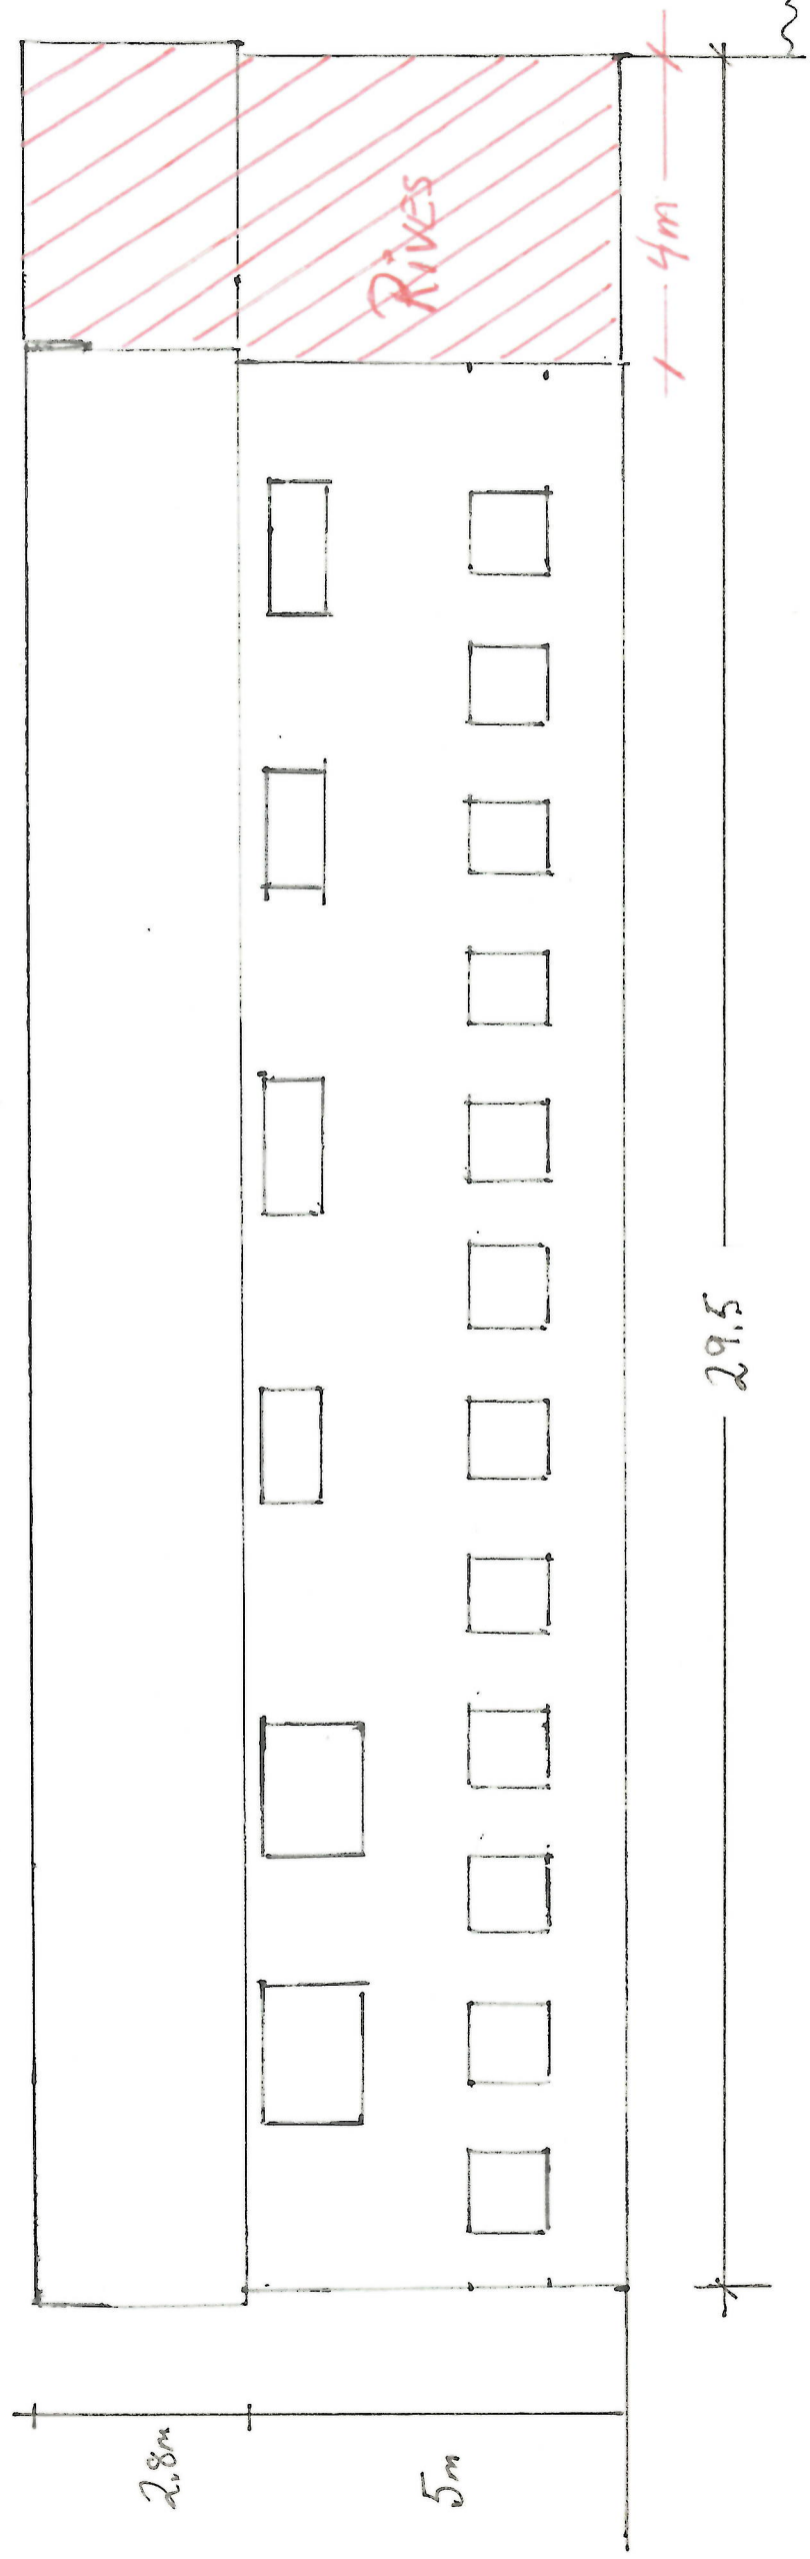

FASADE SØK

MÅL 1:100  
 Gnr 131 Bnr 33  
 Radøyvegen 277