


Omriss Garasje i Elvavegen 41

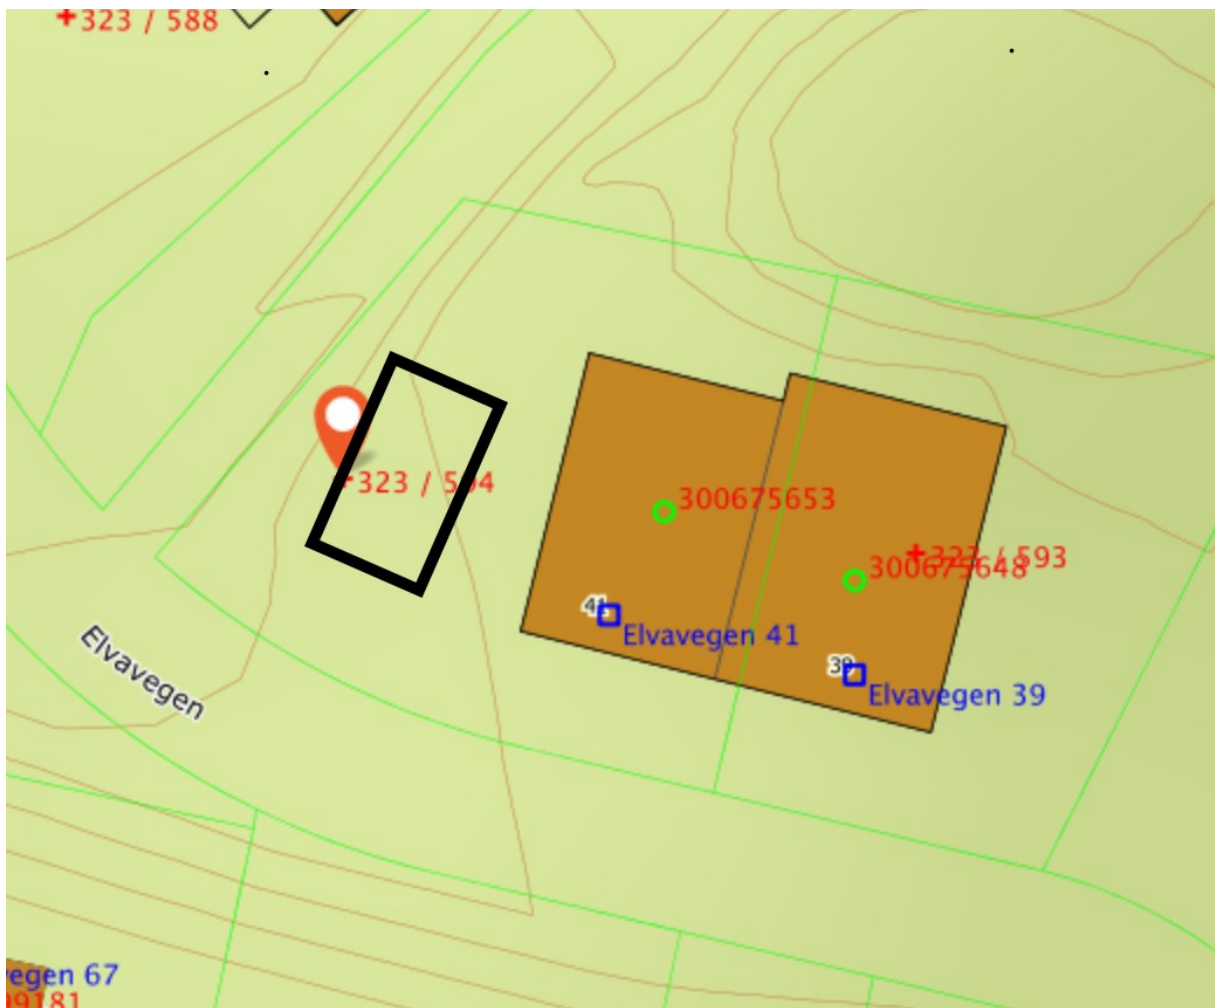

Avstand til grense fra øvre venstre hjørne av garasjen er 120 cm. Deretter er avstanden økende nedover.

Avstand til grense fra garasje til grense mot veg er det 510 cm. Fra garasje til midten av vegen er det 780 cm.