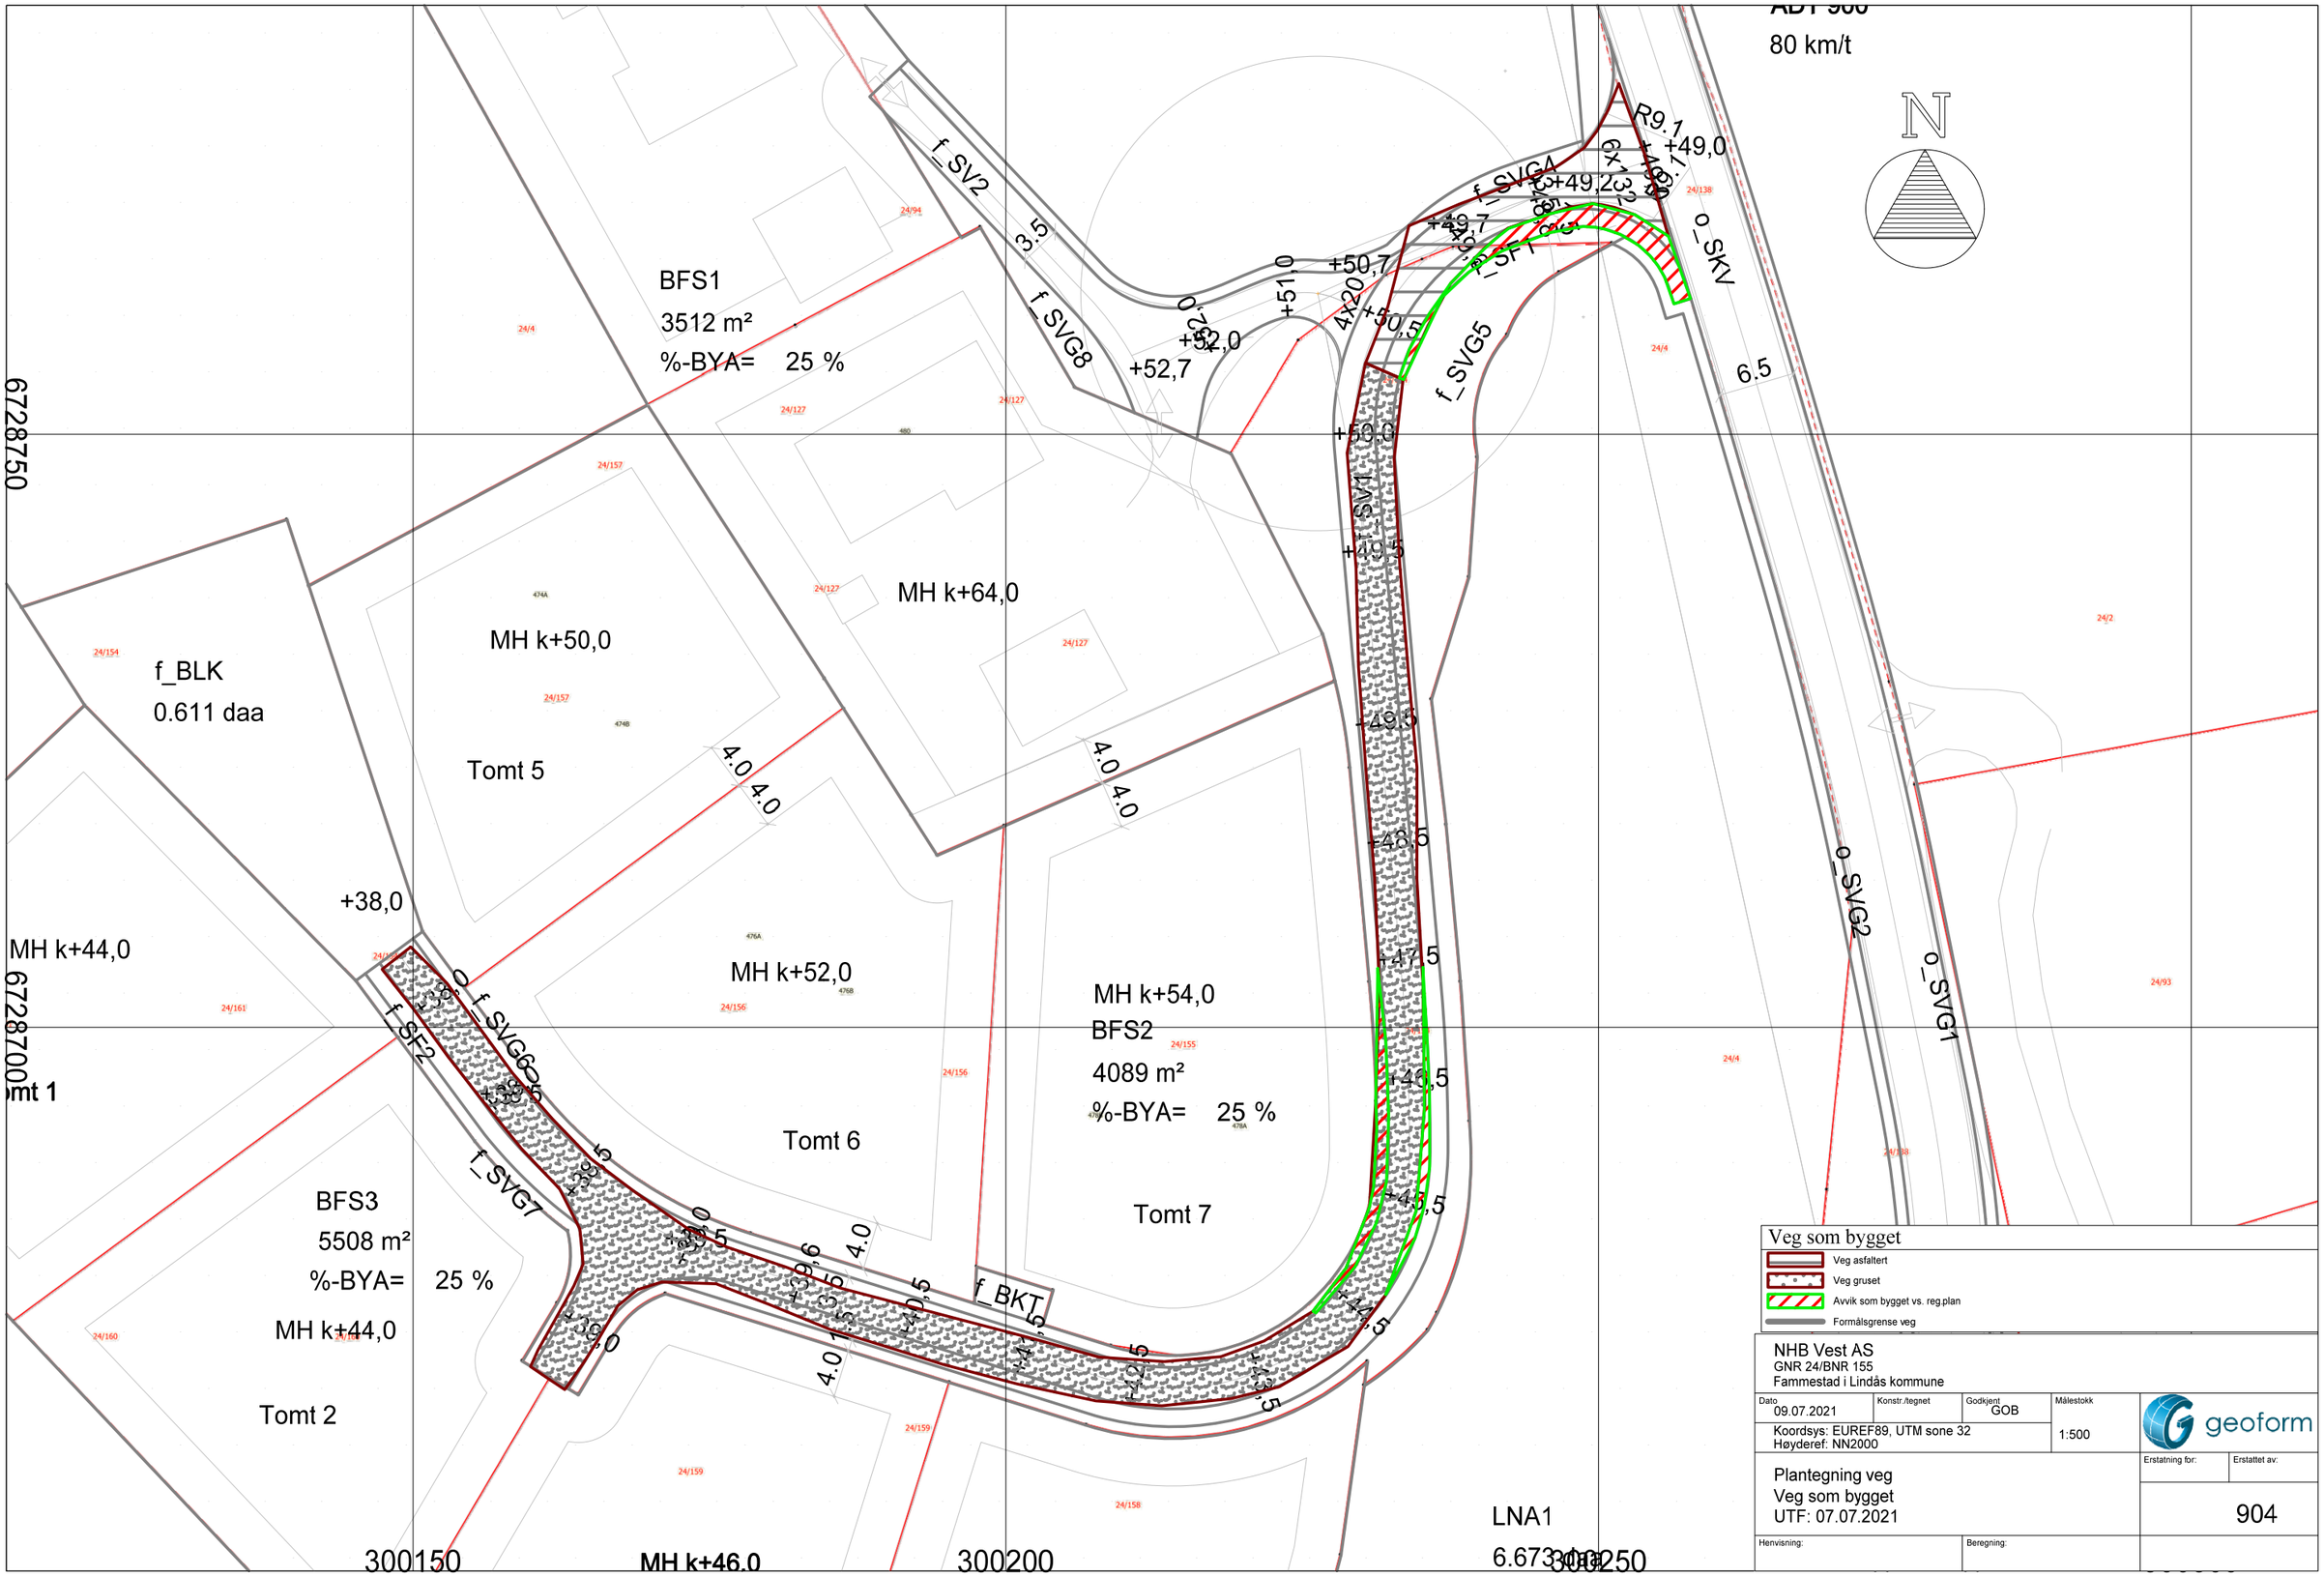

Veg som bygget

- Veg asfaltert
- Veg gruset
- Avvik som bygget vs. reg.plan
- Formålsgrense veg

NHB Vest AS
GNR 24/BNR 155
Fammestad i Lindås kommune

Dato	Konstr./tegnet	Godkjent	Målestokk
09.07.2021		GOB	1:500

Koordsys: EUREF89, UTM sone 32
Høyderef: NN2000

geoform

Plantegning veg
Veg som bygget
UTF: 07.07.2021

Erstatning for:	Erstattet av:
	904

Henvisning:

Beregning: