

SITUASJONSKART

Gnr/Bnr: Gbnr 188/446

Adresse:

Eigar/søkar:

Kvalitet :

Målestokk: 1:500

Dato: 11.08.2021



ALVER
KOMMUNE





Gjeldande plan : Områdeplanen for Knarvik Sentrum


Planformål :

Vår referanse: ALM

—//— Gjerde
- - - Usikker eigedomsgrense
— — — Målt eigedomsgrense

 Bolighus
 Andre bygg

Sign.

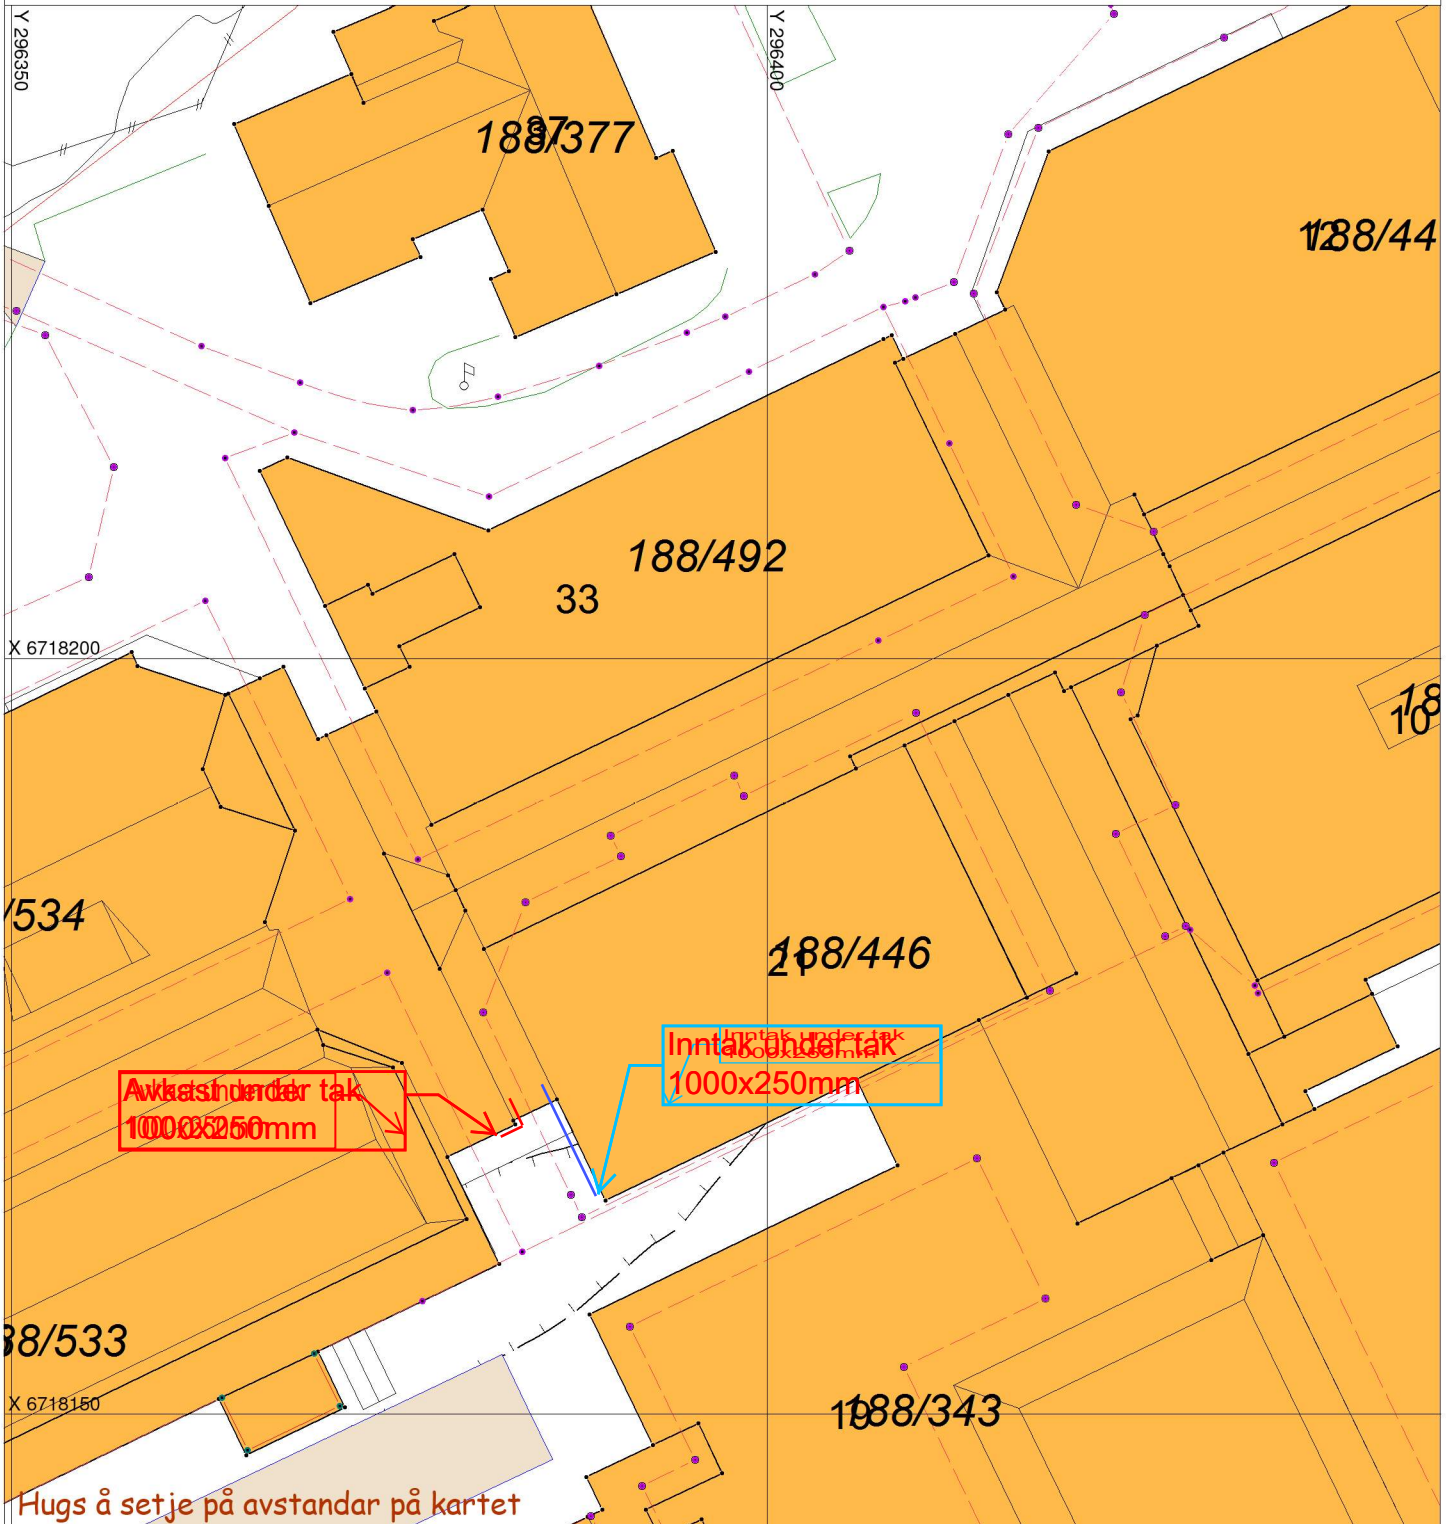

SITUASJONSPLAN



Tiltak

Underskrift Situasjonsplan

Dato