


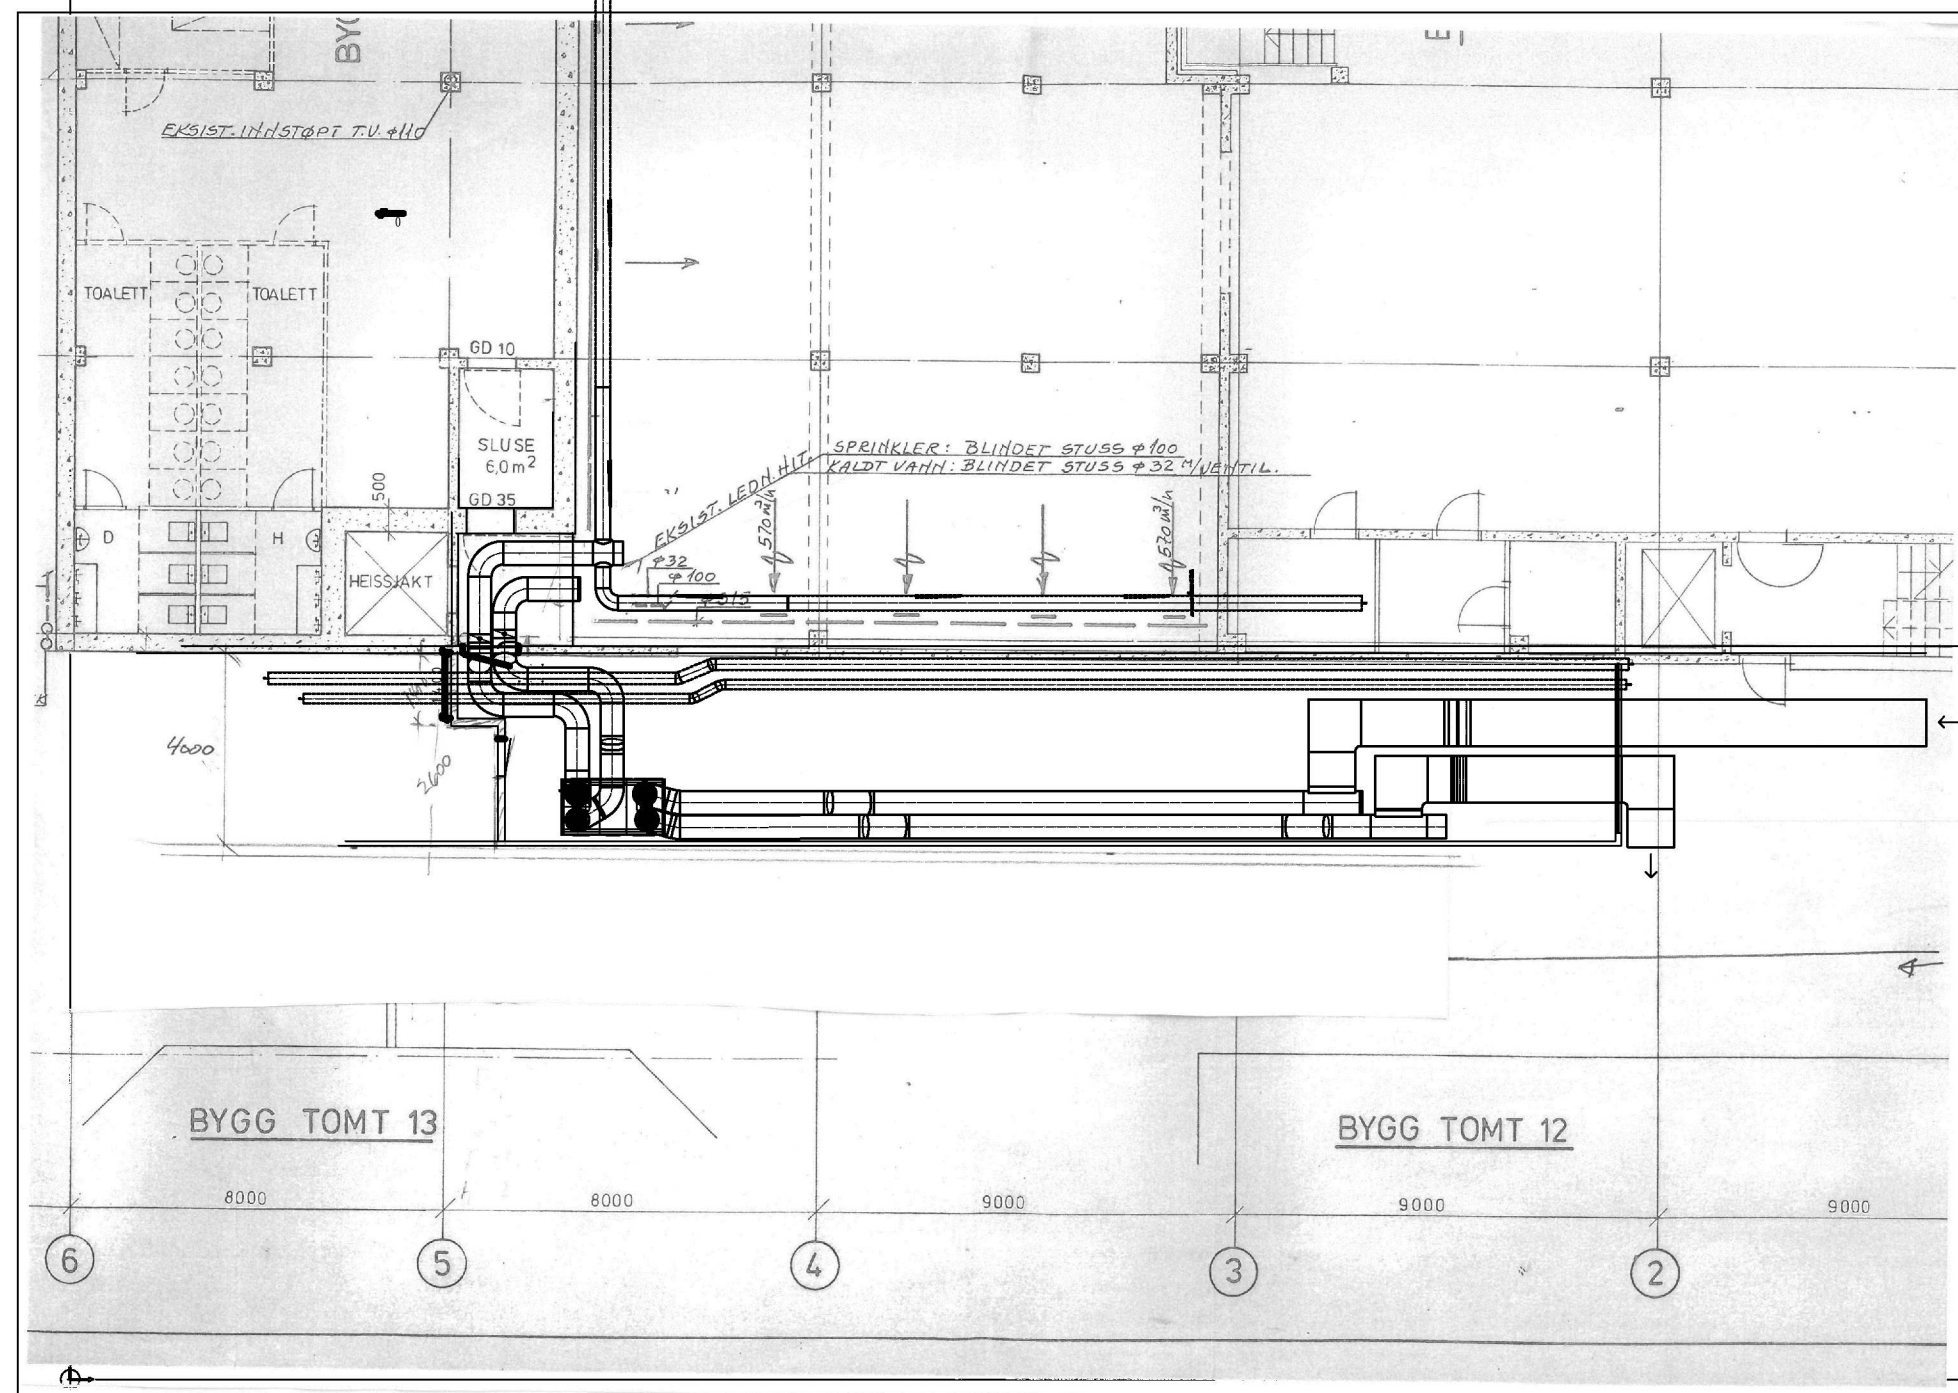

Gnr188/bnr446
Tekstilnytt og Europris

Nytt ventilasjonsanlegg

Plan 1, målestokk 1:100, A3

Dato: 08.06.21

Rev.01: Br.nr. korrigert 11.08.2021

