


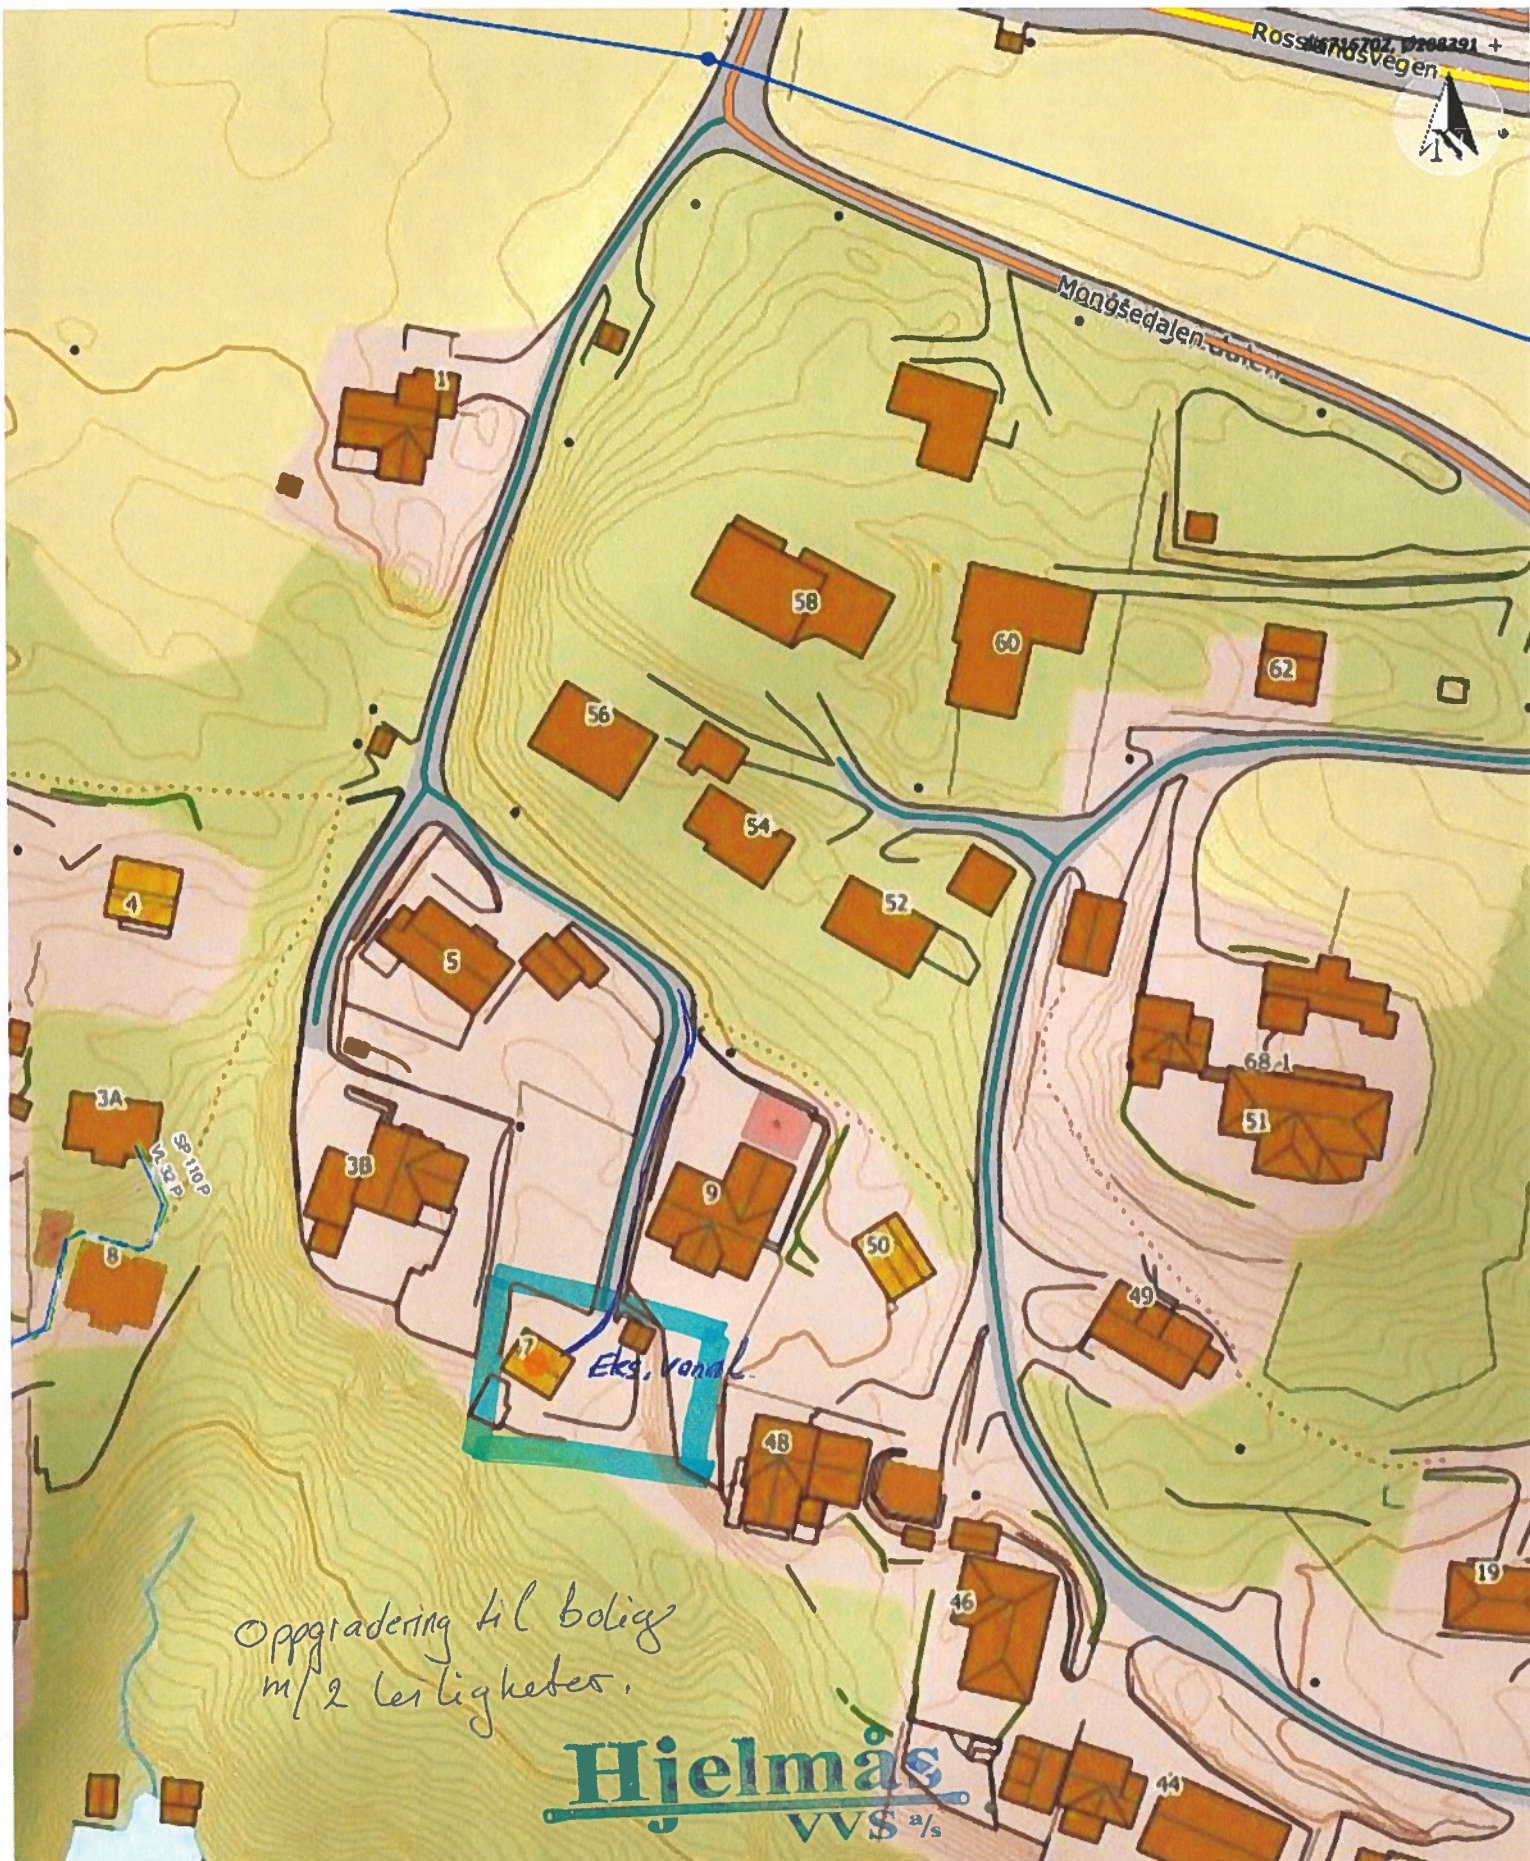

Situasjonskart -

Kan Dalland / Vidar Kvalvåg

Gnr. 309 Bnr. 35

Mongsedalen 7.

NHdigi.no

Dato: 13-08-2021

Målestokk: 1:1 000

30m

