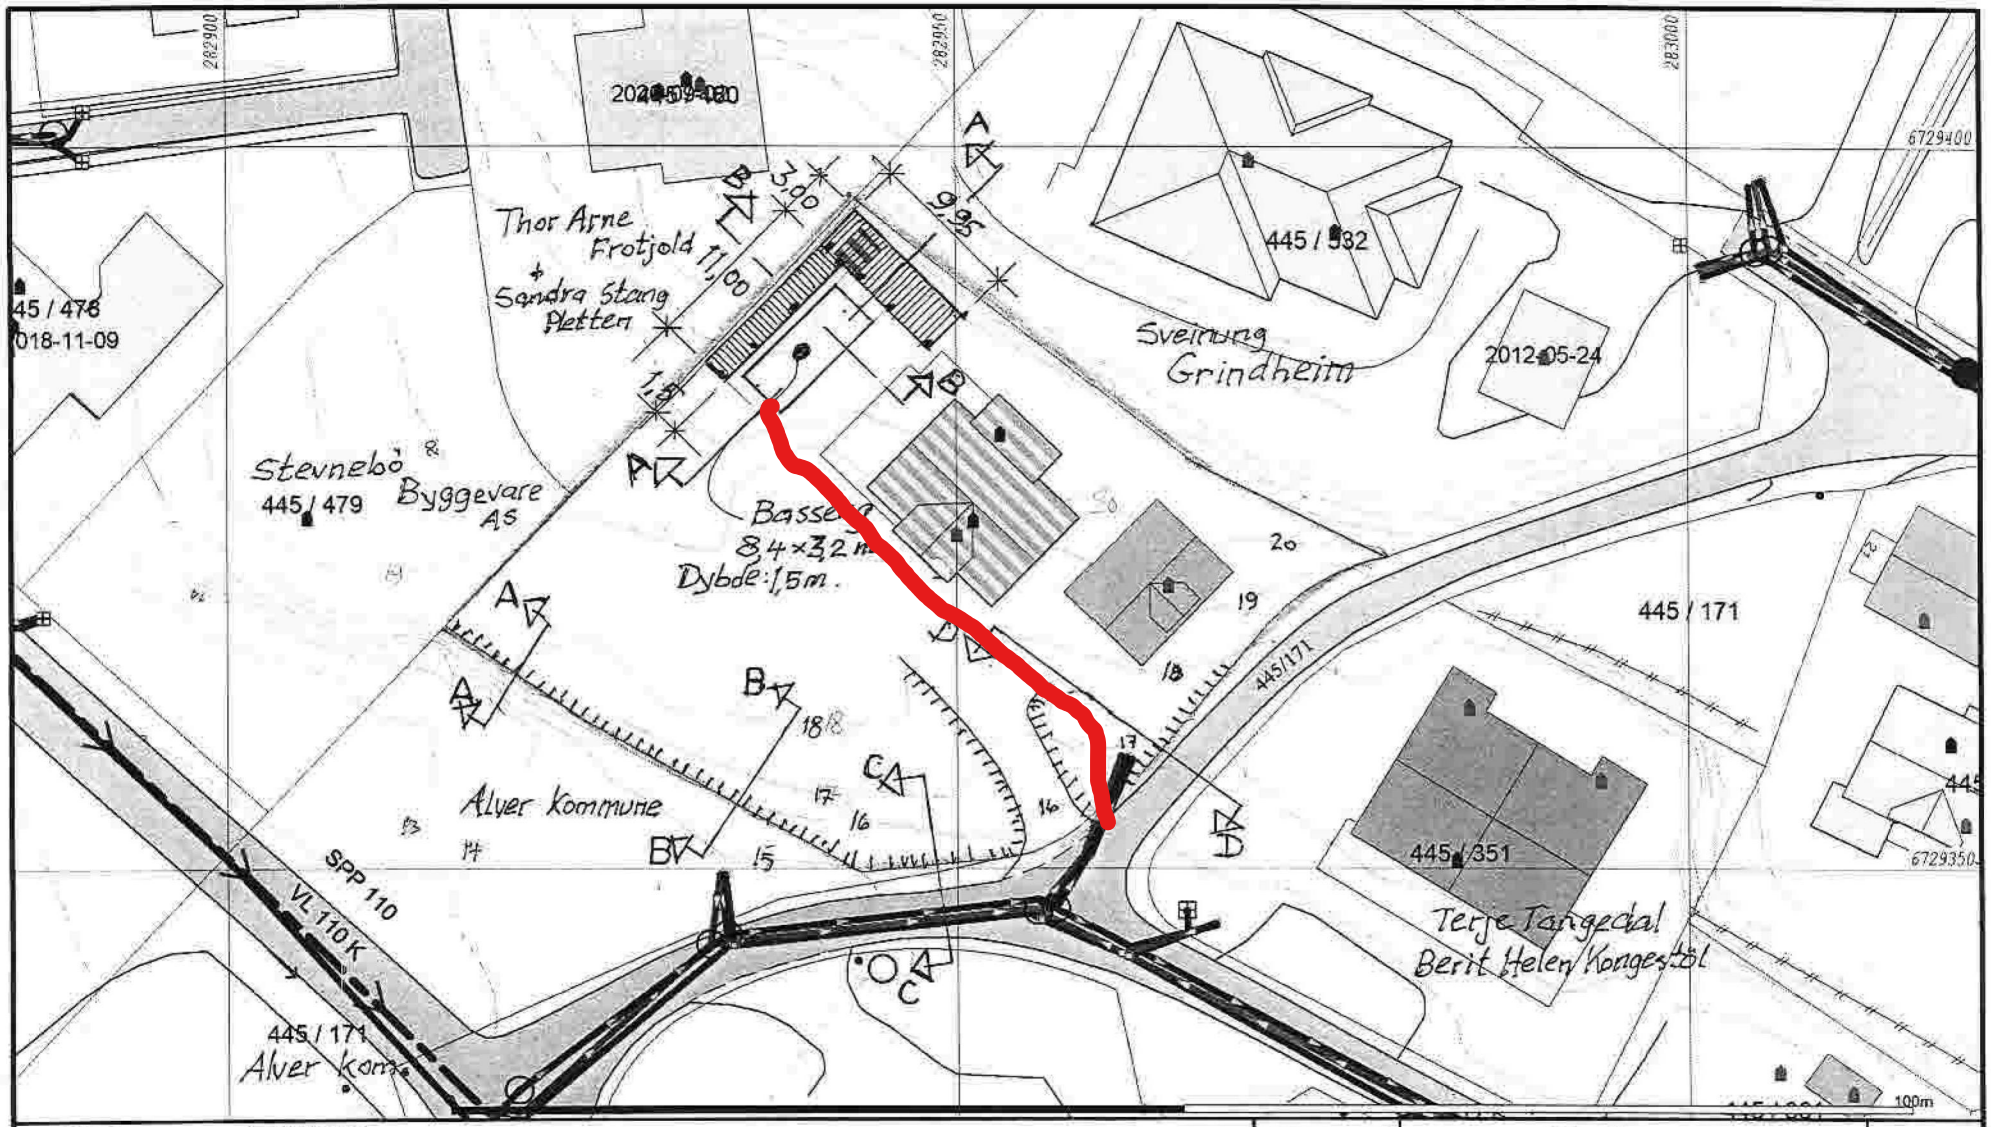

— Målte Grenser
– – Registrerte Grenser
Udefinert grenser
Terrengmålte grense
Konstruert grensepunkt
Bolig
Bustad m/leilighet
Våningshus
Større bustader
Hytte/feriehus
Garasje/uthus
Industribygg
Andre bygg

Beliggenhet og høyder må oppfattes som orienterende.
Koordinatsystem: UTM(EUREF89) - SONE 32 (EPSG:32632)
Høydesystem: (EPSG:)

Alver kommune
Kart og Oppmåling

Grunnkart m/VA.

Dato: 2021.06.01
Sign: SSO

G.nr. 445, b.nr. 352.

N

Målestokk 1:500

14.6.2021