

Marta Berit Kjetland Riise
Eitrheimsvegen 96
5750 ODDA

Referanser:
Dykkar:
Vår: 21/4990 - 21/54330


Saksbehandlar:
Anngunn Marie Gullbrå
anngunn.gullbra@alver.kommune.no

Dato:
17.08.2021

Melding om registrert bygning som er unntatt søknadsplikt - GBNR 209/14 Høiland

Kommunen har registrert ferdig oppsatt skykkje i matrikkelen etter opplysningar i innsendt melding frå deg, og supplerings av opplysningar i e-post 05.08.21.

Skykkja er plassert ca i kart (fasadeliv) og bygningsopplysningane er registrert i bygningsdelen i matrikkelen.

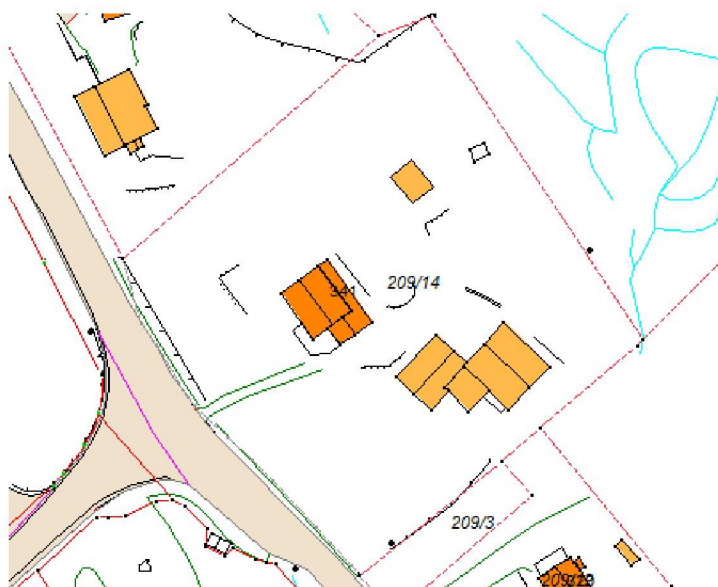

Ved denne registreringa av bygg/tilbygg utan søknadsplikt etter Pbl §20-5 i kart og matrikkel, er det ikkje vurdert om oppsett bygg/ tilbygg oppfyller vilkåra til fritak frå søknadsplikt.

Vedlagt er matrikkelrapport som viser kva opplysningar som er registrert om bygget.

Slik eg nevnte i mangelbrevet var det brukt bygningstype på bustadhuset som ikkje var rett etter dagen tilhøve.

Bygningstypen på bustadhuset er difor no endra frå type 163 Våningshus benytta til fritidshus til type 162 heilårsbustad benyttes som fritidsbustad.

Dette til orientering.

Med vennleg helsing
Alver kommune, Kart og oppmåling

Anngunn Marie Gullbrå
avdelingsingeniør

Dette dokumentet er elektronisk godkjent og har difor ingen signatur.

Vedlegg:

209-14-skykkje

Mottakarar:

Marta Berit Kjetland Riise

Eitrheimsvegen 96

5750

ODDA