

SITUASJONSKART

Gnr/Bnr:
 Adresse:
 Eigar/søkar:
 Kvalitet :


Gjeldande plan :
 Planformål :
 Vår referanse:
 Sign.



Målestokk: 1:500
 Dato: 04.08.2021



- // Gjerde
- - - Usikker eigedomsgrense
- Målt eigedomsgrense
- Bolighus
- Andre bygg

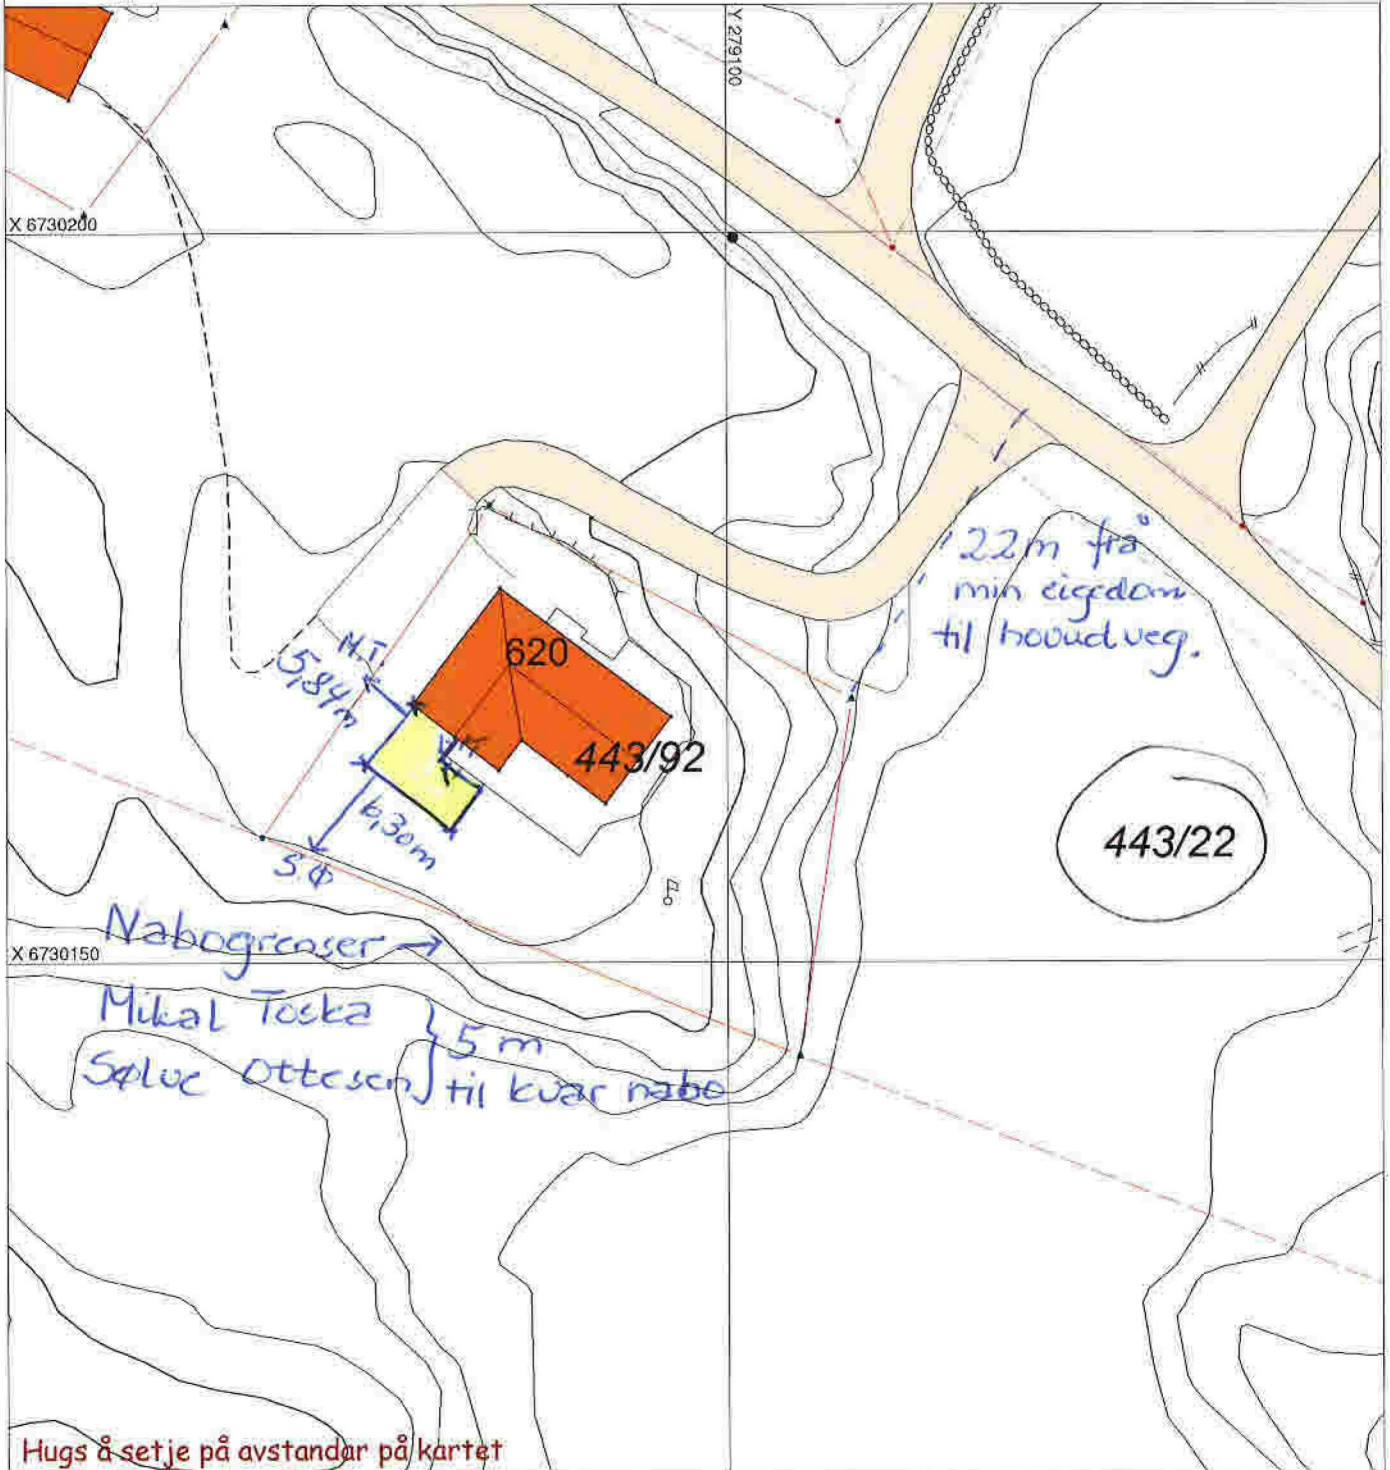

Hugs å setje på avstandar på kartet

SITUASJONSPLAN

Tiltak

Underskrift Situasjonsplan _____ Dato _____