

Melding om bygning eller tilbygg som er unntatt søknadsplikt


Dette skjemaet skal brukes for å melde fra til kommunen om at du har bygget en bygning eller et tilbygg som er unntatt søknadsplikt.

Kryss av for hva som skal meldes inn:					
<input type="checkbox"/>	Tilbygg inntil 15 m				
<input checked="" type="checkbox"/>	Bygning mellom 15 - 50 m ²				
Underkategori (ett kryss):					
<input checked="" type="checkbox"/>	Garasje eller uthus til bolig	<input type="checkbox"/>	Garasje eller uthus til fritidsbolig	<input type="checkbox"/>	Fiskeri- eller landbruksbygning
Annen type bygning, beskriv:		<input type="text"/>			

Informasjon om eiendommen:
Eier:
Atle Holmen og Christine Aalhus
Adresse:
Tjørnavegen 35
Gårdsnummer (du kan finne gårdsnummer ved å søke opp adresse på www.seeiendom.no)
322
Bruksnummer (du kan finne bruksnummer ved å søke opp adresse på www.seeiendom.no)
197
Festenummer (gjelder kun hvis festetomt):
Seksjonsnummer (gjelder kun hvis sameie):

Informasjon om bygningen eller tilbygget:			
Bruksareal (BRA): Innvending areal (areal innenfor ytterveggene)	25,9	m ²	Dato for ferdigstillelse: (dag.mnd.år)
			0 1 0 7 2 0 2 1

Legg ved et kart hvor tilbygget eller bygningen er tegnet inn:
Slik gjør du:
Bruk et kartutsnitt over eiendommen for å tegne inn hvor bygningen eller tilbygget er plassert.
Kartet kan for eksempel være:
– et situasjonskart fra kommunen
– et kart fra kommunens nettside
– et kartutsnitt fra www.seeiendom.no
Vi anbefaler at du:
– tegner inn et omriss av bygningen eller tilbygget
– oppgir hvor mange meter det er fra bygningen/tilbygget til nabogrensa.
Kartet som viser plasseringen sendes til kommunen sammen med dette meldingsskjemaet.

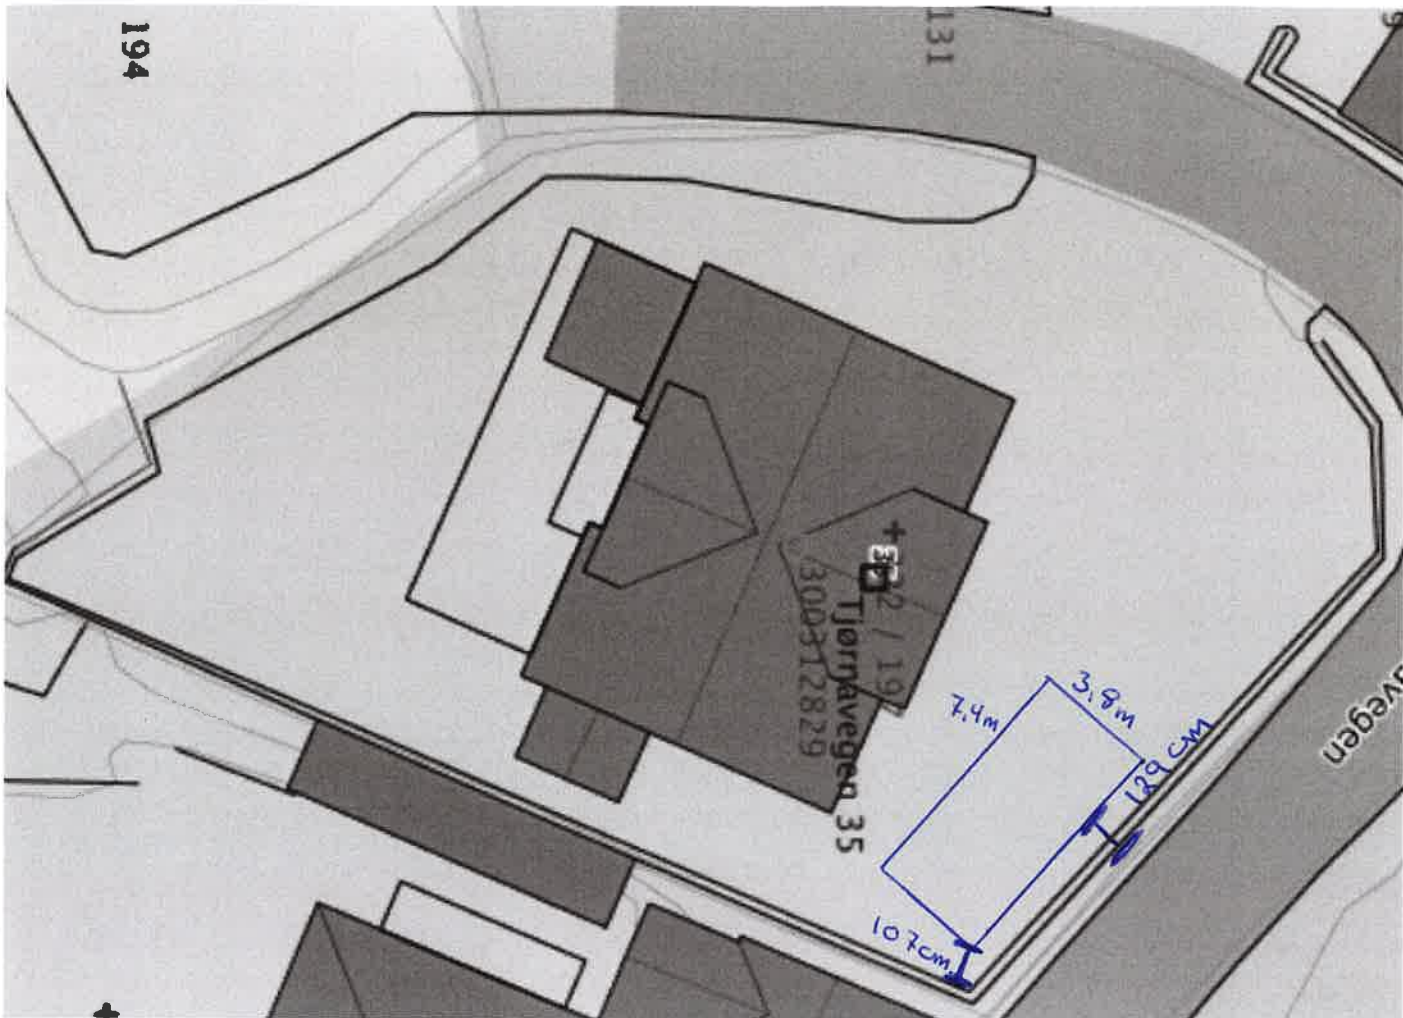

107

830