

Alver kommune  
Are Frøysland Grande  
Postboks 4  
5906 FREKHAUG

Referanser:  
Dykkar:  
Vår: 21/6787 - 21/52218

Saksbehandlar:  
Linda Hammersvik Folkestad  
linda.folkestad@alver.kommune.no

Dato:  
04.08.2021

## **Uttale søknad om dispensasjon fra byggegrensa mot veg - gbnr 102/131 Vabø**

**Tiltak:** oppføring mur langs kommunal veg  
**Byggjestad:** Gbnr: 102/131  
**Tiltakshavar:** Linda Mongstad Hindenes og Svein-Andre Hindenes  
**Ansvarleg søker:** Majo Egedom AS

Saka gjeld søknad om oppføring av einebustad på gbnr 102/131. Bustaden er plassert innanfor regulert byggegrense, medan det skal etablerast støttemur i strid med byggegrensa både mot kommunal veg og fellesområdet AF3. Mur skal plasserast med avstand 1 meter til nabogrense. Det er søkt om dispensasjon.

Det er gitt løyve til etablering av avkjørsle til kommunal veg i vedtak datert 18.05.2021 i sak 21/3905.

### **Planstatus**

Egedommen ligg i regulert område innanfor det som i reguleringsplanen for Vabø bustadfelt gnr. 102 bnr. 8, 50 og 66, planid. 1263 – 26102006, er definert som byggeområde for bustadar.


### **Uttale:**

Alver kommune finn det forsvarleg å gje dispensasjon fra byggegrense mot kommunal veg på vilkår:

- Mur skal være plassert slik at den ikke kjem i konflikt med siktsoner og andre tekniske krav som er satt til avkjørsla. Dersom mur kjem i siktsoner skal maks høgde være under 0,5 meter slik at krav til sikring ikke vert utløyst (jf. TEK17 §8-3 3.ledd bokstav b). Innsendt situasjonsplan viser ikke at krav til sikt er stettet.
- Der mur vert plassert utanfor siktzone, skal grøfteareal mellom mur og kant kommunal veg være opparbeida slik at området ikke innbyr til parkering eller hensetting av andre sikt-hindringar.

### **Alver kommune**

Postboks 4, 5906 Frekhaug post@alver.kommune.no Kontonummer: 3207 29 30559  
Innbyggjarservice: +47 56 37 50 00 www.alver.kommune.no Organisasjonsnummer: 920 290 922

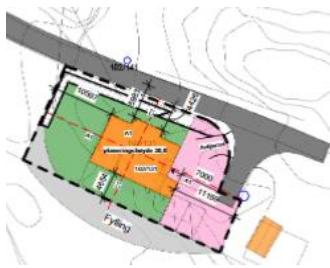

- Minste avstand mellom ytterkant mur og kant kommunal veg mur skal være minimum 1.0 meter.
- Alver kommune fråseier seg alt ansvar for skader på byggverk som vert plassert innanfor byggegrense mot veg. Dersom det under drift og vedlikehald av kommunal veg oppstår skade på mur, er dette kommunen uvedkommande. Eigar av mur skal sjølv sørge for og påkoste utbetring av eventuelle skader.

Med helsing

Alver kommune Samferdsel, veg-, vatn-  
avløp-forvaltning

Arne Helgesen  
Avdelingsleiar

Linda Hammersvik Folkestad  
Ingeniør

*Dette dokumentet er elektronisk godkjent og har difor ingen signatur.*

**Mottakarar:**

Alver kommune

Postboks 4

5906

FREKHAUG