



Lars Nedrelid
Postboks 9 Skjoldtun
5813 BERGEN

Referanser:
Dykkar:
Vår: 21/6512 - 21/56065


Saksbehandlar:
Anngunn Marie Gullbrå
anngunn.gullbra@alver.kommune.no

Dato:
25.08.2021

Melding om ført frittliggende bygning som er unntatt søknadsplikt - gbnr 353/19 Bratshaug

Kommunen har registrert ferdig oppsatt bod i matrikkelen etter opplysningar i innsendt melding frå deg.

Boden er plassert ca i kart (fasadeliv) og bygningsopplysningane er registrert i bygningsdelen i matrikkelen.

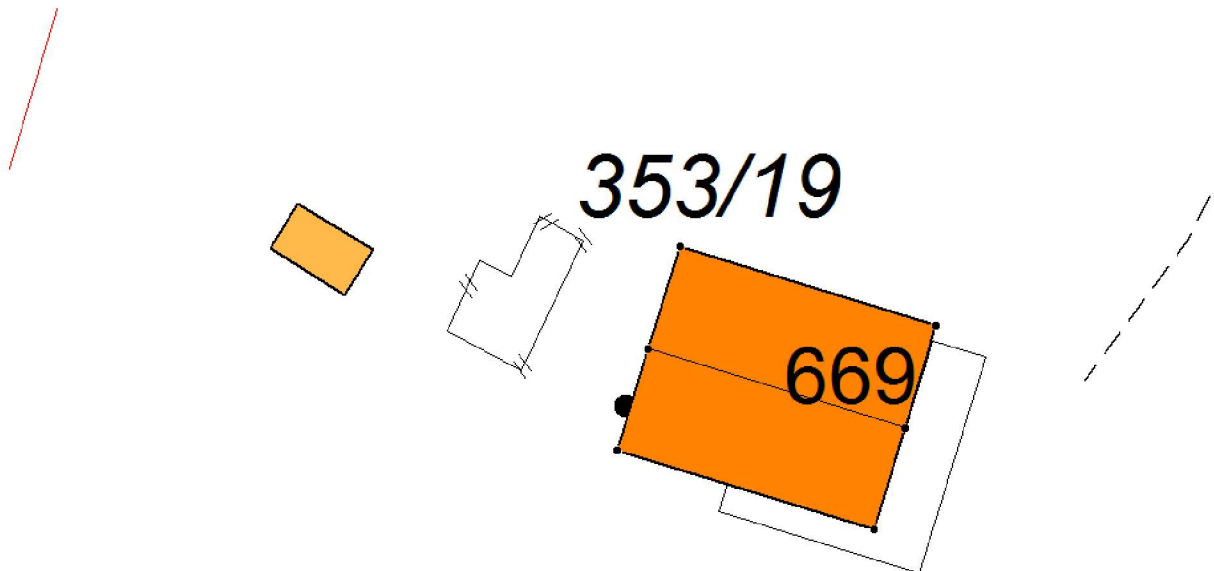

Ved denne registreringa av bygg/tilbygg utan søknadsplikt etter Pbl §20-5 i kart og matrikkel, er det ikkje vurdert om oppsett bygg/ tilbygg oppfyller vilkåra til fritak frå søknadsplikt.

Vedlagt er matrikkelrapport som viser kva opplysningar som er registrert om bygget/tilbygget.

Med vennleg helsing
Alver kommune, Kart og oppmåling

Anngunn Marie Gullbrå
avdelingsingeniør

Dette dokumentet er elektronisk godkjent og har difor ingen signatur.

Vedlegg:
353-19- bod

Mottakarar:
Lars Nedrelid

Postboks 9 Skjoldtun

5813

BERGEN