

Asle Hindenes  
Breivika 9  
5993 OSTEREIDET

Referanser:  
Dykkar:  
Vår: 21/6556 - 21/56096


Saksbehandlar:  
Anngunn Marie Gullbrå  
anngunn.gullbra@alver.kommune.no

Dato:  
25.08.2021

## Melding om registrert tilbygg som ikkje er søknadspliktig - gbnr 239/85 Eknes ytre

Kommunen har registrert ferdig oppsatt tilbygg til garasje i matrikkelen etter opplysningar i innsendt melding frå deg.

Tilbygget er plassert ca i kart ( takflate) og bygningsopplysningane er registrert i bygningsdelen i matrikkelen.

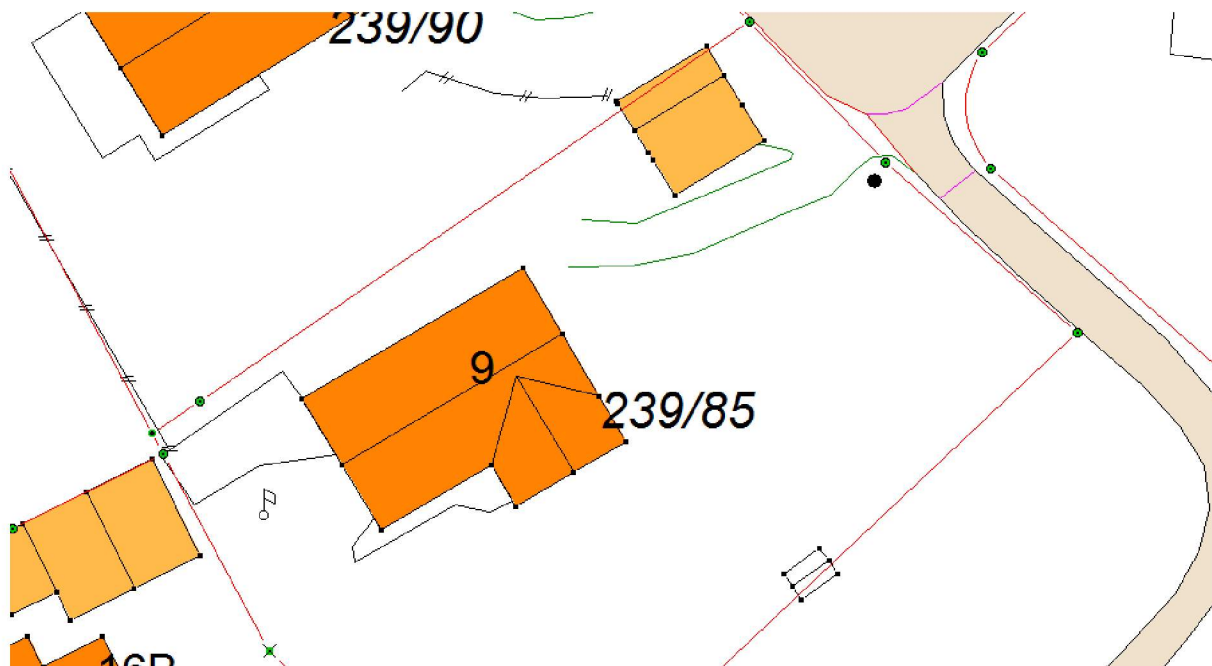

Ved denne registreringa av bygg/tilbygg utan søknadsplikt etter Pbl §20-5 i kart og matrikkel, er det ikkje vurdert om oppsett bygg/ tilbygg oppfyller vilkåra til fritak frå søknadsplikt.

Vedlagt er matrikkelrapport som viser kva opplysningar som er registrert om tilbygget.

Med vennleg helsing  
Alver kommune, Kart og oppmåling

Anngunn Marie Gullbrå  
avdelingsingeniør

*Dette dokumentet er elektronisk godkjent og har difor ingen signatur.*

**Vedlegg:**

239-85-tilbygg garasje

**Mottakarar:**

Asle Hindenes

Brevika 9

5993

OSTEREIDET