5

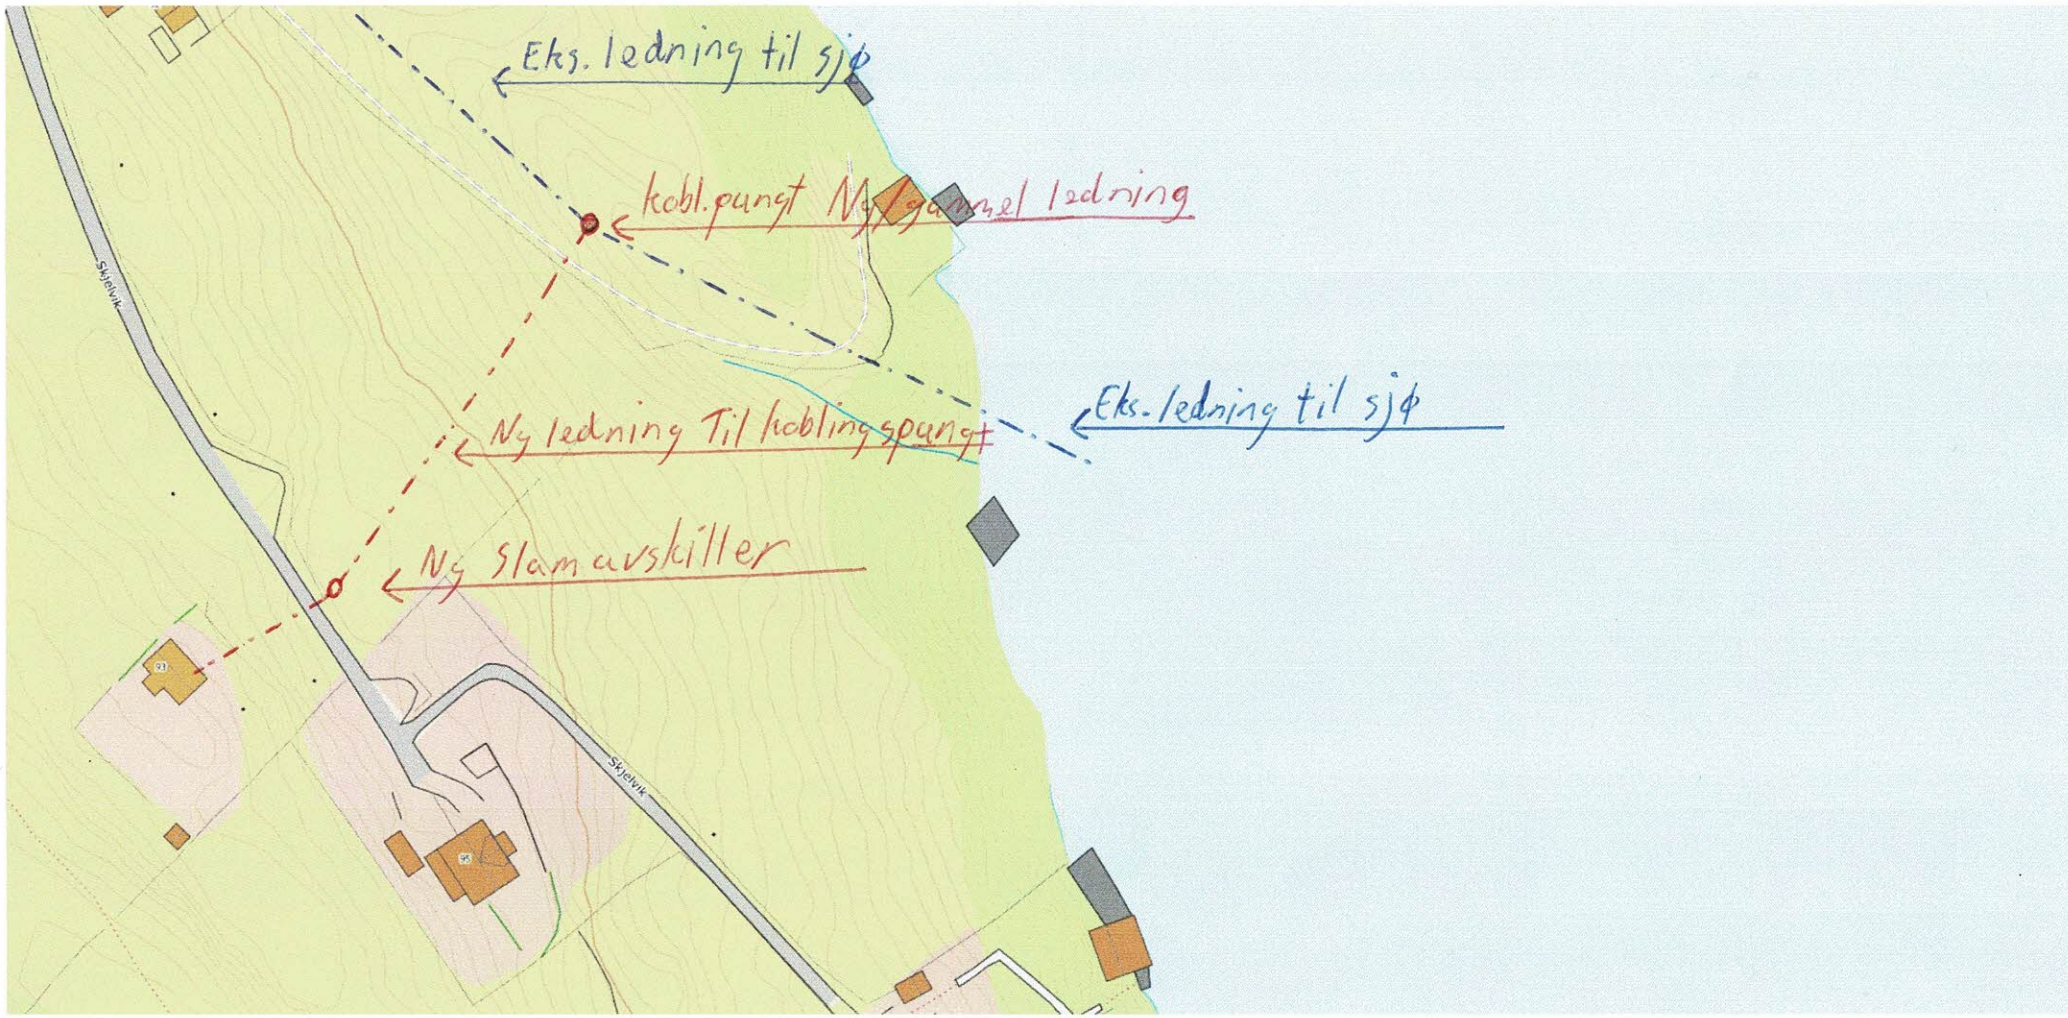
Eks. ledning til sjø
kobl.punkt Ny/gammel ledning
Eks. ledning til sjø
Ny ledning Til kobling punkt
Ny Slamavskiller
Skjelvik
Skjelvik