


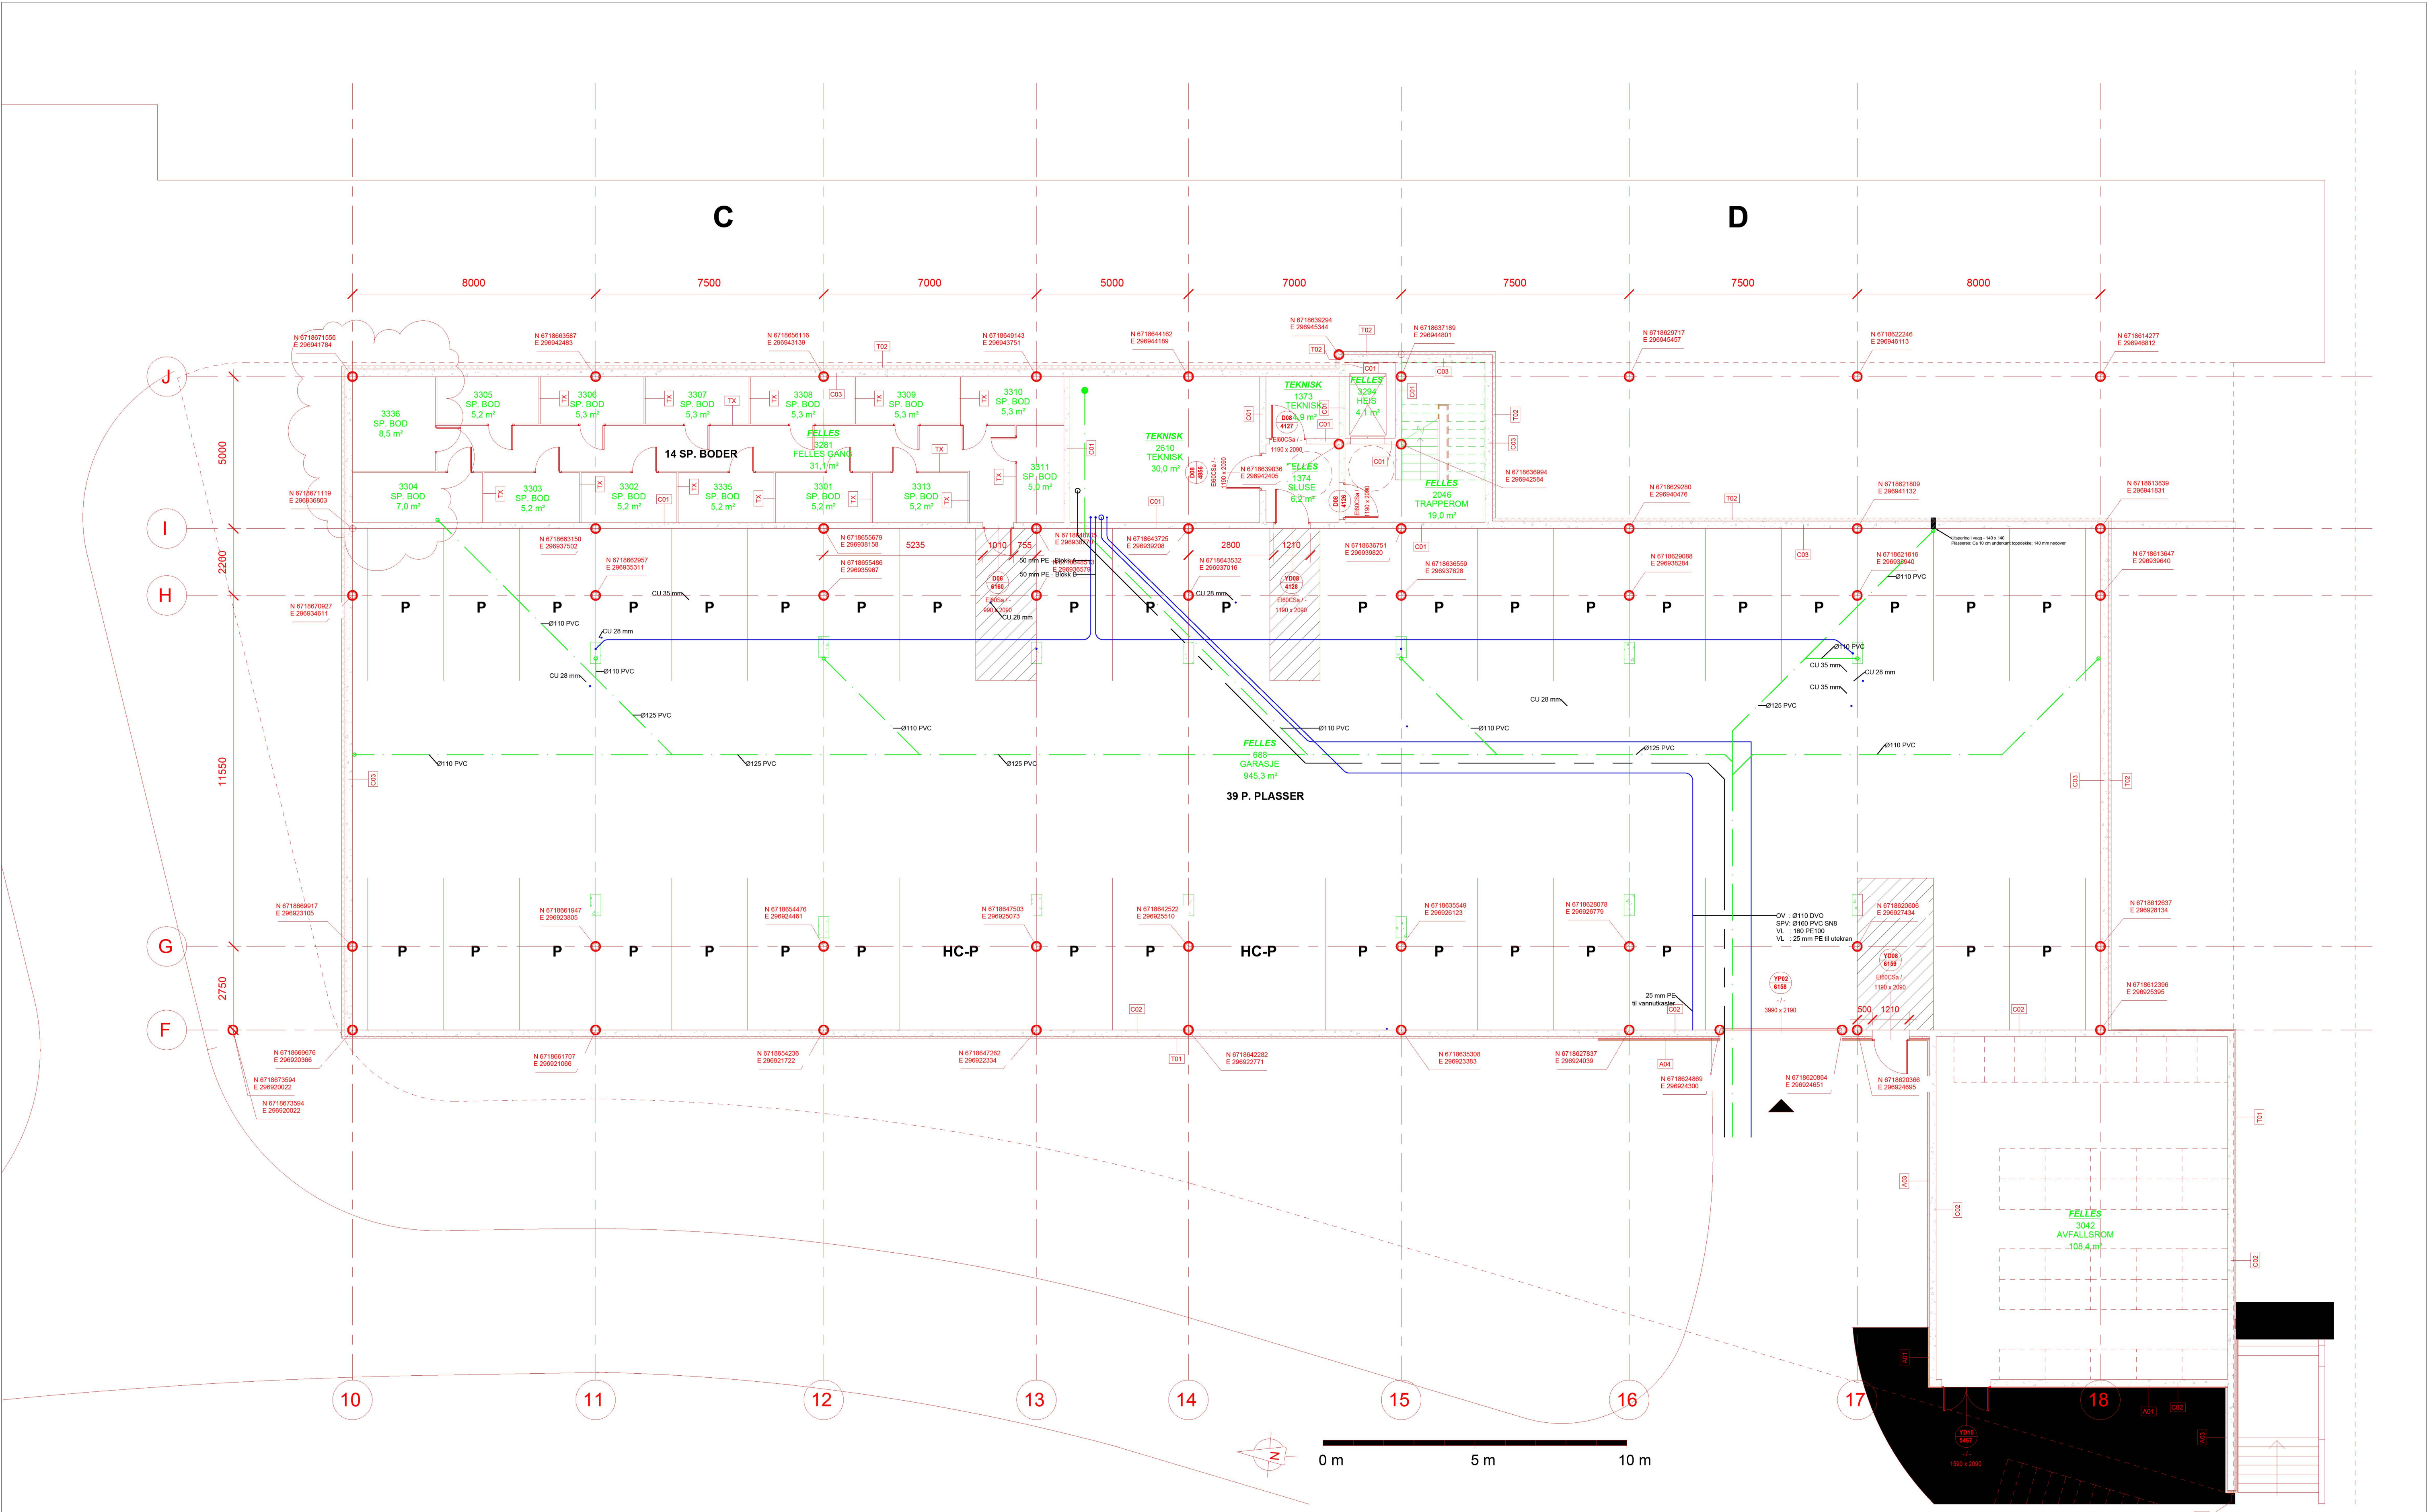

Oppdrag Lonåsen - Langheiane B9		Oppdrag nr.	Målestokk				
Oppdragsgiver Orion Prosjekter		Dato 05.11.2019	A1 - 1:100				
Gbnr 188/176 - Lindås Kommune Plan U - Hus C/D - Grunnledninger Lindås Rør & Sanitær AS				Erst. for		Erst. av	
				Tegningsnr. VVS U.CD.01.01		Rev. nr.	
Henvvisninger		Tegnet av H.Milde Nævdal	Godkjent av	Filnavn vvs - bygg c og d - underlag.dwg			

01	26.06.21	AS-Buildt tegning Plan 0	H.M.N.						
REV.	DATE	REVISJONS TEKST	TEGN.	SAKSB.	KONTR.	DATE	EGD.KJ.		