


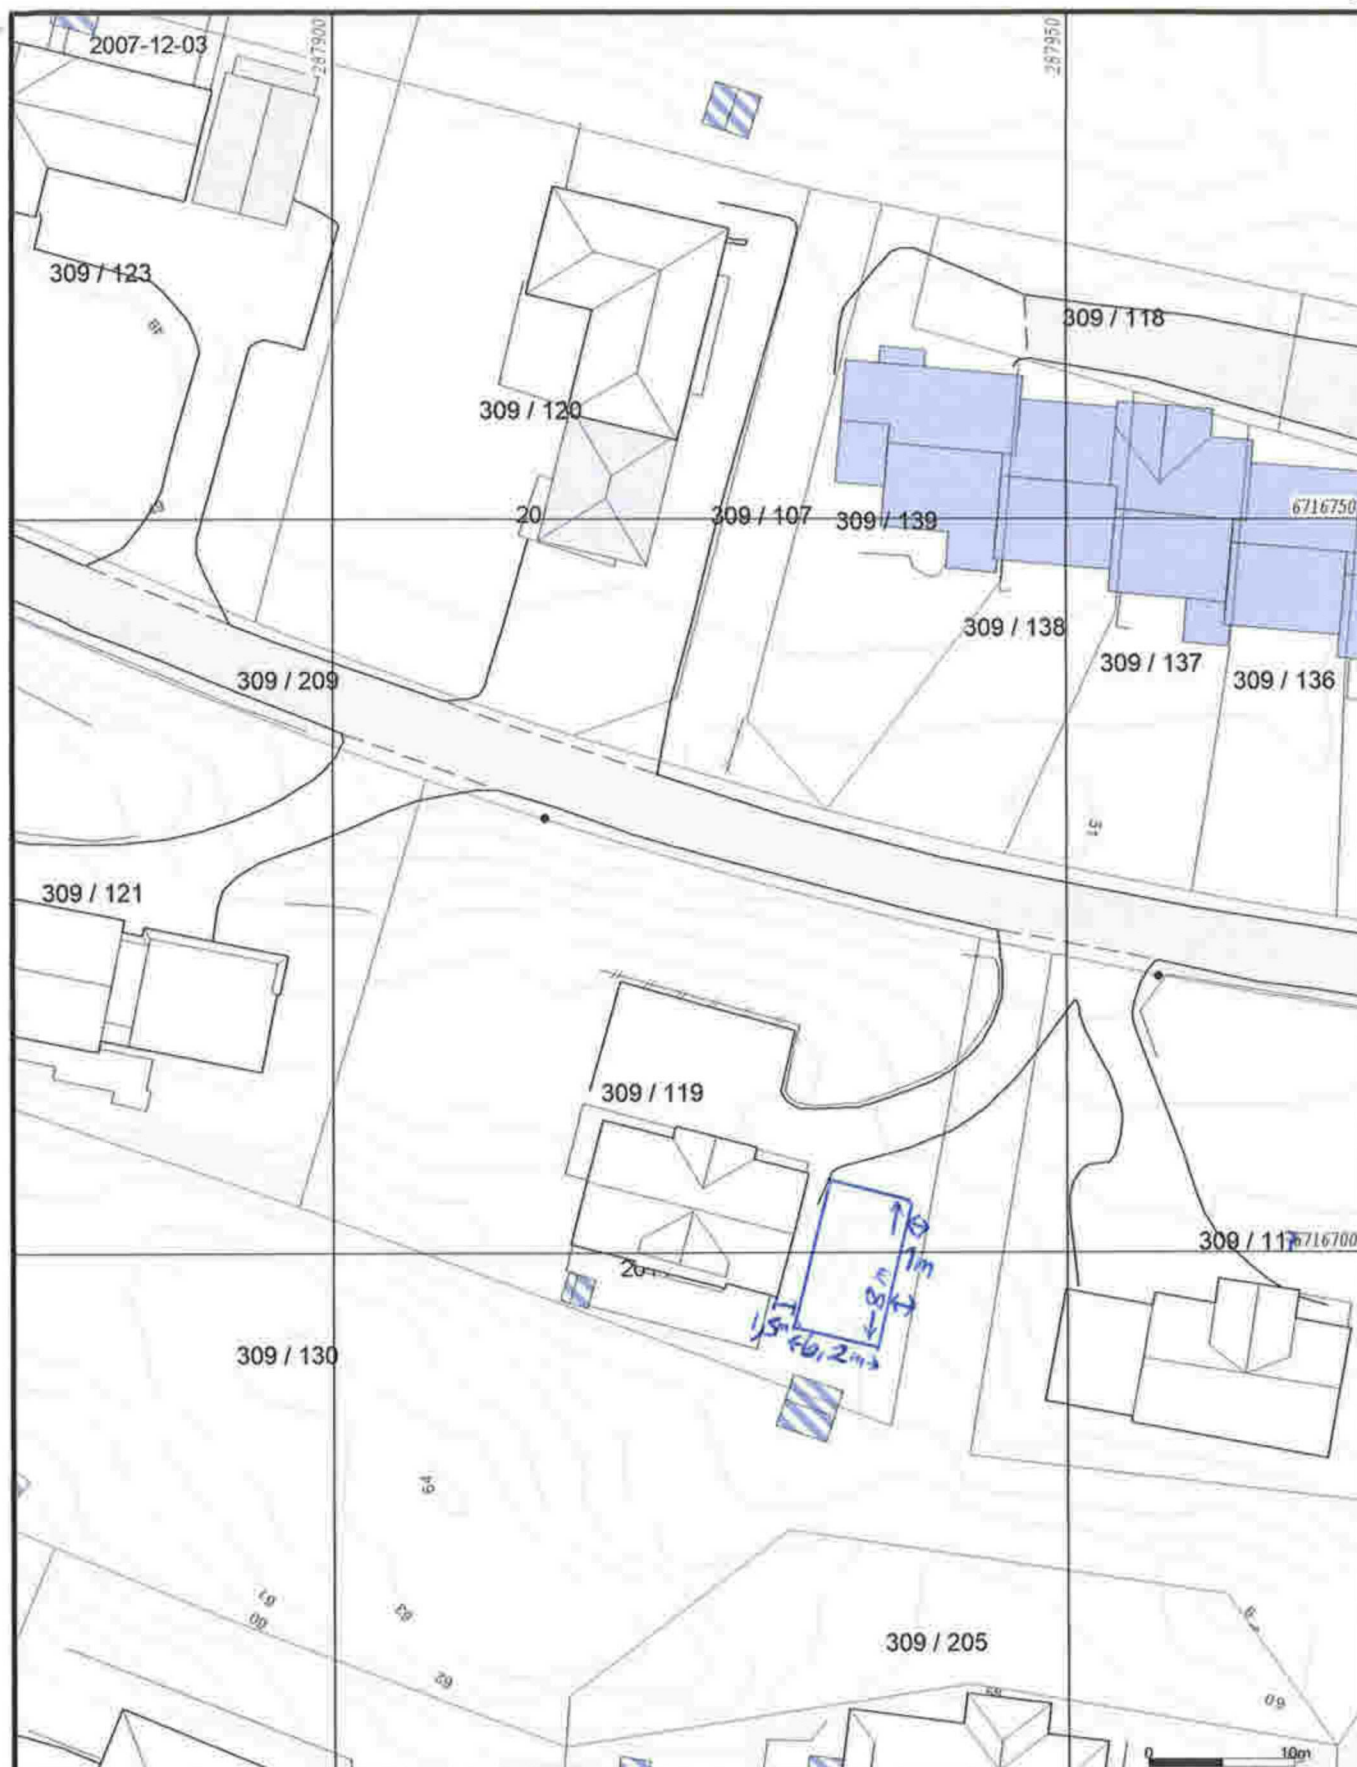

- | | | | | | | |
|-----------------|-----------------------|---------------------|-----------------------|--------------------------|--------|-----------------------|
| — Målte Grenser | — Registrerte Grenser | — Udefinert grenser | — Terrengmålte grense | — Konstruert grensepunkt | — Bølg | — Bostad ivaretagelse |
| | | | | | | |
| | | | | | | |

- | |
|-----------------|
| Våningshus |
| Større bustader |
| Hytte/feriehus |
| Garasje/uthus |
| Industri/lager |
| Andre bygg |

Beliggenhet og høyder må oppfattes som orienterende.
 Koordinatsystem: UTM(EUREF89) - SONE 32 (EPSG:32632)
 Høydesystem: (EPSG:)



Alver kommune
Kart og Oppmåling

Dato: 2021.01.12

Rygg: IIII



Målestokk
1:500