


Kartet over syner avstandar til nabogrense og offentlig veg. Naboar vert ikkje berørt pga. avstand.

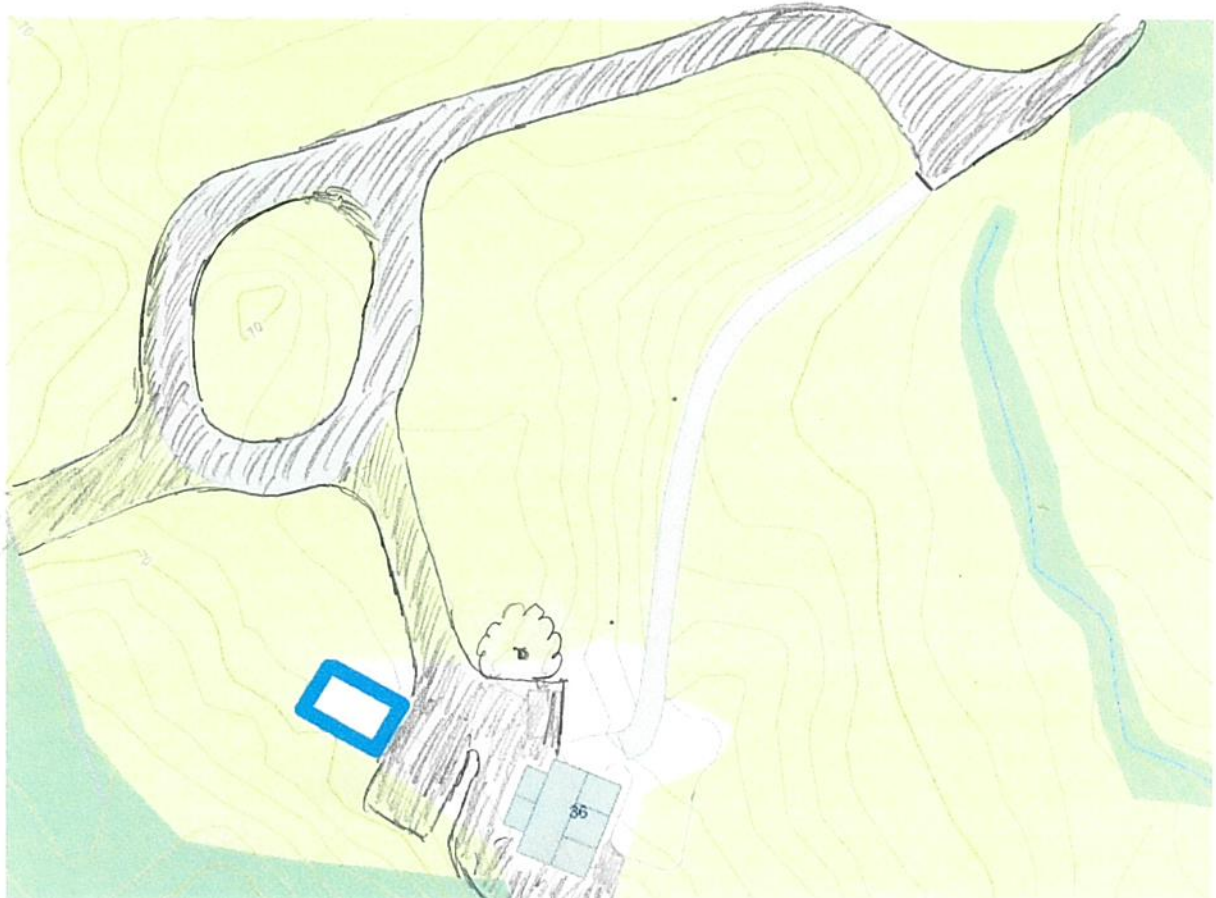

Kartet syner tiltaket med blå linje. Avstand til våningshuset er 15 meter. Det er i dag tilkomst med ny veg frå rundkøyring.

SITUASJONSKART