



Kommune: 4631 - ALVER

Gardsnummer: 202

Bruksnummer: 49

Utskriftsdato/klokkeslett: 30.08.2021 kl. 13:17

Produsert av: Liv Berit Ones

30.08.2021 Liv Berit Ones



Dette dokumentet viser resultatet av Arealoverføring ført 30.06.2021.

#### Orientering om relevant utdrag av matrikkelen

Eit relevant utdrag av matrikkelen viser deler av opplysningane som registrert om matrikkeleiningane (eigedommane). Utdraget viser kva slags endringar som er gjort i matrikkelen knytt til ei forretning, som t.d. kva for grenser som vart behandla. Relevant utdrag av matrikkelen er heimla i Forskrift om eiendomsregistrering av 26. juni 2009 § 9.

Du kan kontakte kommunen for å få komplett matrikkelbrev, dersom du vil sjå alle opplysningar som er registrert om matrikkeleininga.

#### Om heilskap og nøyaktighet i relevant utdrag av matrikkelbrevet

Matrikkelen vart etablert ved konvertering av data frå tidlegare register. Det kan variere kor gode slike data er med omsyn til heilskap og nøyaktighet. I enkelte tilfelle kan grensepunkt og grenselinjer mangle heilt eller delvis, eller vere feil registrerte. Det kan også vere feil og manglar ved registrert bygnings- og adresseinformasjon. Heilskap og kartfestingsnøyaktighet er oftast betre innanfor enn utanfor tettbygde strøk. Ver merksam på at oppgjeve areal for mange matrikkeleiningar og bygg er usikre.

For utfyllande informasjon: [www.kartverket.no/utdragmatrikkel](http://www.kartverket.no/utdragmatrikkel)

## Matrikkeleining

Matrikkeleiningstype: Grunneigedom  
Bruksnamn: Nyheim  
Etableringsdato: 02.12.1949  
Skyld: 0,01  
Er tinglyst: Ja  
Har festegrunnar: Nei  
Er seksjonert: Nei

## Arealrapport

Tekst  
Utrekna areal for 202 / 49  
Areal  
Kommentar  
1 344,8 m<sup>2</sup>

## Eigarforhold

### Tinglyste eigarforhold

Rolle	Status	Føds.d./org.nr	Namn	Brukseinin	Adresse	Andel
Heimelshavar		110483	HAUGLAND CHARLOTTE		HELLEÅSEN 1	1 / 2
Heimelshavar		090482	ÅNENSEN JØRGEN		5915 HJELMÅS HELLEÅSEN 1 5915 HJELMÅS	1 / 2

## Forretningar der matrikkeleininga er involvert

Forretning  
Forretningstype  
Årsak til feilretting

Forretningsdokumentdato  
Kommunal saksreferanse  
Nettadresse (URL)  
Annan referanse

Status  
Tinglysing  
Endra dato

Matrikkelføring  
Signatur  
Dato

Arealoverføring	21.01.2021	Tinglyst	26.08.2021	onesliv	30.06.2021
Oppmålingsforretning/arealoverføring	2020/19266	Rolle	Matrikkeleining	Arealending	
		Avgjevar	4631 - 202/4	-202,4	
		Mottakar	4631 - 202/49	202,4	
		Berørt	4631 - 202/141	0	

# Oversiktskart

Målestokk 1:20 000  
EUREF89 UTM Sone 32

6724000

6723000

6722000

299000

300000

301000

302000

303000

N

800m

Her ser du matrikkeleiningane forretninga gjeld:




# Oversiktskart for 202 / 49

Målestokk 1:1 000  
EUREF89 UTM Sone 32




# Grenser før "Arealoverføring" ført 30.06.2021

Målestokk 1:250  
EUREF89 UTM Sone 32

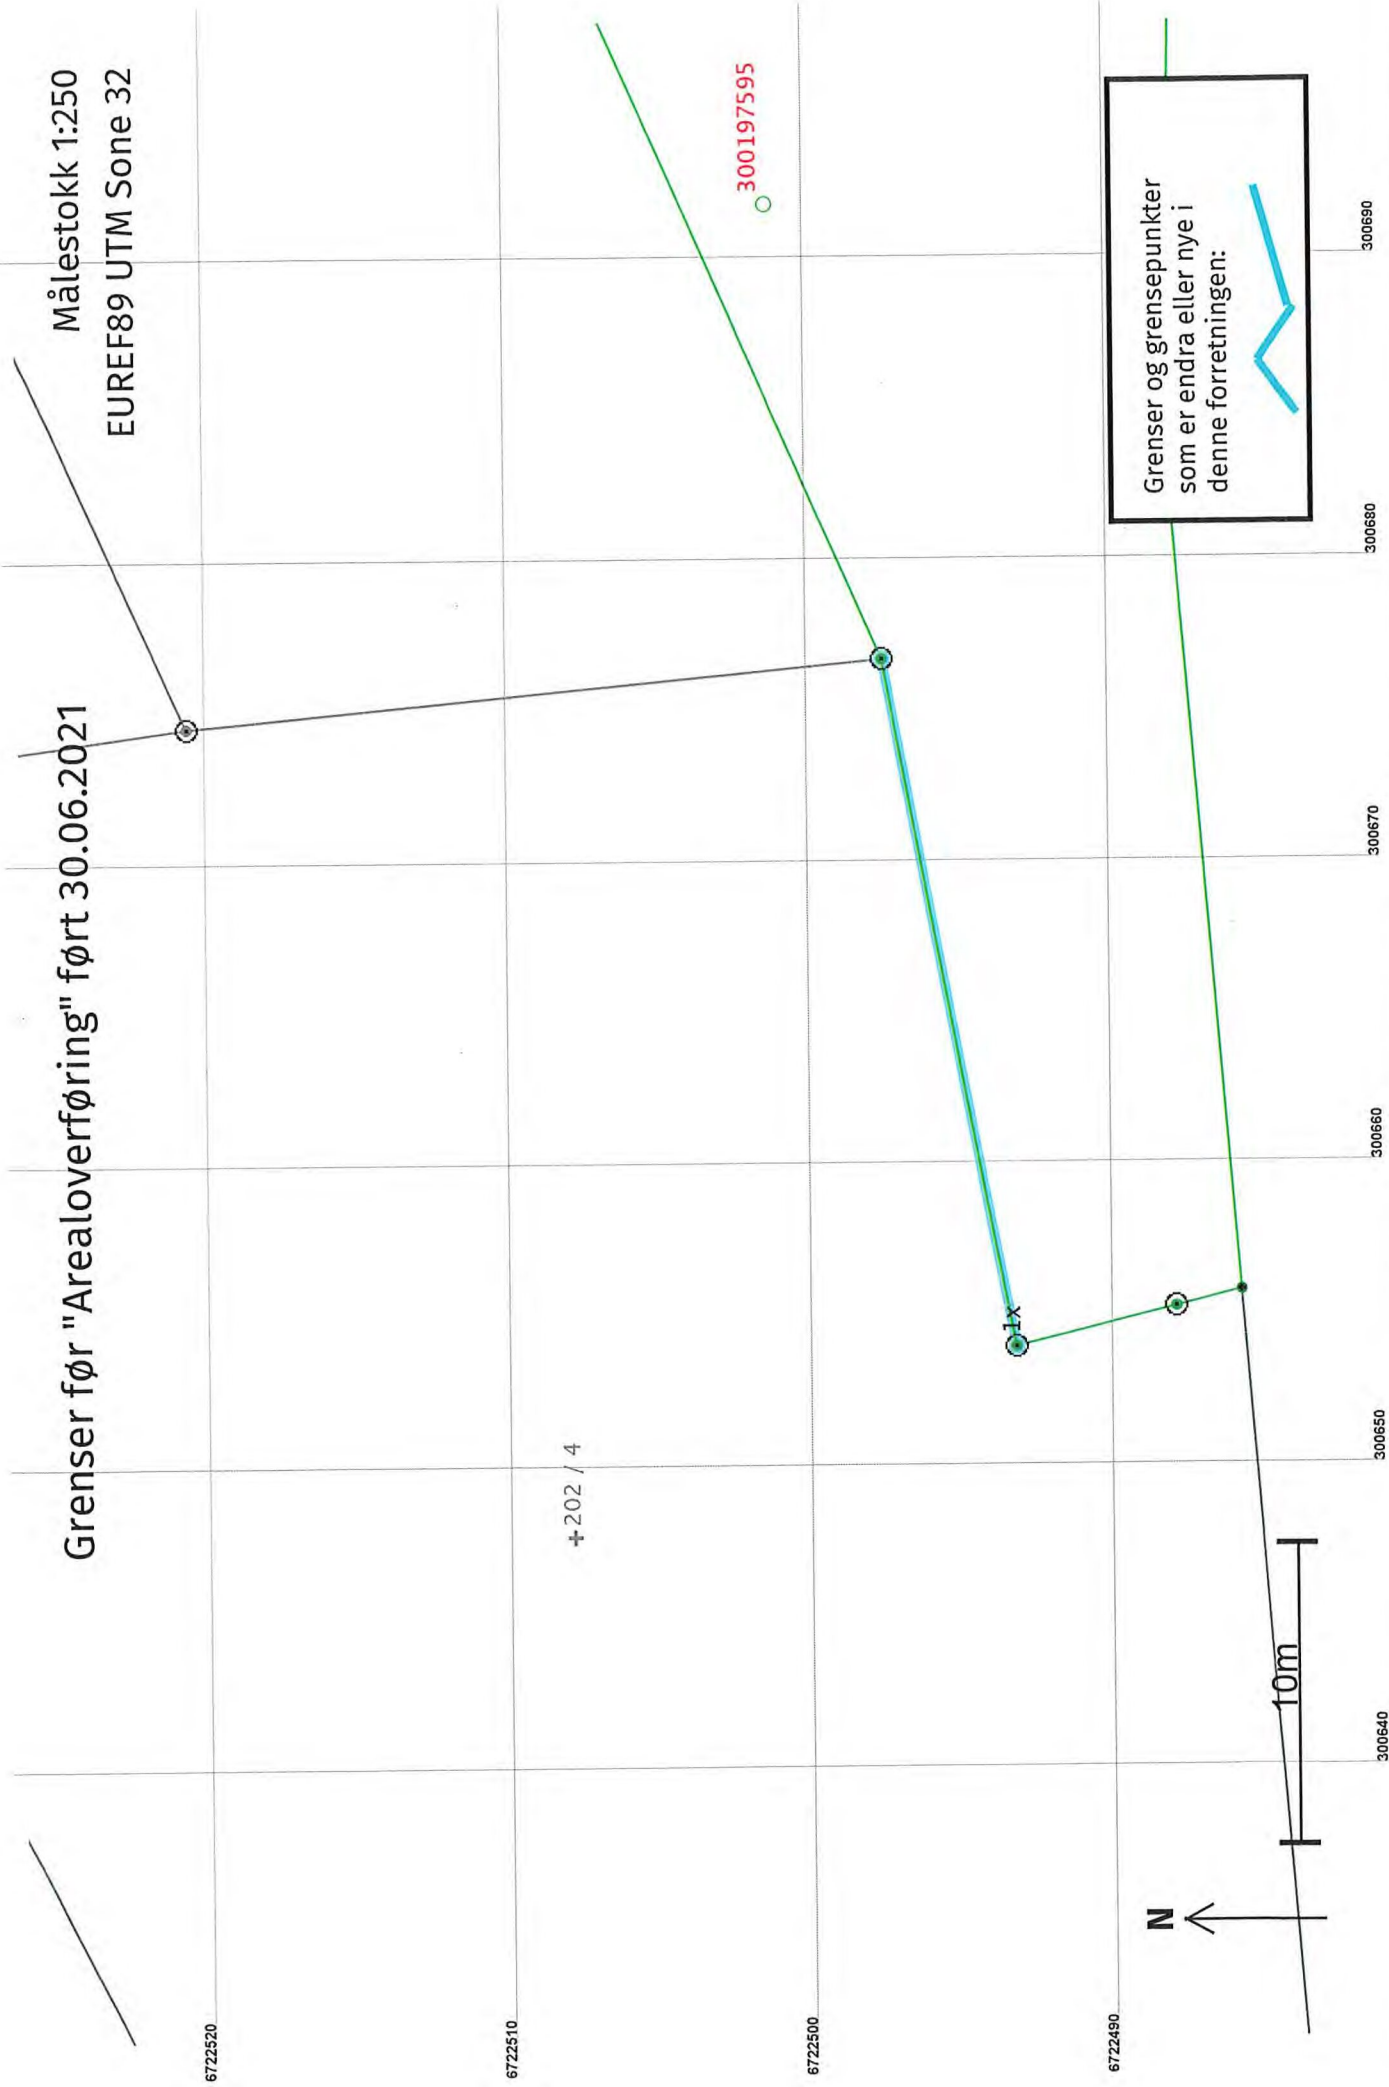

# Grenser etter "Arealoverføring" ført 30.06.2021

Målestokk 1:250  
EUREF89 UTM Sone 32

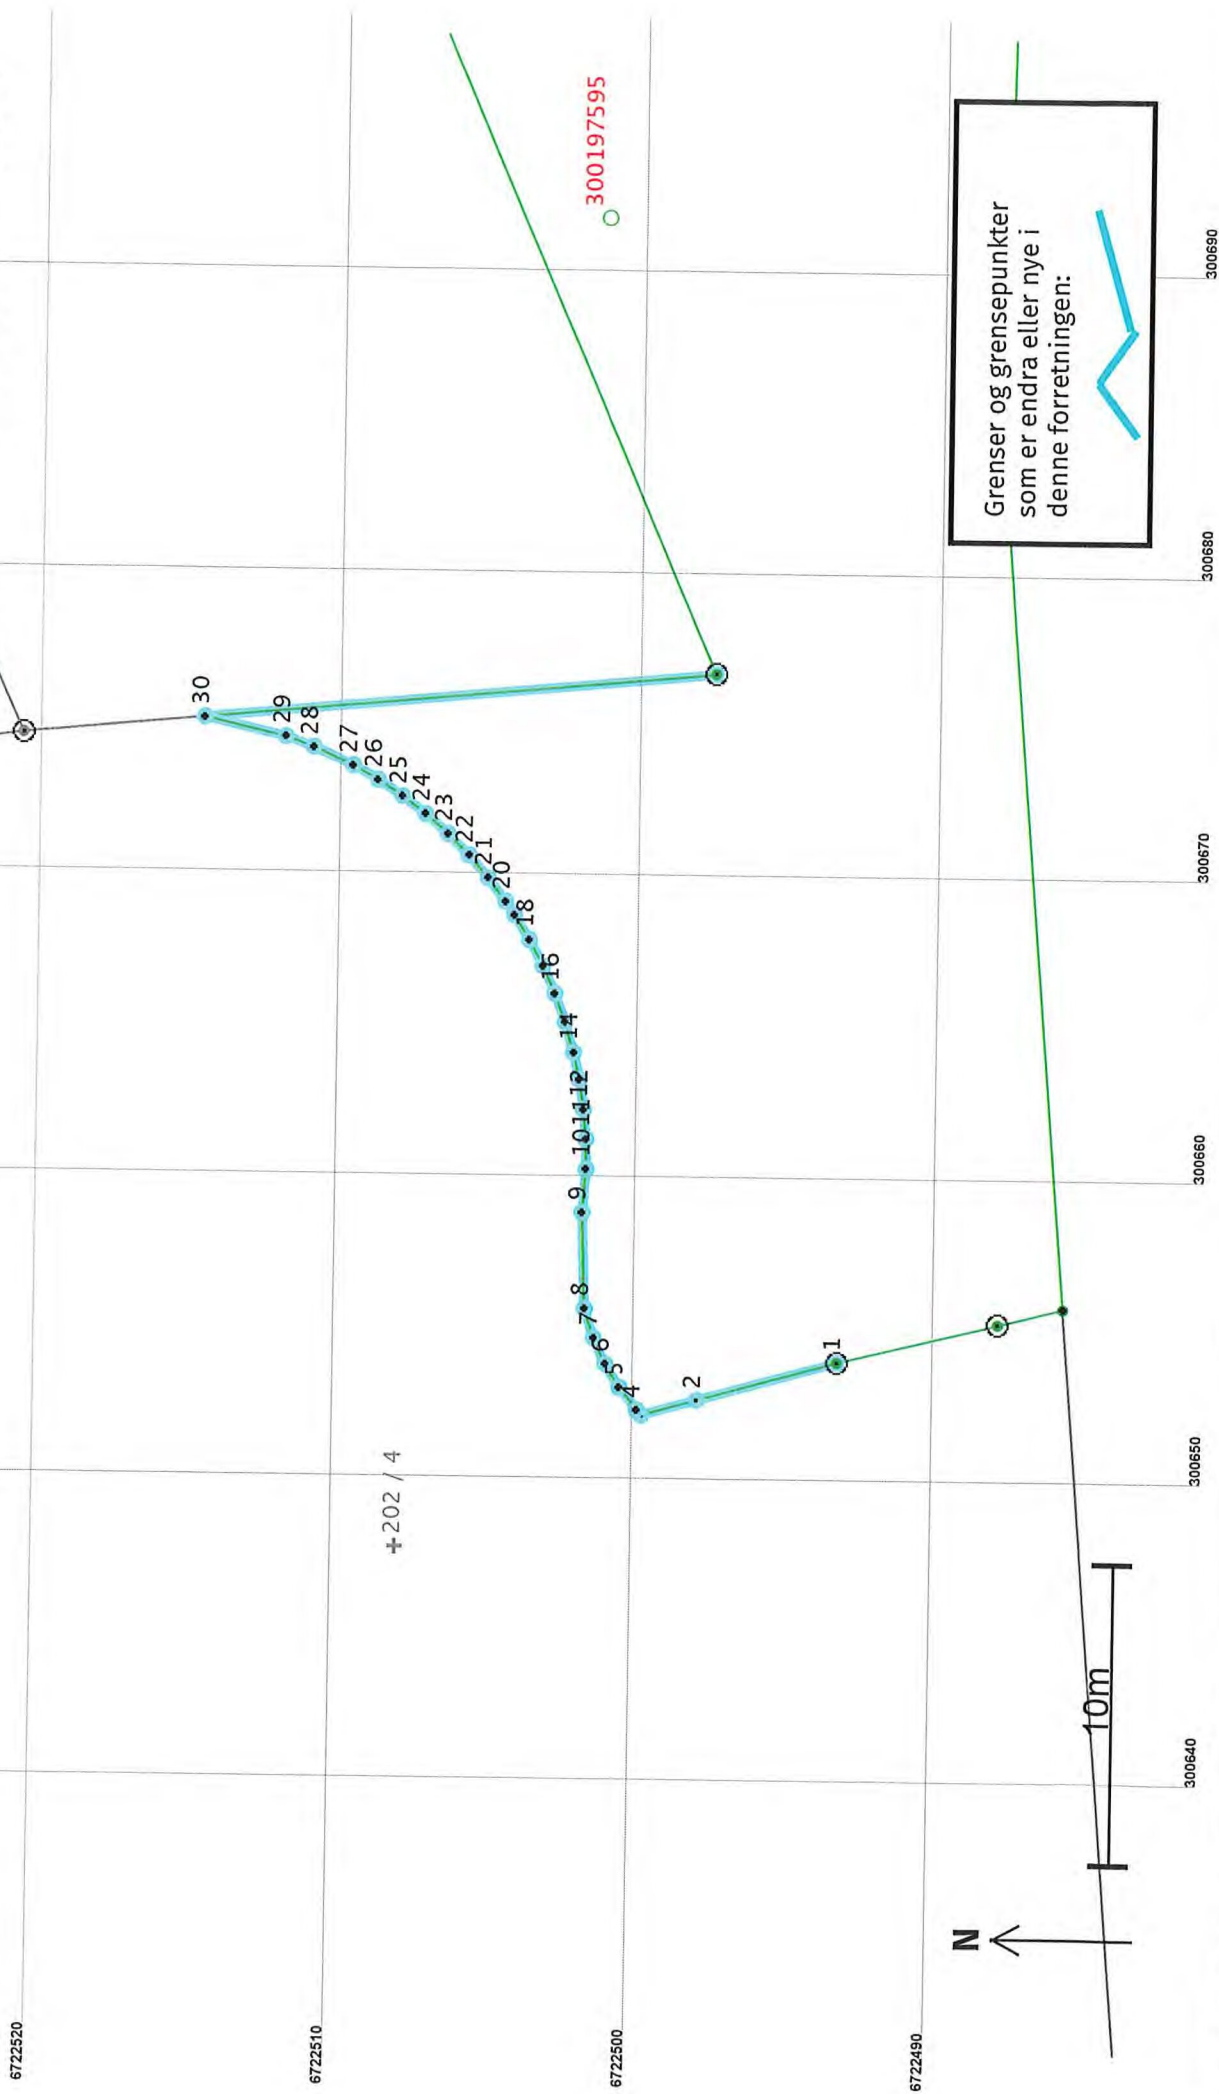

**Arealoverføring 30.06.2021****Før forretninga:**

Areal: 1 142,4 Arealmerknad: EUREF89 UTM Sone 32  
 Representasjonspunkt: Koordinatsystem: Nord: 6722502 Aust: 300705

**Etter forretninga:**

Areal: 1 344,8 Arealmerknad: EUREF89 UTM Sone 32  
 Representasjonspunkt: Koordinatsystem: Nord: 6722502 Aust: 300705

**Grensepunkt / Grenselinje Ytre avgrensing**

Løpenr	Status	Nord	Aust	Grensemerke nedsett i / Lengde (m)	Grenseinformasjon	Målemetode / Grenser mot	Nøyaktighet (SD i cm)	Radius
1x	Endra - Før	6722493,42	300653,87	Jord 23,15	Offentleg godkjent grensemerke	96 GPS kinematisk (Real time kinematic) 4631 - 202 / 4	13	14
1	Endra - Etter	6722493,42	300653,87	Jord 4,82	Offentleg godkjent grensemerke	96 GPS kinematisk (Real time kinematic) 4631 - 202 / 4	13	14
2	Nytt	6722498,06	300652,58	Mur 1,92	Murhjørne	96 GPS kinematisk (Real time kinematic) 4631 - 202 / 4	10	14
3	Nytt	6722499,92	300652,07	Asfaltspiker 0,24	Asfaltspiker	69 Utrekna 4631 - 202 / 4	10	14
4	Nytt	6722500,08	300652,24	Umerkt 0,95	Umerkt	69 Utrekna 4631 - 202 / 4	10	14
5	Nytt	6722500,67	300652,99	Umerkt 0,91	Umerkt	69 Utrekna 4631 - 202 / 4	10	14
6	Nytt	6722501,15	300653,76	Umerkt 0,95	Umerkt	69 Utrekna 4631 - 202 / 4	10	14
7	Nytt	6722501,55	300654,61	Umerkt 1,02	Umerkt	69 Utrekna 4631 - 202 / 4	10	14
8	Nytt	6722501,86	300655,58	Umerkt 3,18	Umerkt	69 Utrekna 4631 - 202 / 4	10	10
9	Nytt	6722501,98	300658,76	Umerkt 1,43	Umerkt	69 Utrekna 4631 - 202 / 4	10	10
10	Nytt	6722501,87	300660,19	Umerkt 1,00	Umerkt	69 Utrekna 4631 - 202 / 4	10	14

Løpenr	Status	Nord	Aust	Grensemerke nedsett i / Lengde (m) Linjeinformasjon	Målemetode / Grenser mot	Nøyaktighet (SD i cm)	Radius
11	Nytt	6722501,89	300661,19	Umerkt	69 Utrekna	10	
12	Nytt	6722501,98	300662,17	0,99 Umerkt	4631 - 202 / 4 69 Utrekna	14	
13	Nytt	6722502,13	300663,16	1,00 Umerkt	4631 - 202 / 4 69 Utrekna	14	
14	Nytt	6722502,33	300664,06	0,92 Umerkt	4631 - 202 / 4 69 Utrekna	14	
15	Nytt	6722502,63	300665,06	1,04 Umerkt	4631 - 202 / 4 69 Utrekna	14	
16	Nytt	6722502,98	300666,00	1,01 Umerkt	4631 - 202 / 4 69 Utrekna	10	
17	Nytt	6722503,39	300666,91	1,00 Umerkt	4631 - 202 / 4 69 Utrekna	14	
18	Nytt	6722503,85	300667,77	0,98 Umerkt	4631 - 202 / 4 69 Utrekna	10	
19	Nytt	6722504,35	300668,58	0,95 Umerkt	4631 - 202 / 4 69 Utrekna	14	
20	Nytt	6722504,66	300669,03	0,55 Umerkt	4631 - 202 / 4 69 Utrekna	10	
21	Nytt	6722505,26	300669,80	0,97 Umerkt	4631 - 202 / 4 69 Utrekna	14	
22	Nytt	6722505,91	300670,54	0,99 Umerkt	4631 - 202 / 4 69 Utrekna	10	
23	Nytt	6722506,62	300671,24	1,00 Umerkt	4631 - 202 / 4 69 Utrekna	14	
24	Nytt	6722507,38	300671,89	1,00 Umerkt	4631 - 202 / 4 69 Utrekna	10	
25	Nytt	6722508,17	300672,48	0,99 Umerkt	4631 - 202 / 4 69 Utrekna	14	
26	Nytt	6722508,98	300673,01	0,97 Umerkt	4631 - 202 / 4 69 Utrekna	10	
				0,95	4631 - 202 / 4	14	



Løpenr	Status	Nord	Aust	Grensemerke nedsett i / Lengde (m)	Linjeinformasjon	Målemetode / Grenser mot	Nøyaktighet (SD i cm)	Radius
27	Nytt	6722509,81	300673,47		Umerkt	69 Utrekna	10	
				1,43		4631 - 202 / 4	14	
28	Nytt	6722511,11	300674,07		Umerkt	69 Utrekna	10	
				1,00		4631 - 202 / 4	14	
29	Nytt	6722512,05	300674,41		Umerkt	69 Utrekna	10	
				2,78		4631 - 202 / 4	14	
30	Nytt	6722514,76	300675,02		Umerkt	69 Utrekna	10	
				17,12		4631 - 202 / 4 og 4631 - 202 / 141	14	

