


1. Etasje
1 : 100

Bunnledningsplan
31/08/2021 - Jan R.

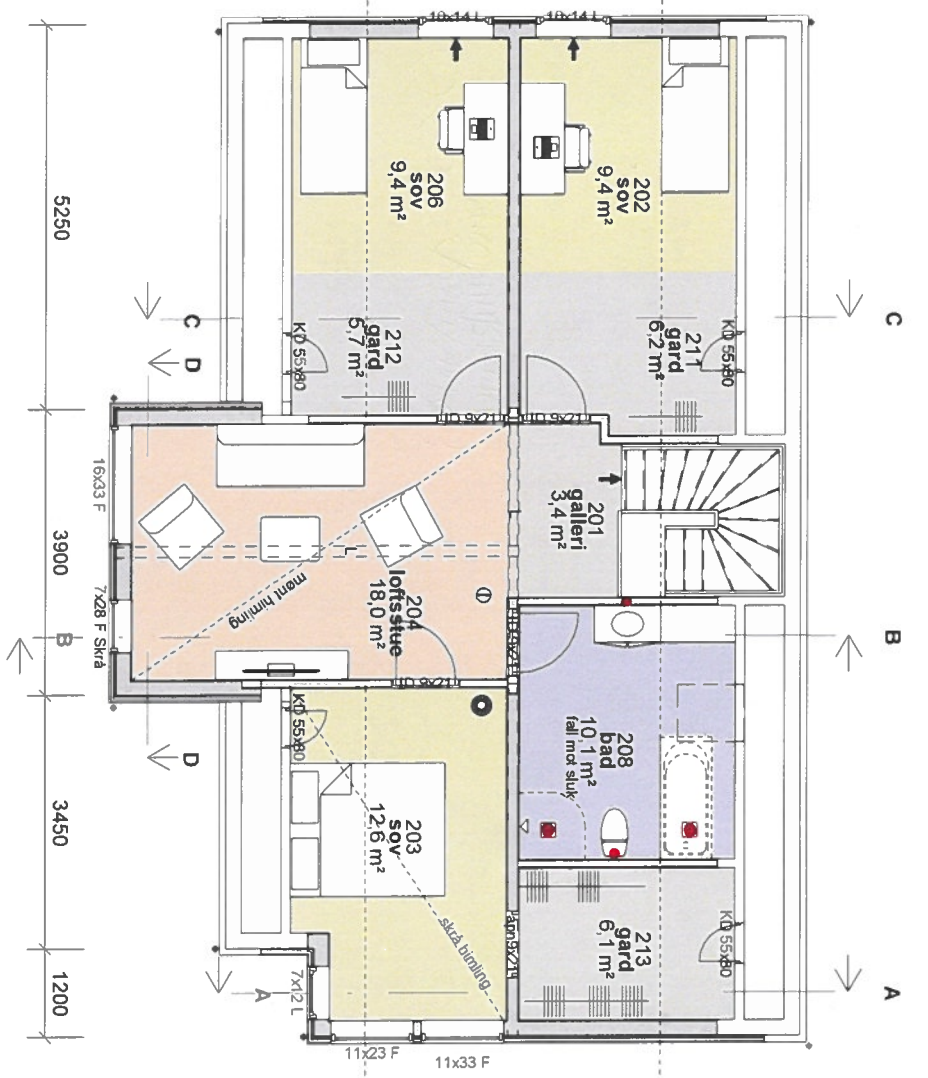

2. Etasje
1 : 100


VANN ϕ 32
SPV ϕ 110

Rev.	Revisjonen gjelder	Utført	Kont.	Dato
C	Div. justeringer	b	HHFr	24.06.21
B	Rev. vinduer	ib	HHFr	21.05.21
A	Div. rev. iht. mall/skisse	ib	HHFr	14.05.21

Hustig & Johansen		Målestokk	
Enebolig Helleasen 17		2021/57	
Aver kommune		1 : 100	
Prosjekt status		Tegnet	
Skisse		Kont.	
Tegning nr. A-03		Prosjekt nr.	
Tittel Plan		Rev. C	
Dato		26.03.21	
Id		HHFr	
Original		Helgero	



Helvik Hus AS
Jærveien 1250, 4375 Helvik
51 46 16 00
firmapost@helvikhus.no
www.helvikhus.no

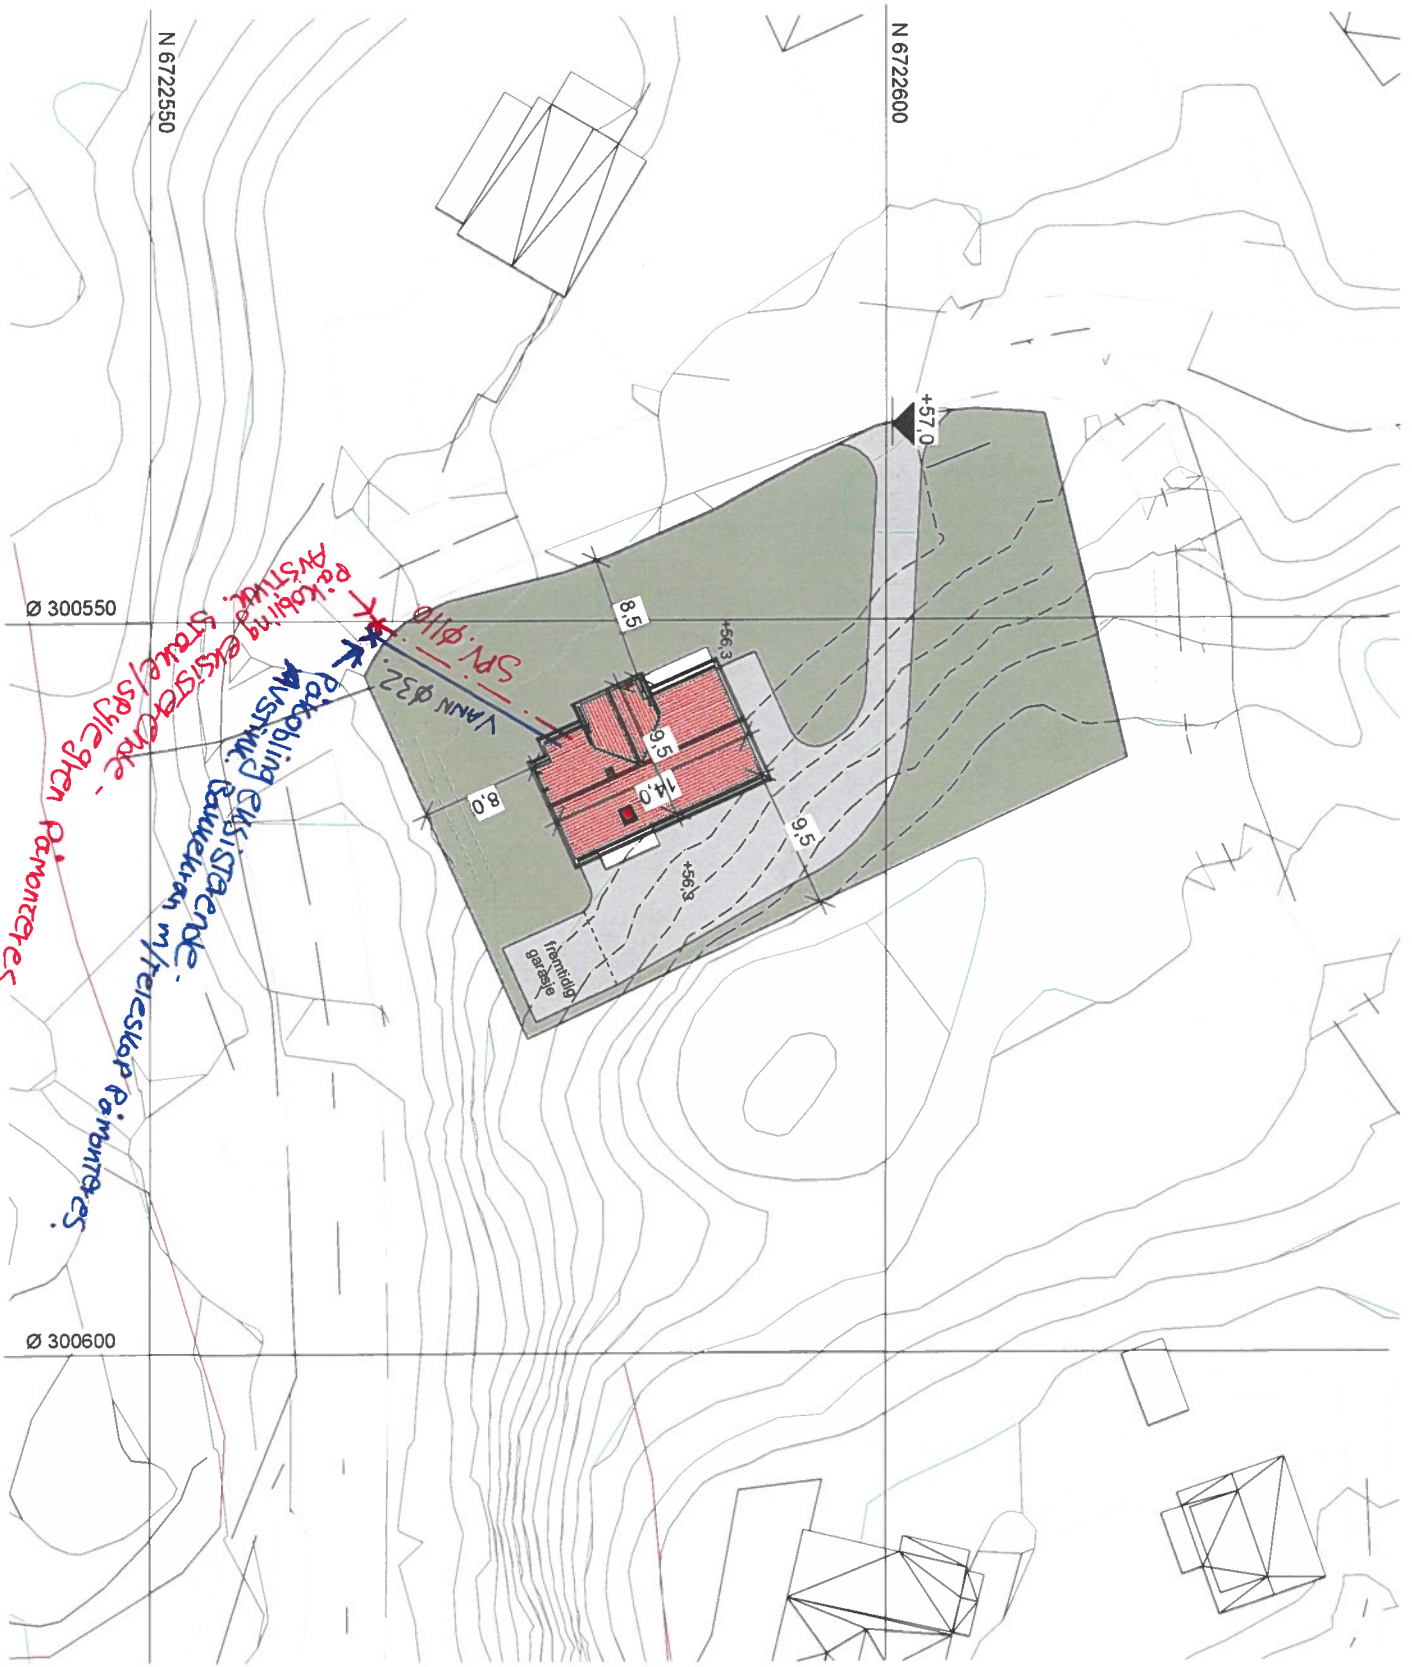

Sjå vedlagt VA-NAIT
 For eksisterande VA-ledningar.

VA - PLAN
 31/08/2021 - Jan R.




Rev. Revisjonen gjelder Utført Kont. Dato

Johansen & Hustig		Målestokk		Date	
Enebolig Helleasen 17, Hjeltnås		2021/17		24.08.21	
Aver Kommune		1 : 500		Tegnet ib	
Prosjekt status		Salgstegning		HHFrøkh Rev.	
Tegning nr. / Prosjekt nr.		S-01		Original	
Tittel		Situasjonsplan			



Helvik Hus AS
 Jærveien 1250, 4375 Helvik
 51 46 16 00
 firmapost@helvikhus.no
 www.helvikhus.no

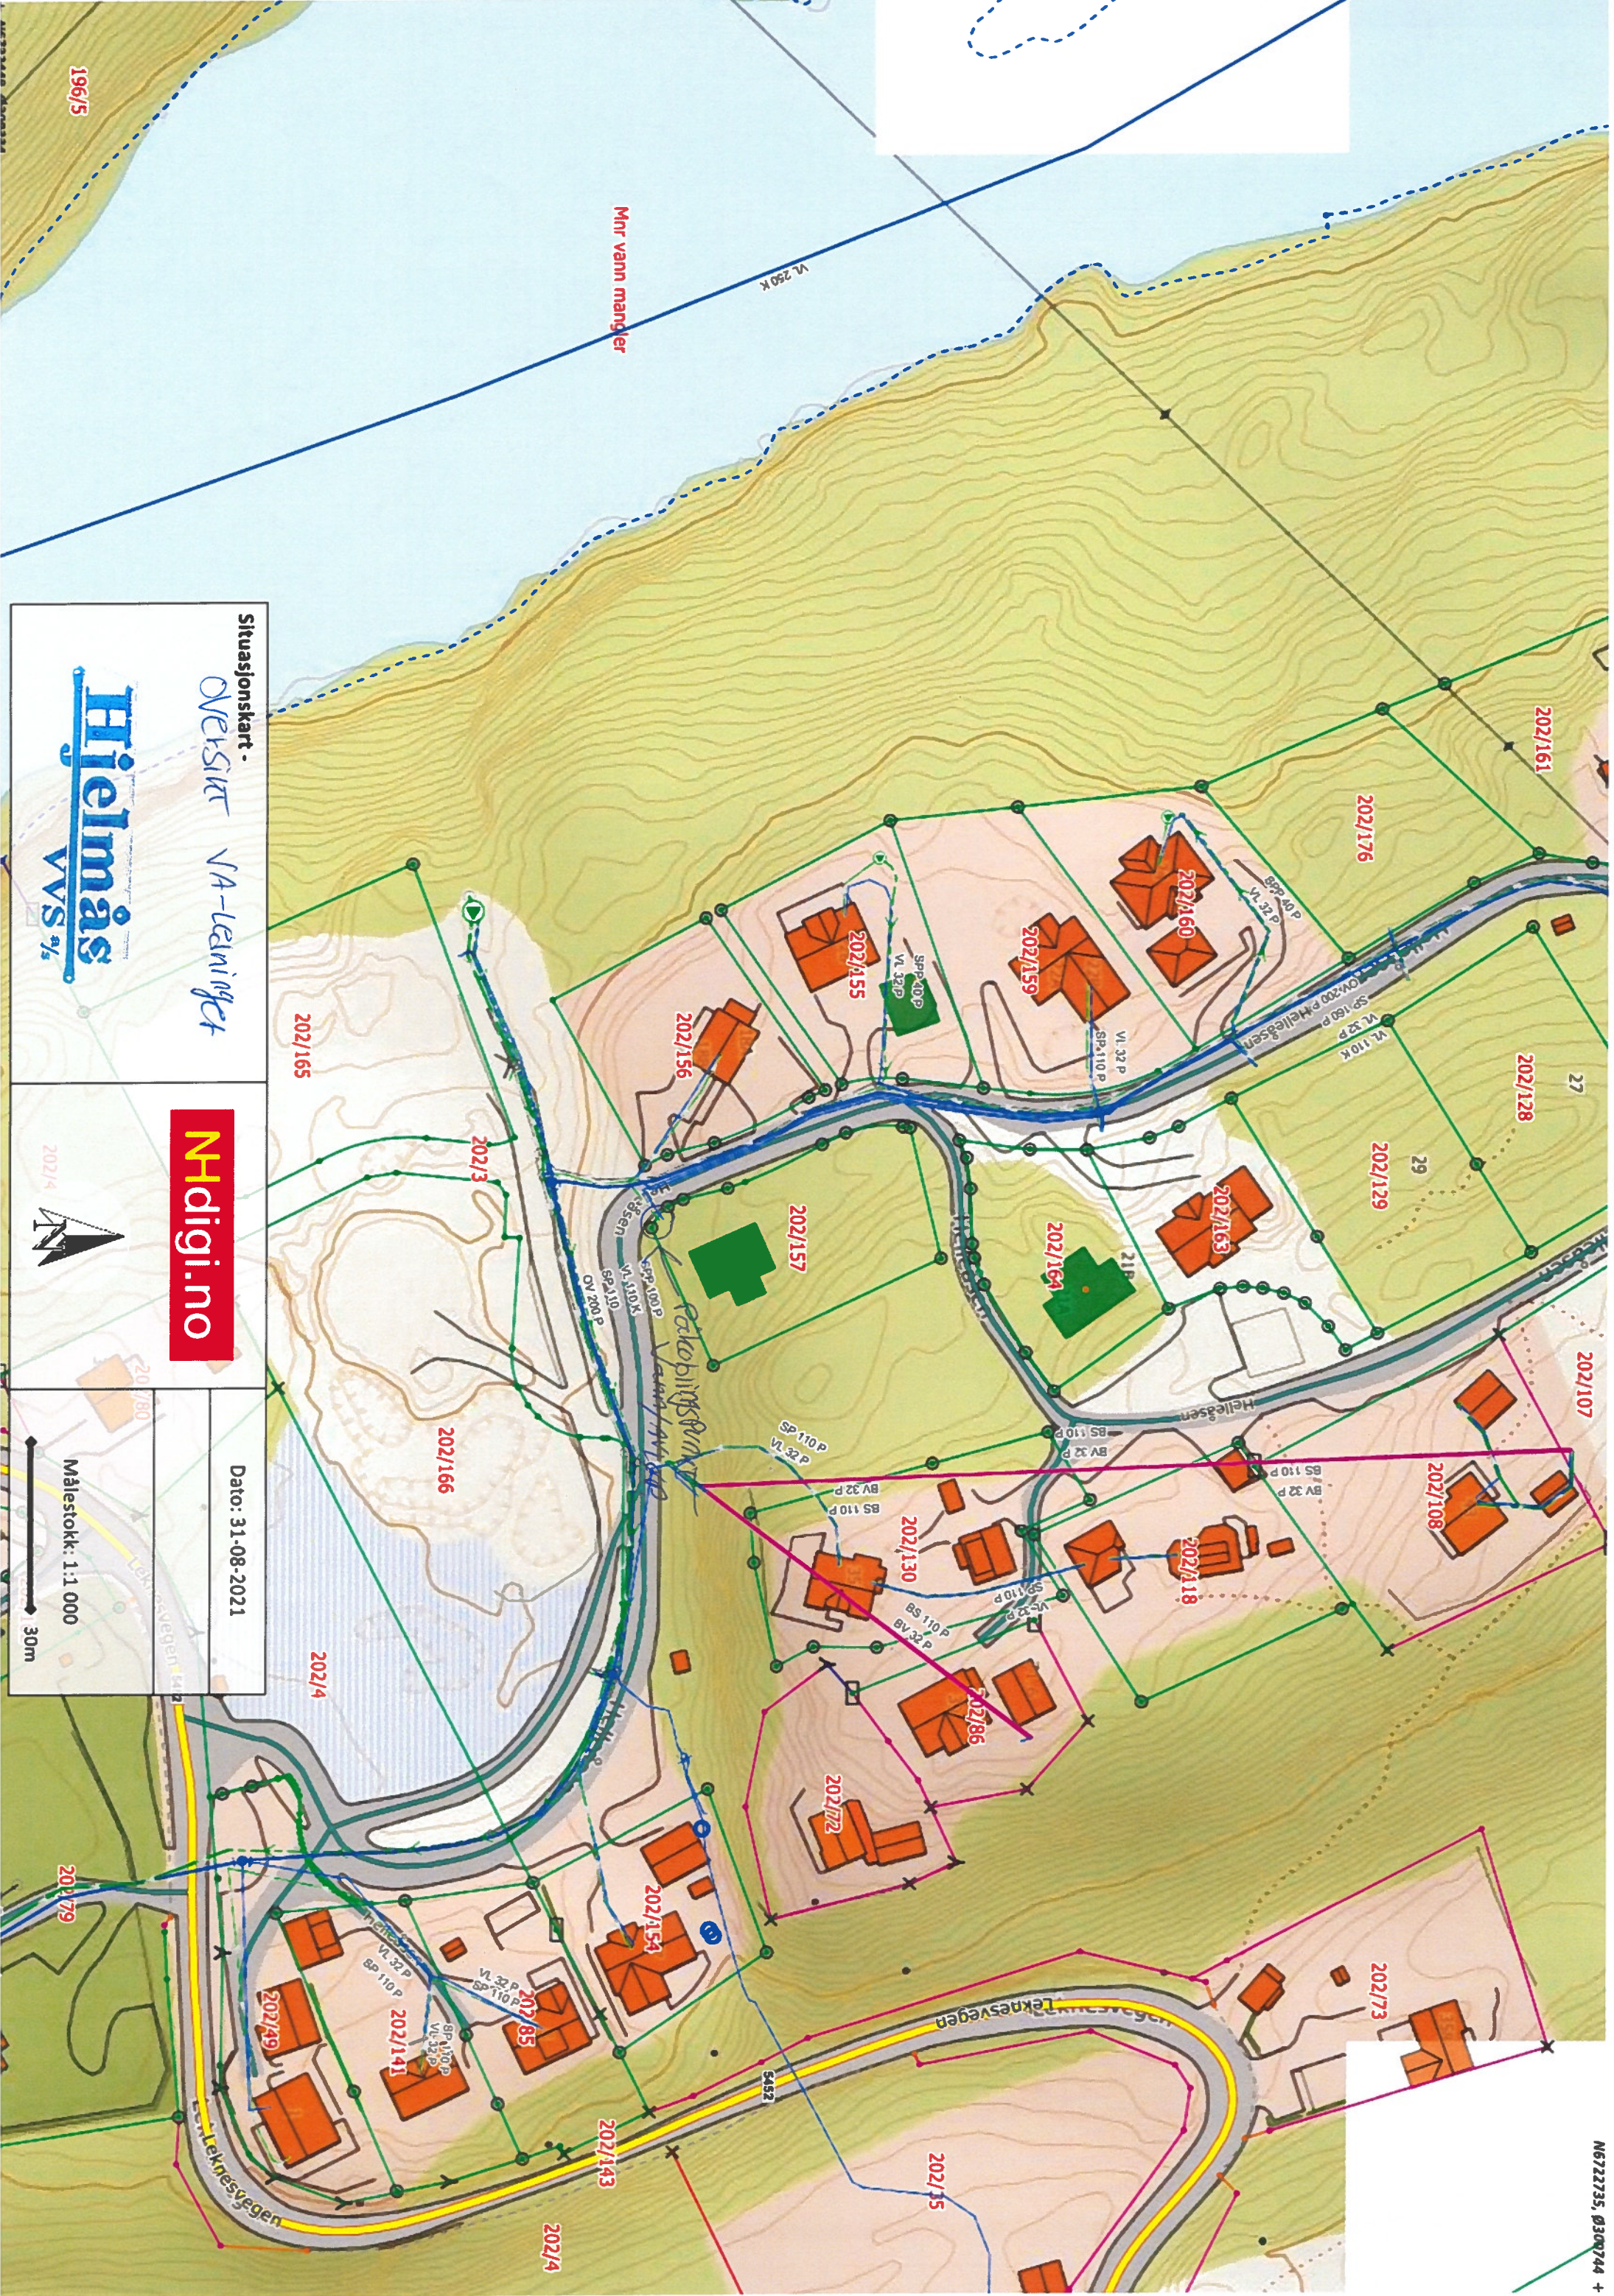

Situasjonskart -
 Oversikt VA-tilnærget

Hjeltnås
 VVS AS

Nhdigi.no

Dato: 31-08-2021

Målestokk: 1:1 000

30m

Mr vann mangler

VL 250 K

202/161

202/176

202/128

202/129

202/157

202/164

202/166

202/108

202/130

202/118

202/172

202/173

202/175

202/143

202/154

202/85

202/141

202/149

202/79

196/5



Målestokk: 1:1 000

30m