


Fra: Marianne Aadland Sandvik <mas@harris.no>
Sendt: mandag 30. august 2021 11:56
Til: Anne Lise Molvik
Emne: Søknad om ferdigattest gbnr. 464/19

Hei Anne Lise

Viser til mangelsbrev knytt til søknad om ferdigattest til naust og kai på gbnr. 464/19.

Det vart gitt byggeløyve til naust og kai (2 m x 6 m) som vist på kart og teikningar under. I forkant av naustet skulle terrenget skråast ut i sjøen.

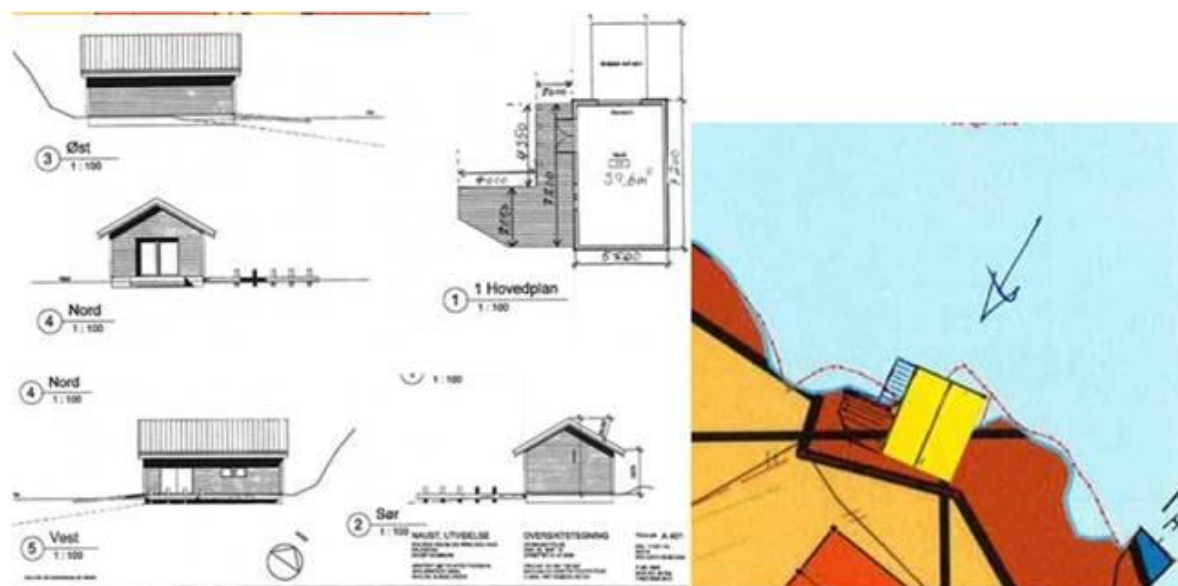

Terrenget i forkant av naustet vart ikkje opparbeida etter gitt løyve. Det vart i staden oppført kaifront. Det er no søkt om ferdigattest for naust og kai (2 m x 6 m) som vist på kart og teikning over.

Vi kan bekrefte at kai og båtopptrekk i front av naustet ikkje er omfatta av søknad om ferdigattest.

Ring meg gjerne om du har spørsmål.



Med vennlig hilsen

Marianne Aadland Sandvik
Advokatfullmektig

911 17 651 | mas@harris.no

Harris Advokatfirma AS
Dreggsallmenningen 10/12
PB 4115 Sandviken, 5835 Bergen
55 30 27 00 | harris.no

Følg oss på [Facebook](#) og [LinkedIn](#).

Hvis e-posten mottas ved en feil, ber vi om at den slettes og avsender underrettes.
