


N6720520, Ø294868 +

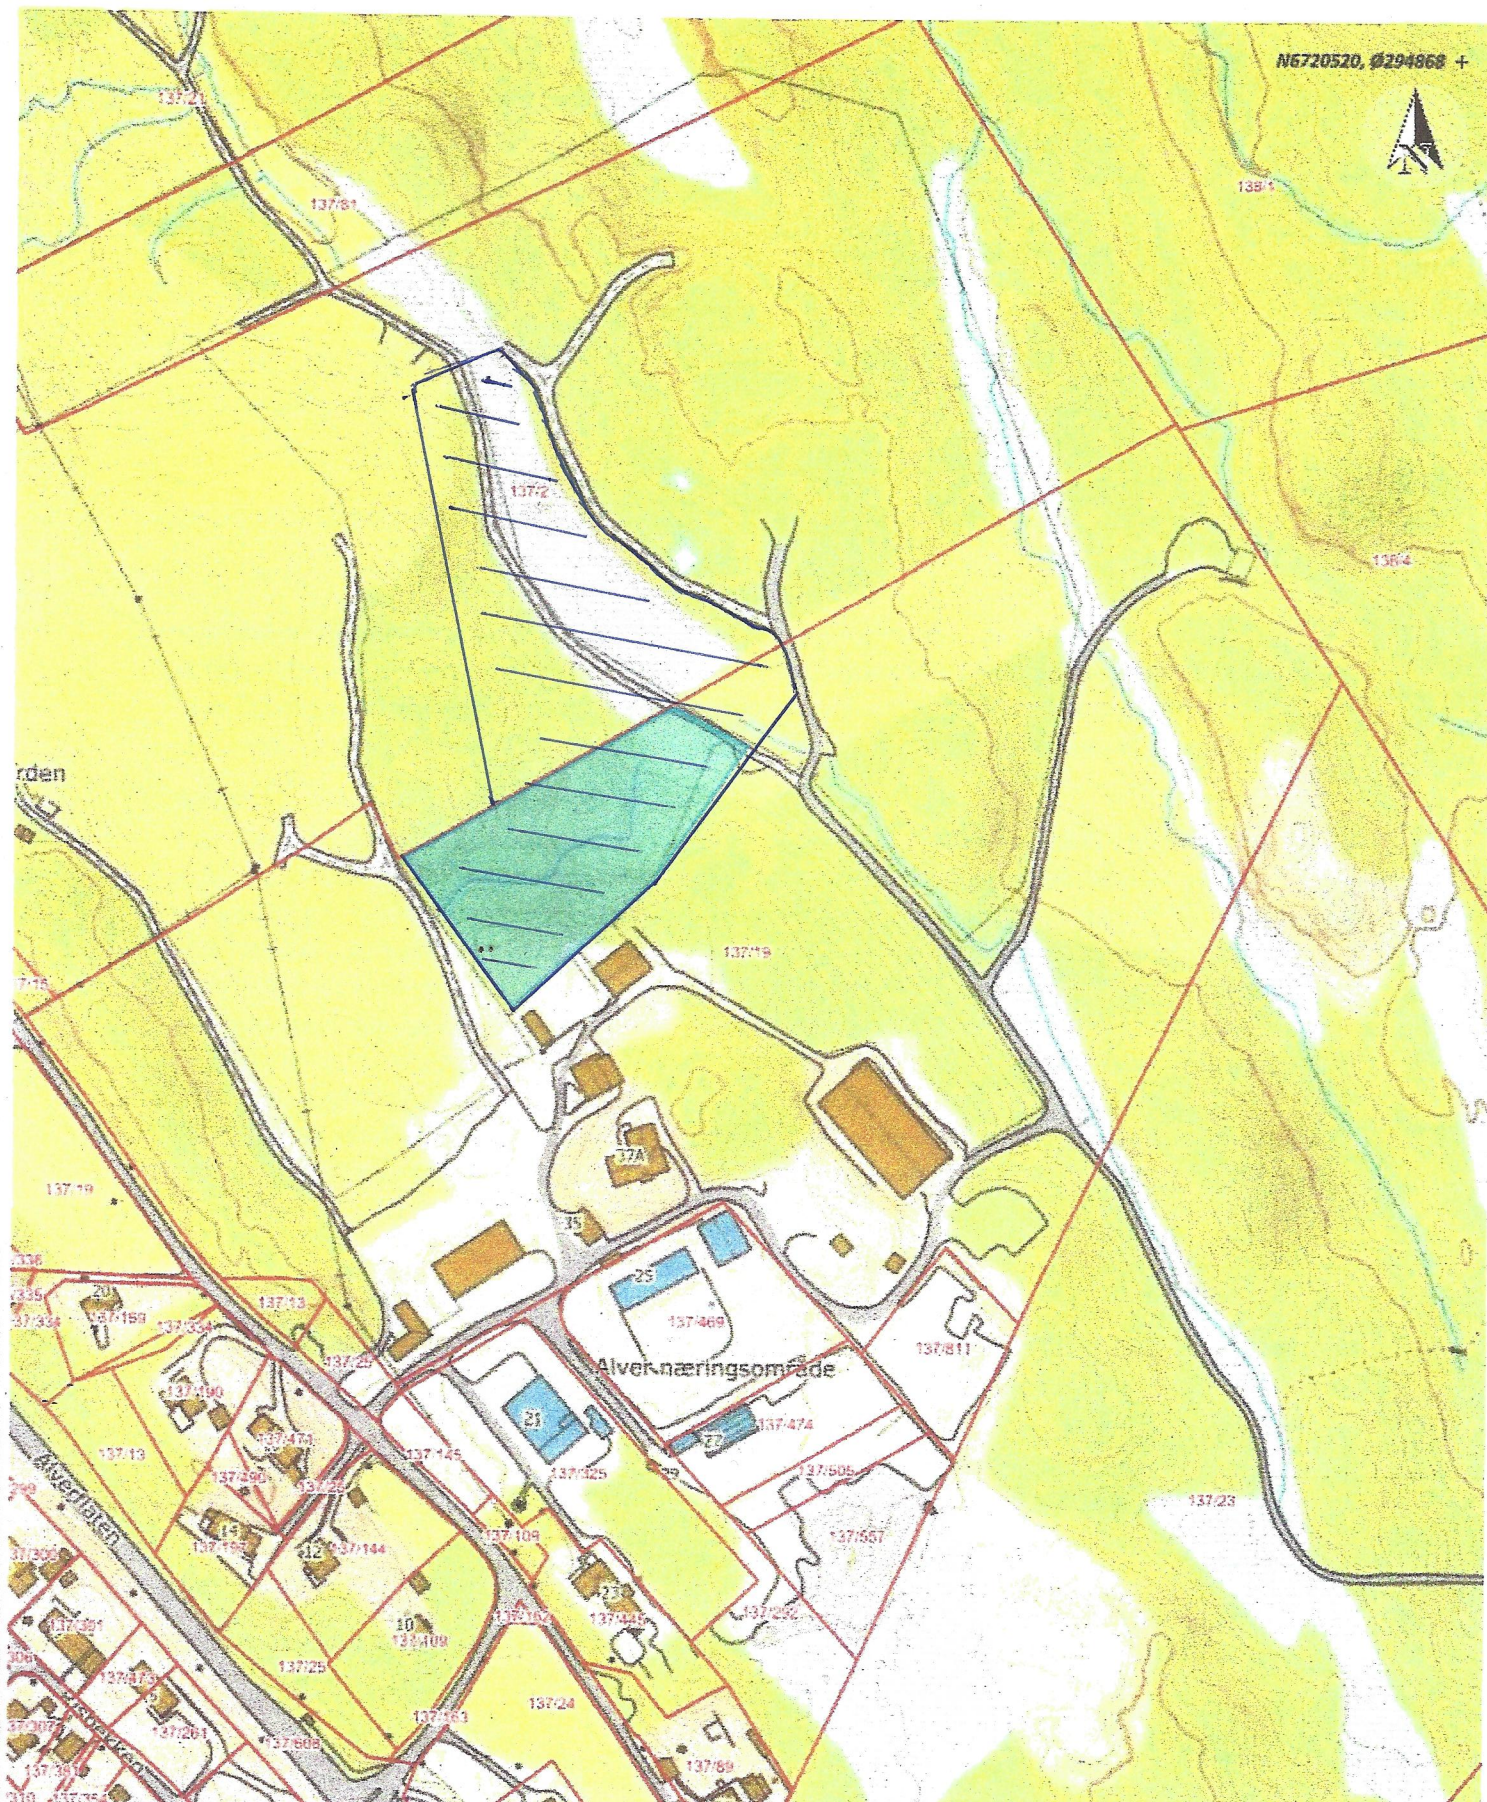

Situasjonskart -

Dato: 03-03-2019

NHdigi.no

Målestokk: 1:2 500

60m

N6719802, Ø294266

Data fra Kartverket, Norge Digitalt og Nordhordland digitalt

Gatavaser 1:17,14