

Vestland fylkeskommune
Postboks 7900
5020 BERGEN

Referanser:	Saksbehandlar:	Dato:
Dykkar:	Ingrid Bjørge Pedersen	02.09.2021
Vår: 21/3115 - 21/58012	ingrid.bjorge.pedersen@alver.kommune.no	

Søknad om endra plassering av garasje til utfale - gbnr 215/34 Eidsnes ytre

Tiltak:	endre garasjeplassering til faktisk plassering
Byggjestad:	Gbnr: 215/34
Tiltakshavar:	Yvonne Silden Stephensen
Ansvarleg søkjar:	


Saka gjeld søknad om dispensasjon frå byggjegrænse mot fylkesveg for endra plassering av garasje. Det vart gjeve løyve til etablering av garasje i vedtak frå 2013, og endra godkjenning i 2014. Garasje er ikkje oppført i samsvar med desse løyvene og det søkjast no om ettergodkjenning i samsvar med faktisk plassering.

I vår oversending til Fylkeskommunen ber vi om avklaring på om det er naudsynt å søkje dispensasjon frå byggjegrænse på nytt og syner til vedlegga i skrevet.

Planstatus

Eigedomen ligg innafor det som i kommuneplana for tidlegare Lindås Kommune er satt av til LNF-føremål. Eigedomen er med i pkt 6.2 vedlegg B med status LNF-spreid fritidsbustad.

VURDERING

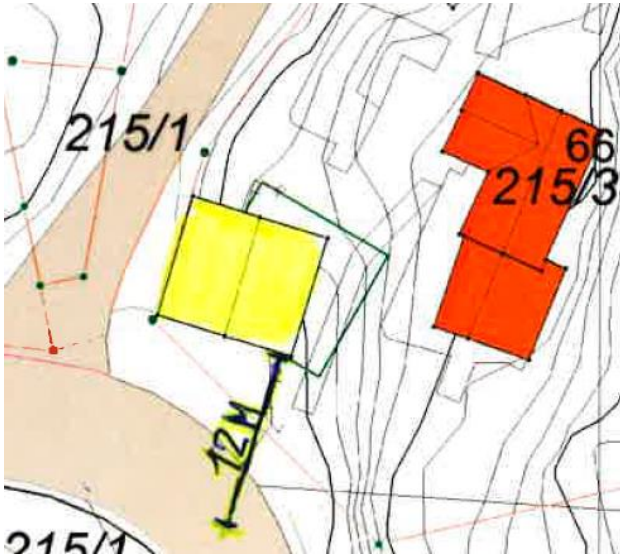

Grøn linje syner opphavlege godkjent garasje, og gul firkant syner no omsøkte garasje med endra plassering.

Frist

Frist for uttale er 4 veker frå oversendinga, jf. pbl. § 21-5 (3).

Med vennleg helsing
Alver kommune, Plan og byggesak

Ingrid Bjørge Pedersen
Rådgjevar

Dette dokumentet er elektronisk godkjent og har difor ingen signatur.

Vedlegg:

Oppdatert situasjonskart og spørsmål om status på sak - gbnr 215/34 Eidsnes ytre
Situasjonsplan
Søknad om endring av gitt tillatelse - gbnr 215/34 Eidsnes ytre
Erklæring fra nabo
Situasjonskart med påskrift
Tegninger som søkt og som bygget
Oversendelsesbrev
E-post - Søknad om endring av gitt tillatelse

Mottakarar:

Vestland fylkeskommune

Postboks 7900

5020

BERGEN