


Byggeggerdet

Byggeggerdet

BRAKKERIGG

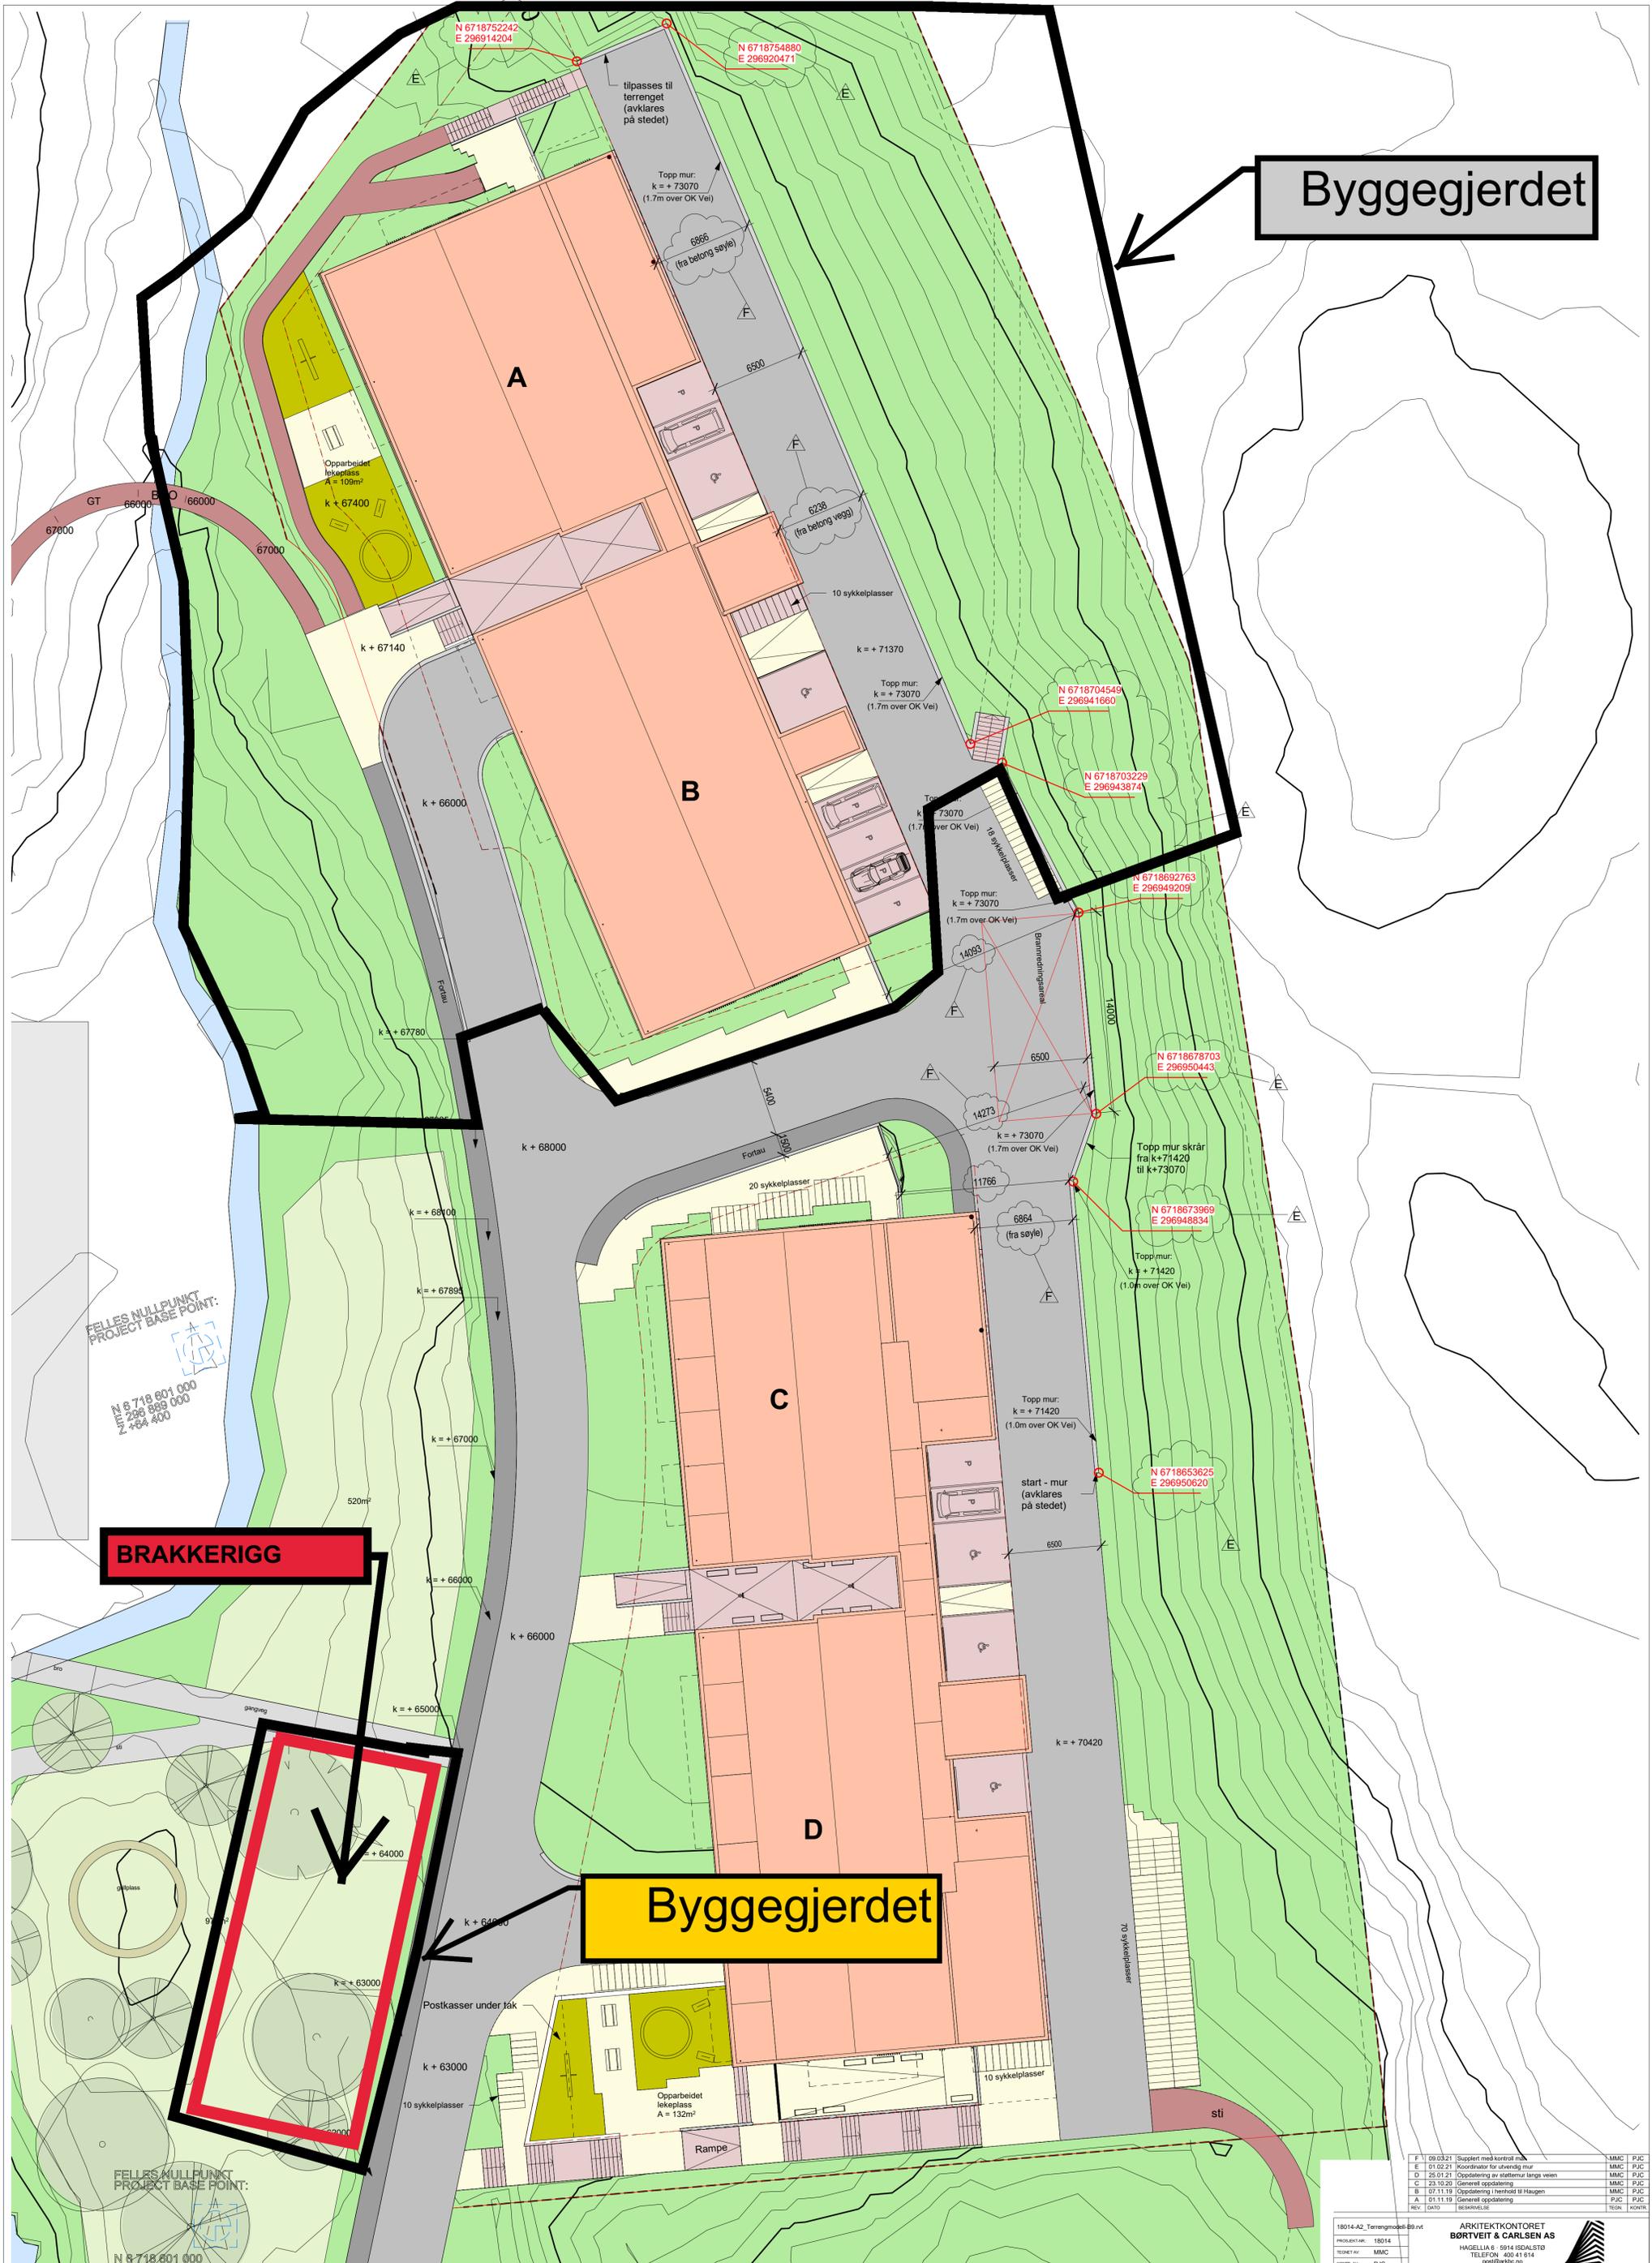

FELLES NULLPUNKT
PROJECT BASE POINT:

BRAKKERIGG

Byggeggerdet

REV	OMT	BEKRIVELSE	TEGN	KOMM

PROSJEKTNR: 18014
TEKNET AV: MMC
KOMTE AV: PAC

ARKITEKTKONTORET
BØRTVEIT & CARLSEN AS
HAGELIA 6 5914 ISDALSTØ
TELEFON 402 41 614
post@wbc.no

ANSVARTSITTELSE: A1
MALESTOKK: 1 : 200
DATO: 30.01.19

TEKNIKUMMER: 188776
PROSJEKTNAMN: **Lonsåsen**

ARBEIDSTEGNING
TEGNINGSNOMMER: SITUASJONSPLAN

REVISJON

- ASFALT
- BELEGNINGSSTEIN
- BRETTSKURT BETONG
- GRUS
- FALLSAND

