


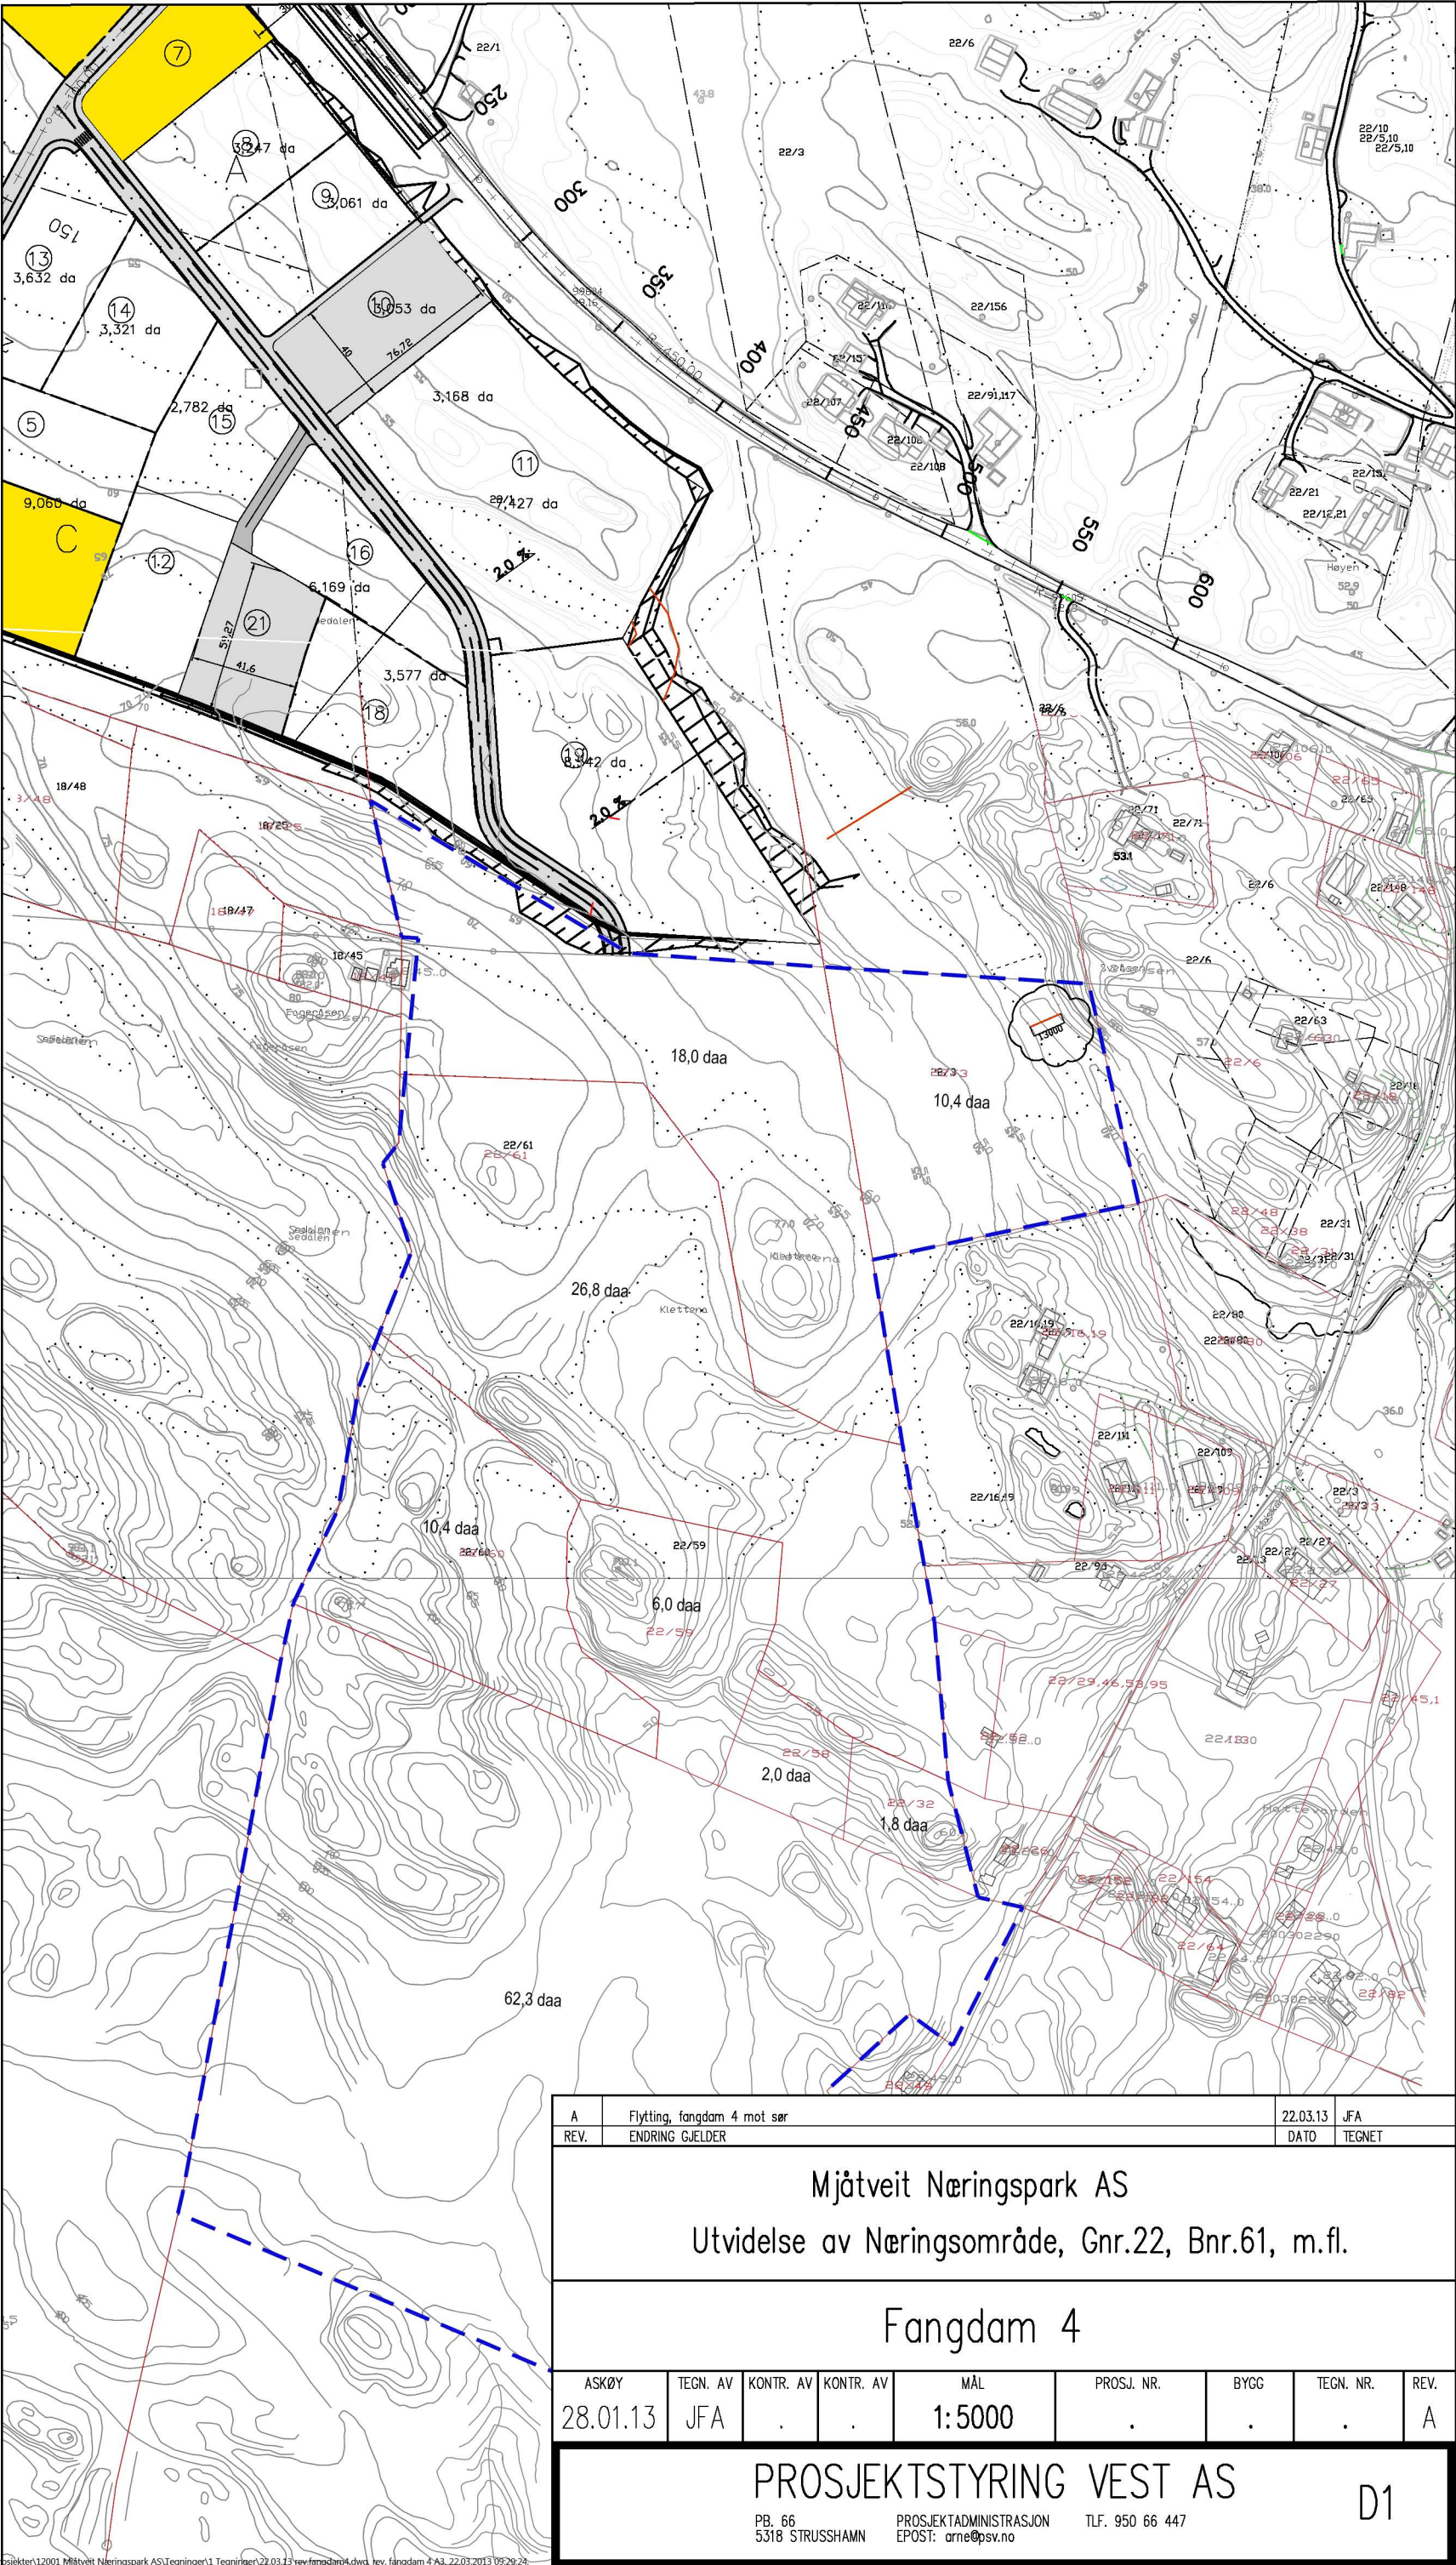

A	Flytting, fangdam 4 mot sør							22.03.13	JFA
REV.	ENDRING GJELDER							DATO	TEGNET
Mjåtveit Næringspark AS									
Utvidelse av Næringsområde, Gnr.22, Bnr.61, m.fl.									
Fangdam 4									
ASKØY	TEGN. AV	KONTR. AV	KONTR. AV	MÅL	PROSJ. NR.	BYGG	TEGN. NR.	REV.	
28.01.13	JFA	.	.	1:5000	.	.	.	A	
PROSJEKTSTYRING VEST AS								D1	
PB. 66		PROSJEKTADMINISTRASJON			TLF. 950 66 447				
5318 STRUSSHAMN		EPOST: arne@psv.no							