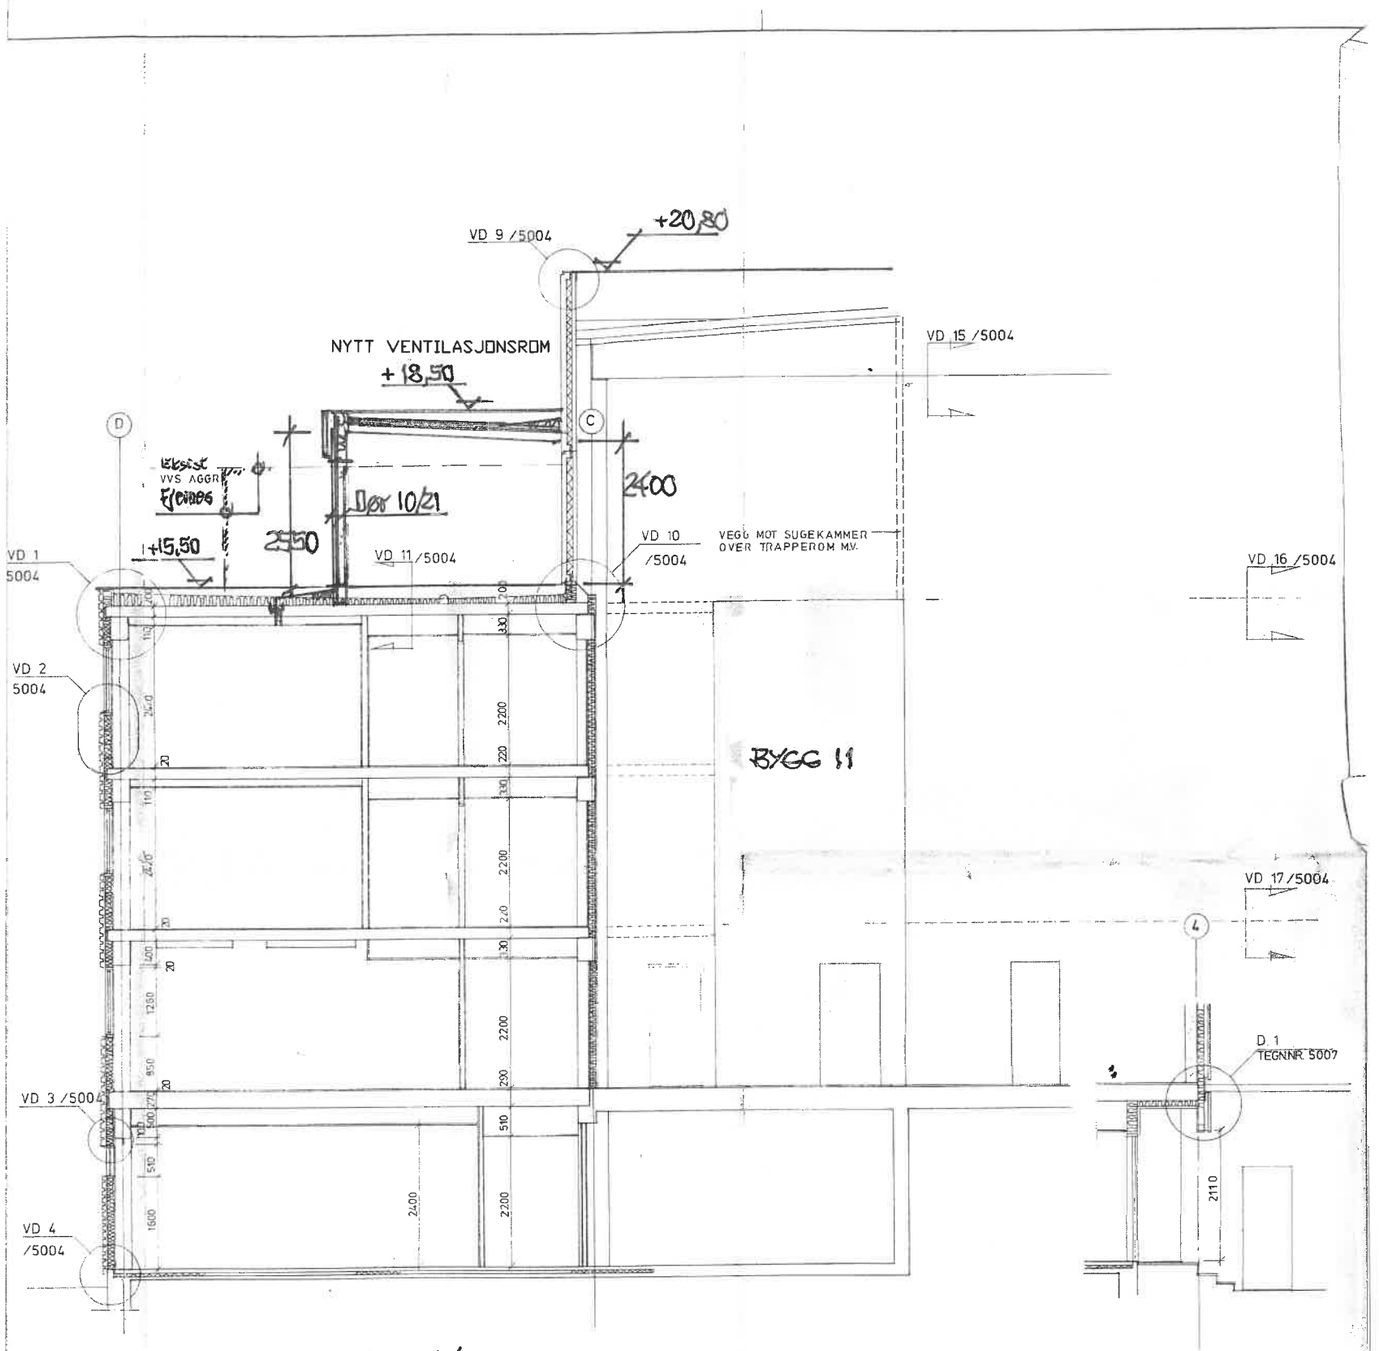

B-B

DELSNITT VED INNG. U-ETG.
C-C

Vedlegg E-2

HENVISNING:

VERTIKALDETALJER TEGN.NR. 874-5004

INDEKS	ANTALL	ENDRINGEN GJELDER	DATO	NAVN
C		VEGG MOT SUGEKAMMER	19.10.88	
B		HIMLINGHØYDE I KONTOR	17.05.88	
A		DIVERSE MÅL OG HENV.	05.04.88	

FRANK MOHN FLATØY A/S
SVEISEHALL/KONTORUTVIDELSE
SNITT A-A / B-B /

MÅLESTOKK : 1:50	JAK NR.	TEGN. NR.	REV
TEGNET AV : TEA	874	4005	C
KONTROLLERT :			
BERGEN, den : 15-03-88			

aall-lökeland-ragde a/s
ARKITEKTER MNAL NPA - LANDSKAPSARKITEKTER MNLA - INTERIØRARKITEKTER NIL - BYGNINGSINGENIØRER
KLOPPEDALSVEI 5 - 5043 HOP - BERGEN - NORWAY - TELEFON (05) 134880