


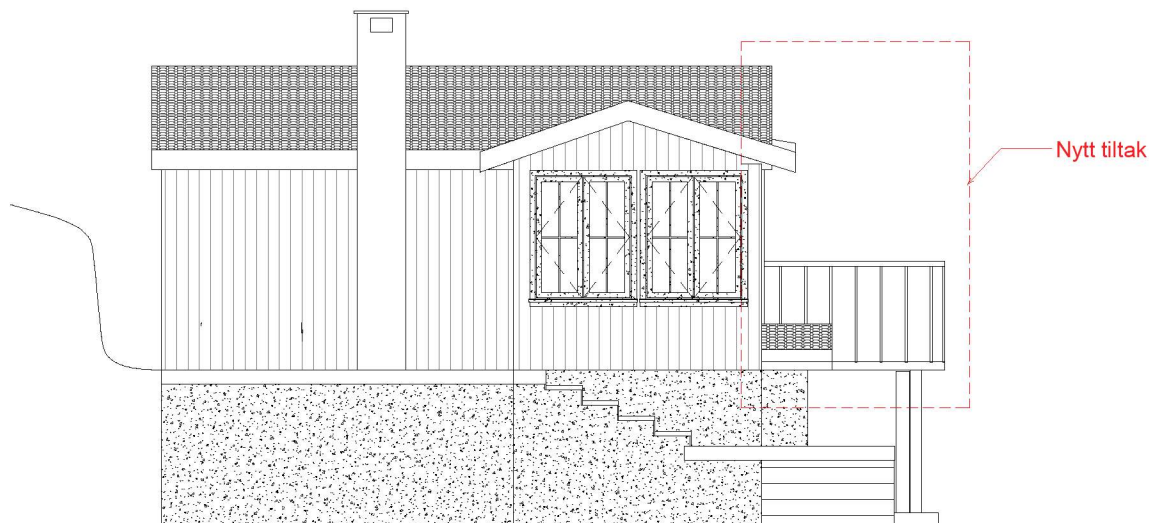

① Fasade mot sørvest
1 : 25



www.OMCbygg.no

-
Rosslandsvegen
1115

Fasade mot
sørvest

Project number 0001

Date 30.06.2021

Drawn by Elena Hatlestad

A106

Scale 1 : 25

7/6/2021 1:03:33 PM