

Kartvedlegg til protokoll for oppmålingsforretning

Alver Kommune

N

Eigedom
310/229, 310/93

Saks nr
20212564


Oppdragnr

Rekvirent
Vestland Fylkeskommune

Forretningsdato
1/9/2021

Landmålar
Kjell Rune Standal

Målestokk 1:500

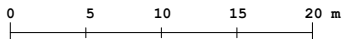

Beskriving/avtalar:

