

Kartvedlegg til protokoll for oppmålingsforretning

Alver Kommune

N

Eigedom
310/229, 310/93

Saks nr
20212564


Oppdragsnr

Rekvirent
Vestland Fylkeskommune

Forretningsdato
1/9/2021

Landmålar
Kjell Rune Standal

Målestokk 1:1000

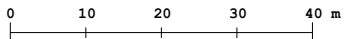

Beskriving/avtalar:

