

Oversiktskart for 310 / 229


Målestokk 1:10 000
EUREF89 UTM Sone 32



Teig 1 (Hovedteig)

310 / 229

Målestokk 1:5 000
EUREF89 UTM Sone 32

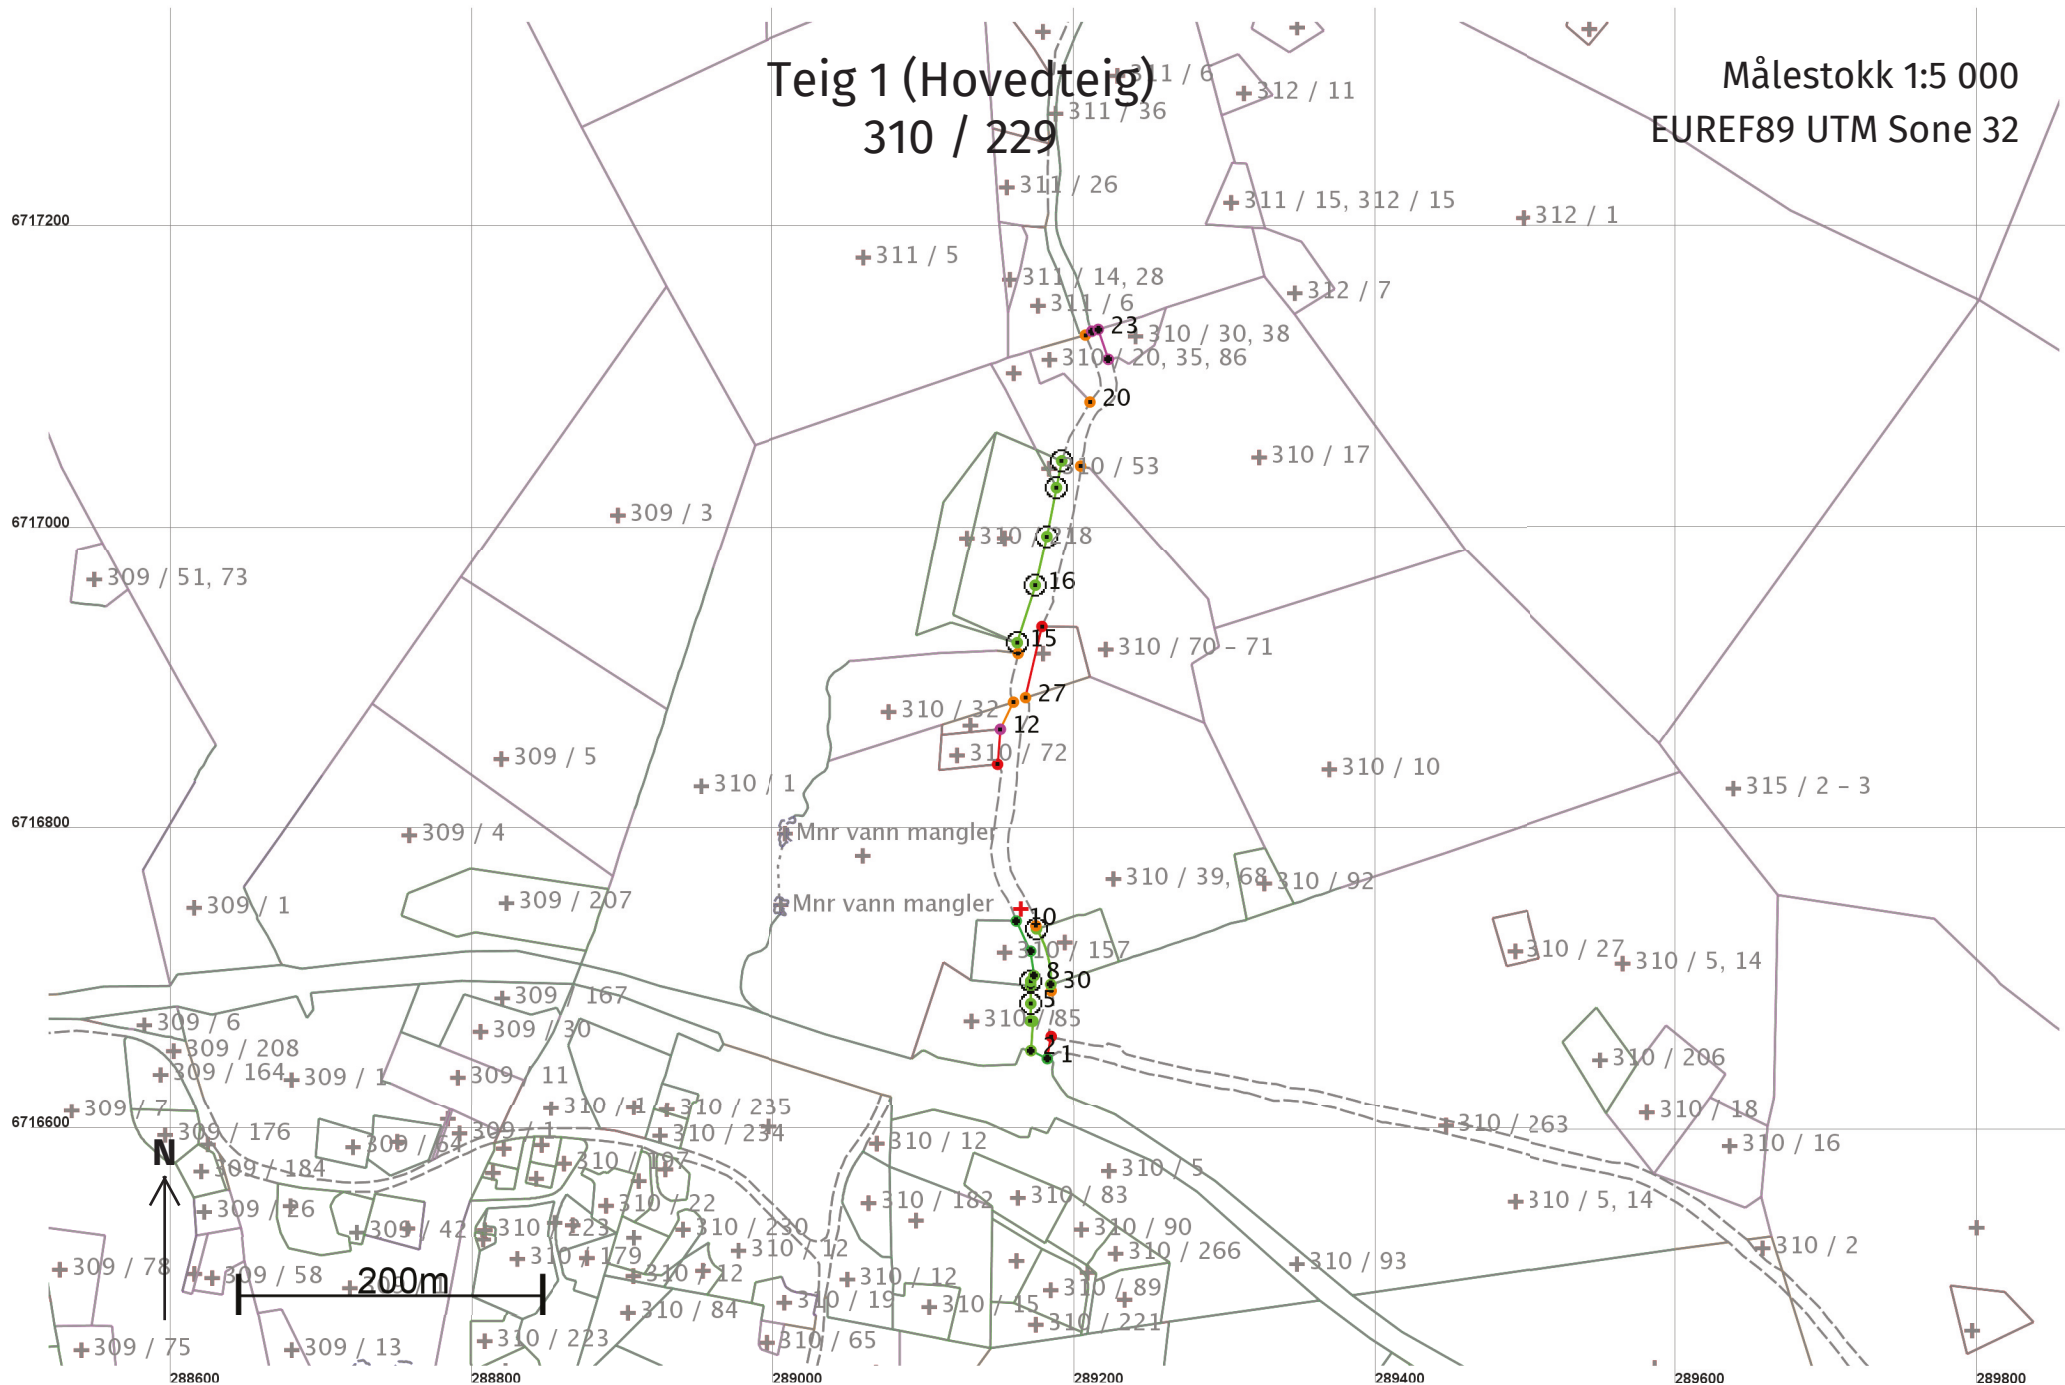

Areal og koordinater

Areal: 5 887,4

Arealmerknad: Hjelpelinje vegkant

Representasjonspunkt:

Koordinatsystem: EUREF89 UTM Sone 32

Nord: 6716750

Øst: 289165

Grensepunkt / Grenselinje

Ytre avgrensing

Løpenr	Nord	Øst	Grensemerke nedsatt i / Lengde (m)	Grensepunkttype / Linjeinformasjon	Målemetode	Nøyaktighet (SD i cm)	Radius
1	6716651,20	289182,18		Umerket	10 Terrengmålt	13	
			12,08				
2	6716656,58	289171,37		Mur Umerket	69 Beregnet	10	
			19,49				
3	6716676,04	289172,61		Mur Murhjørne	91 GPS Kodemåling, relative målinger	10	
			1,71				
4	6716676,19	289170,91		Mur Murhjørne	96 GPS kinematisk (Real time kinematic)	10	
			11,58				
5	6716687,76	289171,24		Jord Offentlig godkjent grensemerke	96 GPS kinematisk (Real time kinematic)	10	
			11,81				
6	6716699,58	289171,18		Umerket	69 Beregnet	10	
			2,97				
7	6716702,55	289171,17		Jord Offentlig godkjent grensemerke	96 GPS kinematisk (Real time kinematic)	10	
			4,26				
8	6716706,22	289173,34		Umerket	69 Beregnet	10	
			16,40				
9	6716722,47	289171,13		Umerket	10 Terrengmålt	13	
			22,11				
10	6716742,44	289161,65		Umerket	10 Terrengmålt	13	
			108,49	Hjelpelinje vegkant		500	
11	6716846,34	289149,23		Geometrisk hjelpepunkt	82 Frihåndstegning: Direkte innlagt på skjerm	1000	
			23,27				
12	6716869,54	289151,09		Ukjent	53 Digitalisert på dig.bord fra strek-kart: Transparent film - god posisjonskvalitet	200	
			19,94				
13	6716887,50	289159,75		Geometrisk hjelpepunkt	63 Generert sirkelgeometri	500	
			33,24	Hjelpelinje vegkant		500	

Løpenr	Nord	Øst	Grensemerke nedsatt i / Lengde (m)	Grensepunkttype / Linjeinformasjon	Målemetode	Nøyaktighet (SD i cm)	Radius
14	6716919,82	289162,86		Geometrisk hjelpepunkt	63 Generert sirkelgeometri	500	
			7,12	Hjelpelinje vegkant		500	
15	6716926,92	289162,28		Offentlig godkjent grensemerke	10 Terrengmålt	10	
			39,91				
16	6716965,00	289174,22		Offentlig godkjent grensemerke	10 Terrengmålt	10	
			34,16				
17	6716998,28	289181,91		Offentlig godkjent grensemerke	10 Terrengmålt	10	
			33,05				
18	6717030,71	289188,26		Offentlig godkjent grensemerke	10 Terrengmålt	10	
			18,03				
19	6717048,40	289191,73		Offentlig godkjent grensemerke	10 Terrengmålt	10	
			43,48	Hjelpelinje vegkant		500	
20	6717087,37	289210,42		Geometrisk hjelpepunkt	63 Generert sirkelgeometri	500	
			48,15	Hjelpelinje vegkant		500	
21	6717131,64	289207,41		Geometrisk hjelpepunkt	63 Generert sirkelgeometri	500	
			4,95				
22	6717134,20	289211,65		Umerket	69 Beregnet	200	
			4,42				
23	6717135,44	289215,89		Umerket	53 Digitalisert på dig.bord fra strek-kart: Transparent film - god posisjonskvalitet	200	
			20,90				
24	6717115,64	289222,59		Umerket	53 Digitalisert på dig.bord fra strek-kart: Transparent film - god posisjonskvalitet	200	
			79,80	Hjelpelinje vegkant		500	
25	6717044,98	289204,20		Geometrisk hjelpepunkt	63 Generert sirkelgeometri	500	
			111,05	Hjelpelinje vegkant		500	
26	6716937,64	289178,63		Geometrisk hjelpepunkt	82 Frihåndstegning: Direkte innlagt på skjerm	1000	
			48,35				
27	6716890,53	289167,74		Geometrisk hjelpepunkt	63 Generert sirkelgeometri	500	
			158,07	Hjelpelinje vegkant		500	
28	6716739,27	289174,60		Vegkant	63 Generert sirkelgeometri	500	
			2,04	Hjelpelinje vegkant			
29	6716737,28	289175,04		Jord Offentlig godkjent grensemerke	96 GPS kinematisk (Real time kinematic)	10	66,00
			38,65				

Løpenr	Nord	Øst	Grensemerke nedsatt i / Lengde (m)	Grensepunkttype / Linjeinformasjon	Målemetode	Nøyaktighet (SD i cm)	Radius
30	6716700,38	289184,51	Annen terrengdetalj	Steingjerde	96 GPS kinematisk (Real time kinematic)	10	
			4,22	Hjelpelinje vegkant			
31	6716696,17	289184,75		Vegkant	63 Generert sirkelgeometri	500	
			31,08	Hjelpelinje vegkant		500	
32	6716665,96	289184,74		Geometrisk hjelpepunkt	99 Ukjent	Ingen nøyaktighet	
			14,98				