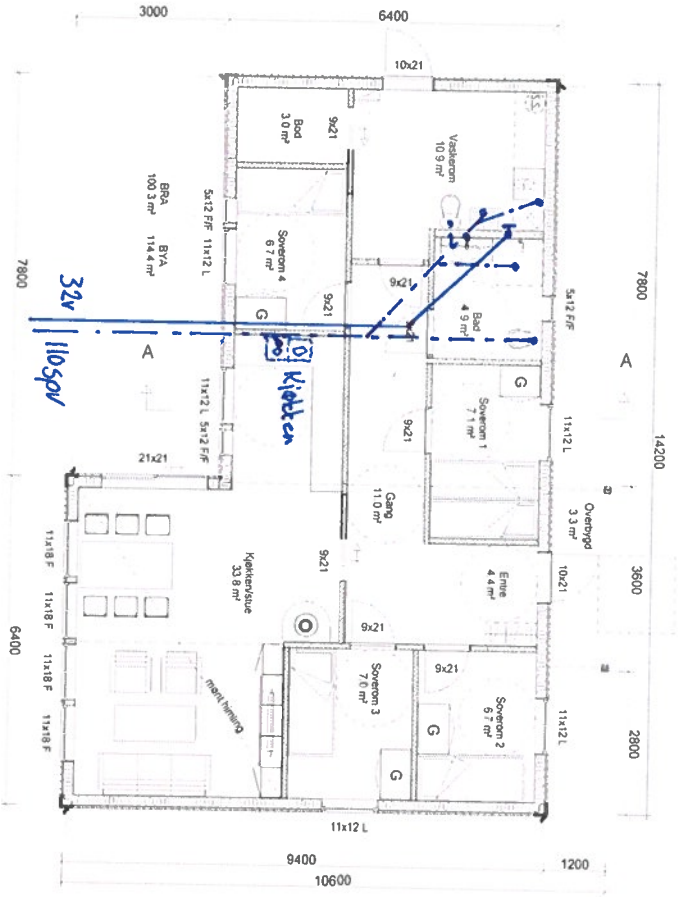

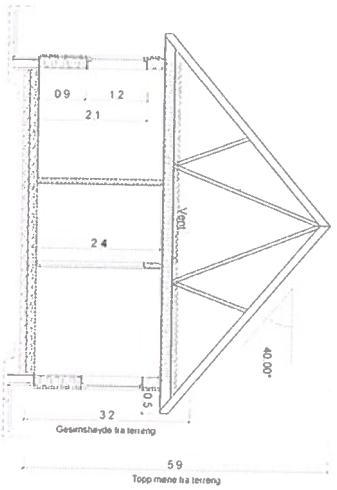

Vidar Fjell-Solend
Eknes 239/94

Hjelmås VVS

Arealberegninger i hht NS 3940	Bruksareal BRA i m²		
	Pr etasje	Annet (inkl. bod, vaskerom, carport)	Sum BRA
H. etg. plan	100.3	3.3	103.6
SUM:	100.3	3.3	103.6
BYA:	114.4	0.0	114.4

-Arealer oppsatt i tabell er i hht NS 3940.
-Arealer angitt i de enkelte rom er oppgitt som faktiske gulvarealer.
-Interiør, ekstriør og sanitærutstyr vist på tegning kun inkludert hvis angitt i kontrakt/tilbud.
-Det vises til egne tegninger for kjøkkenløsning.

REV.	ANT.	REVIDERINGEN GJELDER	SIGN.	DATO
EE		Gavlvindu fjernet, sprosser justert iht epost 27.11.18	KR	10.12.2018
DD		Sprosser	LO	22.11.2018
CC		Div. endringer	LO	06.11.2018
BB		Div. endringer	LO	30.10.2018
AA		Div. endringer	LO	29.10.2018

DATA DESIGN SYSTEM

Bjørnegga variant

IdeHUS Plan og snitt

TEGN. LO	PROSJ.NR. NS39	G.NR.	B.NR.
GODKJ.	TEGN.NR. 501	KOMMUNE:	
DATO 25.10.2018	MÅL 1 : 100		

TEGNINGEN MÅ HVERKEN HELT ELLER DELVIS KOPIERES ELLER BENYTTES VED UTFØRELSE AV ARBEIDER SOM IdehusGruppen AS IKKE MEDVIRKER I